

改修建築物既存図
(旧ショッピングプラザ・アミ)

【電気】

| 盤名称 | 回路図別 | 主幹回路種 | 目録番号 | 分岐回路種 | | 電圧 | 負荷容量 (VA) | 実容量 (VA) | 備考 | 盤名称 | 回路図別 | 主幹回路種 | 目録番号 | 分岐回路種 | | 電圧 | 負荷容量 (VA) | 実容量 (VA) | 備考 | 盤名称 | 回路図別 | 主幹回路種 | 目録番号 | 分岐回路種 | | 電圧 | 負荷容量 (VA) | 実容量 (VA) | 備考 | | | | | | | | | | | | | | |
|---|
| | | | | 1P | 2P | | | | | | | | | 1P | 2P | | | | | | | | | 1P | 2P | | | | | 1P | 2P | | | | | | | | | | | | |

竣工図

(仮称)グランドブックス工事 NOE-3

配電盤図

株式会社 東光電工社

| 配電盤 名称 [設置場所] [設置容量] | 一次側 | 分岐開閉器 | | | 電力計 | 特殊符号 | 仕様 | 容量 KVA | 回路 | 特殊行先 | 備考 | 配電盤 名称 [設置場所] [設置容量] | 一次側 | 分岐開閉器 | | | 電力計 | 特殊符号 | 仕様 | 容量 KVA | 回路 | 特殊行先 | 備考 |
|-------------------------------|---------------------------|--------------------------|---------------------------|---------------|-----|--------|---------------|-----------|--------------|--------|------|-------------------------------|--------------------------|--------|------|--------------------------|--------------------------|--------|----------|-----------|----|--------|----------|
| | | 種類 | 極数 | 容量 (A/F/A) | | | | | | | | | | 種類 | 極数 | 容量 (A/F/A) | | | | | | | |
| 1LM-1 L201 52.0KVA | CV200 ³ 10" | HCB | 3P | 100/60 | ○ | Tp 101 | CV14-3C E55 | 12 | 10 | 1TL-1 | 和洋菓子 | 1PM-1 P104 50.75KW | CV100 ³ 6" | HCB | 3P | 50/50 | ○ | Tp 101 | CV 8-3C | 3.75 | 10 | 1TP-1 | 和洋菓子 |
| | | | | 50/30 | ○ | Tp 102 | CV 8-3C E20 | 4.5 | 4 | 1TL-2 | 和洋菓子 | | | | | | | | | | | | |
| | | | | 50/30 | ○ | Tp 104 | E 55 | 6.5 | 8 | 1TL-4 | 生花 | | | | | | | | | | | | |
| | | | | 50/30 | ○ | Tp 105 | E 20 | 2.5 | 4 | 1TL-5 | 和洋菓子 | | | | | | | | | | | | |
| | | | | 50/30 | ○ | Tp 106 | | 5 | 4 | 1TL-6 | 和洋菓子 | | | | | | | | | | | | |
| | | | | 50/30 | ○ | Tp 107 | | 5.5 | 6 | 1TL-7 | 和洋菓子 | | | | | | | | | | | | |
| | | | | 50/30 | ○ | Tp 108 | E 55 | 6 | 6 | 1TL-8 | 和洋菓子 | | | | | | | | | | | | |
| | | | | 50/30 | ○ | Tp 109 | | 4.5 | 4 | 1TL-9 | 和洋菓子 | | | | | | | | | | | | |
| | | | | 50/40 | ○ | Tp 110 | CV 14-3C | 5 | 4 | 1TL-10 | 和洋菓子 | | | | | | | | | | | | |
| | | | | 50/30 | ○ | Tp 111 | CV 8-3C E 20 | 5 | 4 | 1TL-11 | 和洋菓子 | | | | | | | | | | | | |
| | | | | 50/30 | ○ | Tp 112 | | 3 | 4 | 1TL-12 | 和洋菓子 | | | | | | | | | | | | |
| | | | | 50/40 | ○ | Tp 113 | CV 14-3C E 55 | 7.5 | 8 | 1TL-13 | 和洋菓子 | | | | | | | | | | | | |
| | | | | 50/20 | ○ | Tp 114 | CV 8-3C E 20 | 3 | 4 | 1TL-14 | 和洋菓子 | | | | | | | | | | | | |
| | | | | 50/30 | ○ | Tp 115 | CV 22-3C E 55 | 6 | 4 | 1TL-15 | 和洋菓子 | | | | | | | | | | | | |
| | | | | 50/15 | ○ | Tp 116 | CV 8-3C E 20 | 2 | 4 | 1TL-16 | 和洋菓子 | | | | | | | | | | | | |
| | | | | 50/50 | ○ | Tp 117 | CV 14-3C E 14 | 10 | 10 | 1TL-17 | 和洋菓子 | | | | | | | | | | | | |
| | | | | 225/150 | ○ | Tp 118 | CV 38-3C | 27 | 18 | 1TL-18 | 和洋菓子 | | | | | | | | | | | | |
| | | | | 50/20 | ○ | Tp 119 | CV 8-3C E 55 | 3.5 | 4 | 1TL-19 | 和洋菓子 | | | | | | | | | | | | |
| | | | | 50/40 | ○ | Tp 120 | CV 14-3C | 8 | 8 | 1TL-20 | 和洋菓子 | | | | | | | | | | | | |
| | | 1LM-2 L202 45.0KVA | CV200 ³ 10" | | | 50/40 | ○ | Tp 122 | CV 8-3C E 55 | 6.5 | 8 | | | 1TL-22 | 和洋菓子 | 1PM-2 P105 38.75KW | CV100 ³ 6" | | | 100/100 | ○ | Tp 122 | CV 22-3C |
| | | | | 225/150 | ○ | Tp 123 | CV 38-3C E 14 | 16 | | 1TL-23 | 和洋菓子 | | | | | | | | | | | | |
| 1LM-3 L203 48.0KVA | CV200 ³ 10" | | | 100/60 | ○ | Tp 124 | CV 22-3C E 55 | | | | | 2PM-1 P106 29.9KW | CV60 ³ 10" | HCB | 3P | 225/150 | ○ | Tp 203 | CV 60-3C | 25.9 | 10 | 2TP-3 | 和洋菓子 |
| | | | | | | | | | | | | | | | | | | | | | | | |
| 2LM-1 L204 57.5KVA | CV200 ³ 10" | M C B | 3P | 50/30 | ○ | Tp 201 | CV 14-3C E 20 | 5 | 4 | 2TL-1 | 和洋菓子 | | | | | | | | | | | | |
| | | | | 50/30 | ○ | Tp 202 | | 5.5 | 4 | 2TL-2 | 和洋菓子 | | | | | | | | | | | | |
| | | | | 100/100 | ○ | Tp 203 | CV 38-3C E 20 | 15 | 12 | 2TL-3 | 和洋菓子 | | | | | | | | | | | | |
| | | | | 50/20 | ○ | Tp 204 | CV 8-3C E 20 | 4 | 4 | 2TL-4 | 和洋菓子 | | | | | | | | | | | | |
| | | | | 50/40 | ○ | Tp 205 | CV 14-3C | 6 | 6 | 2TL-5 | 和洋菓子 | | | | | | | | | | | | |
| | | | | 50/40 | ○ | Tp 207 | CV 14-3C E 20 | 5.5 | 4 | 2TL-7 | 和洋菓子 | | | | | | | | | | | | |
| | | | | 50/30 | ○ | Tp 208 | | 3 | 4 | 2TL-8 | 和洋菓子 | | | | | | | | | | | | |
| | | | | 50/20 | ○ | Tp 209 | CV 8-3C | 7.5 | 8 | 2TL-9 | 和洋菓子 | | | | | | | | | | | | |
| | | | | 50/50 | ○ | Tp 210 | CV 22-3C E 55 | 9 | 10 | 2TL-10 | 和洋菓子 | | | | | | | | | | | | |
| | | | | | | | | | | | | | | | | | | | | | | | |

SS 11 1000-VT3

竣工図


| | |
|-------------------|-------|
| (仮称)グランドプラザ並井新築工事 | NOE-5 |
| 配電盤図 | |
| 株式会社 東光電工社 | |

| 回路名 | 回路種別 | 主幹用図号 | 分岐用図号 | 電圧 | 設備容量 | | 備考 | 回路名 | 回路種別 | 主幹用図号 | 分岐用図号 | 電圧 | 設備容量 | | 備考 | 回路名 | 回路種別 | 主幹用図号 | 分岐用図号 | 電圧 | 設備容量 | | 備考 |
|-----------------|------|-------|-----------------|------|---------|-------|------------|-----|------|-------|-------|----|------|----|----|-----|------|-------|-------|----|------|----|----|
| | | | | | kW | VA | | | | | | | kW | VA | | | | | | | kW | VA | |
| ITP-8 水浄器・冷泉 | 3φ | | □ MCB 3P 50/15 | 200V | 0.4 kW | 排気ファン | ITL-8盤に接続 | | | | | | | | | | | | | | | | |
| ITP-9 和洋室 | 3φ | | □ MCB 3P 50/30 | | | | ITL-9盤に接続 | | | | | | | | | | | | | | | | |
| ITP-17 和洋室 | 3φ | | □ MCB 3P 50/20 | 200V | 1.5 kW | 排気ファン | ITL-17盤に接続 | | | | | | | | | | | | | | | | |
| ITP-18 実務室 | 3φ | | □ MCB 3P 100/20 | 200V | 8.2 kW | エアコン | ITL-18盤に接続 | | | | | | | | | | | | | | | | |
| ITP-22 積込 | 3φ | | □ MCB 3P 50/15 | 200V | 0.75 kW | 排気ファン | ITL-22盤に接続 | | | | | | | | | | | | | | | | |
| ITP-19 洋物 | 3φ | | □ MCB 3P 50/30 | | | | ITL-19盤に接続 | | | | | | | | | | | | | | | | |
| ITP-20 寿司 | 3φ | | □ MCB 3P 50/20 | 200V | 1.5 kW | 排気ファン | ITL-20盤に接続 | | | | | | | | | | | | | | | | |


竣工図

 プラント分室単線結線図 2/2
 株式会社 東光電工社


※ 2022.05.02 版 2022.05.02

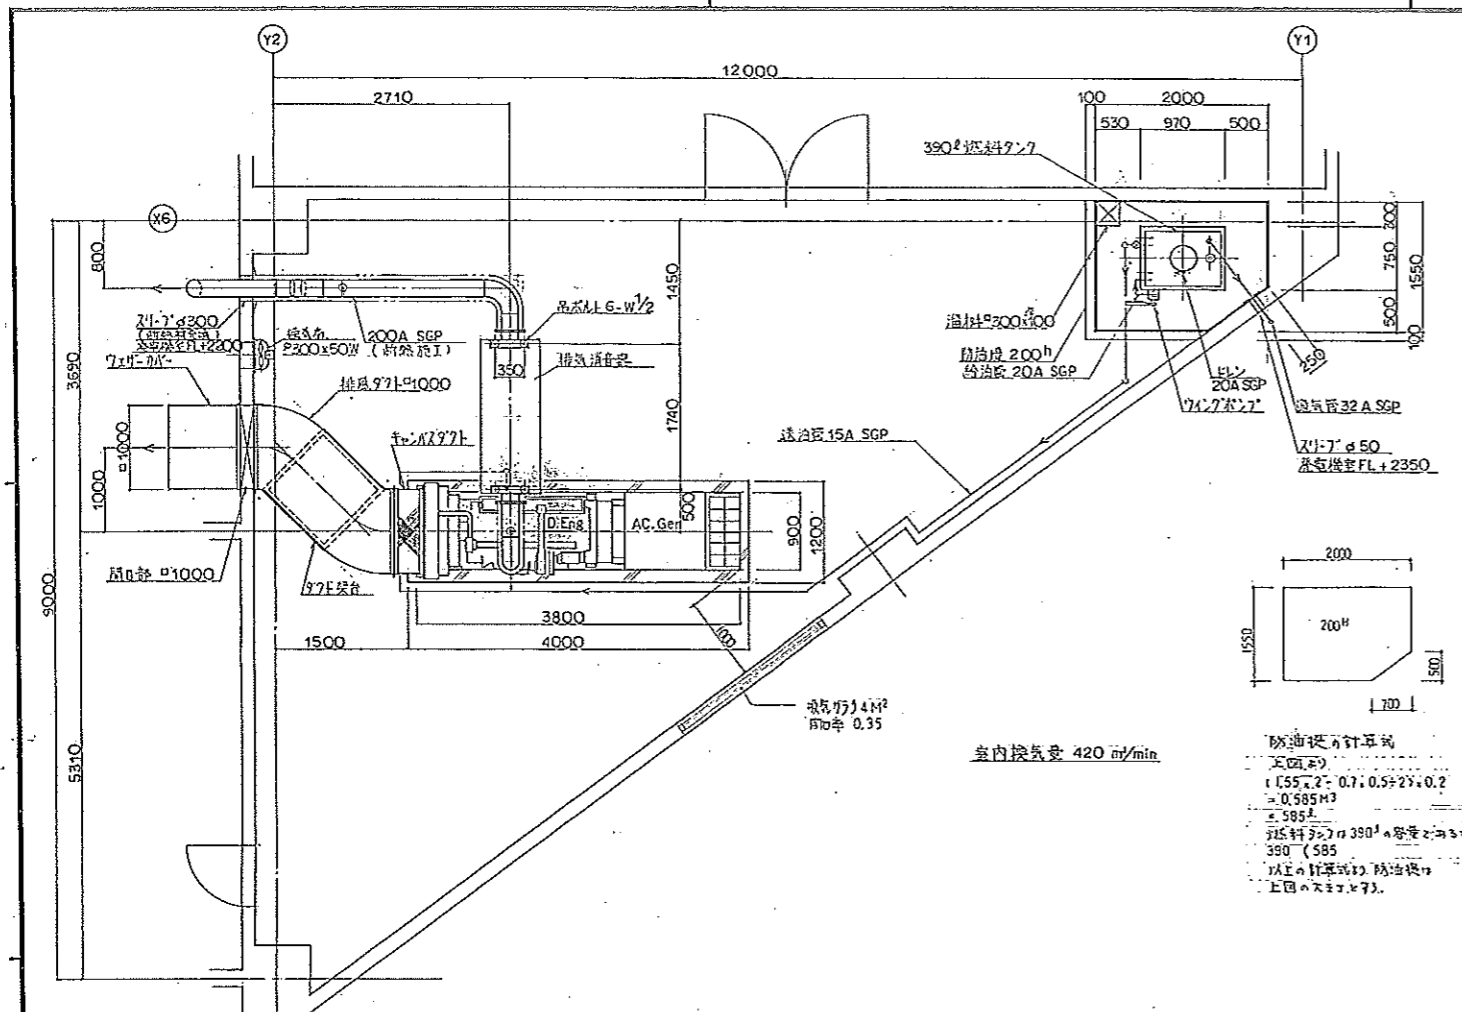


平面図 S=1/40

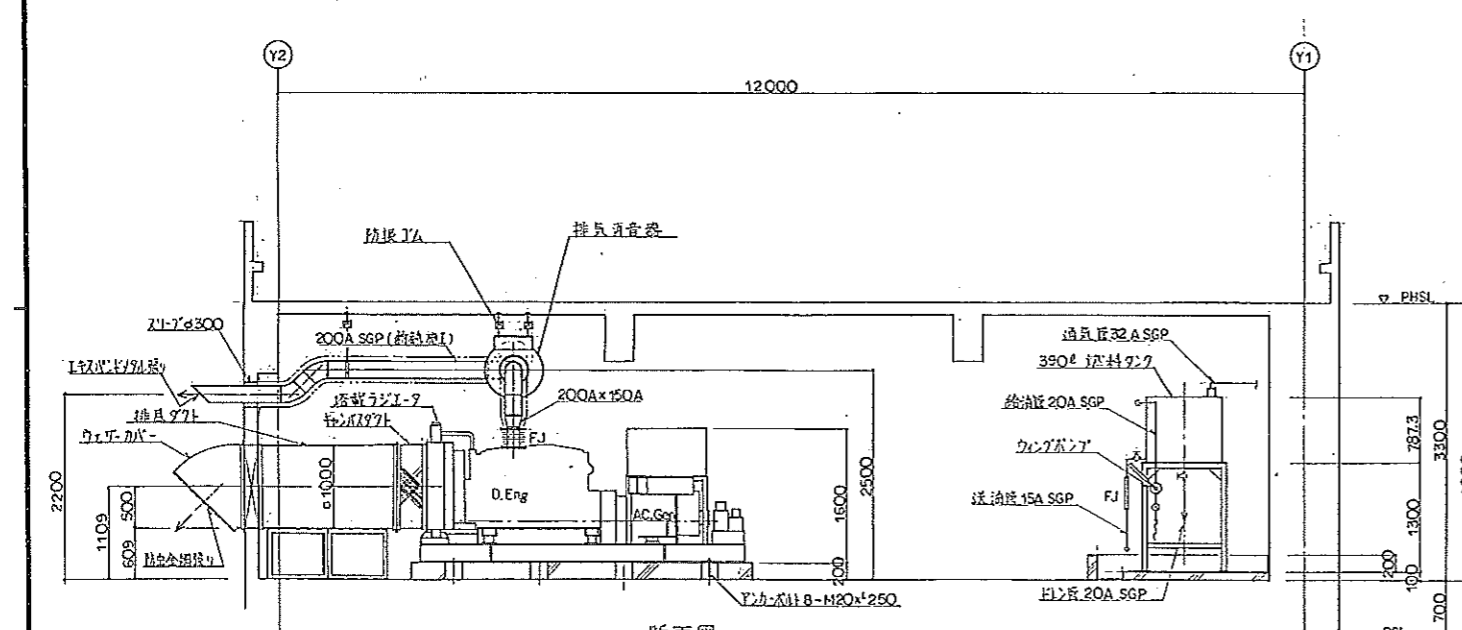

断面図 S=1/40

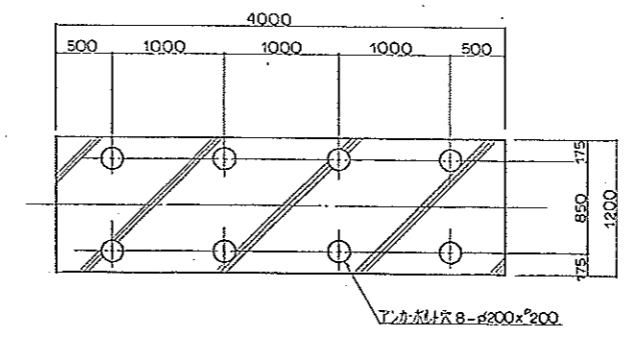


発電装置基礎図 S=1/30

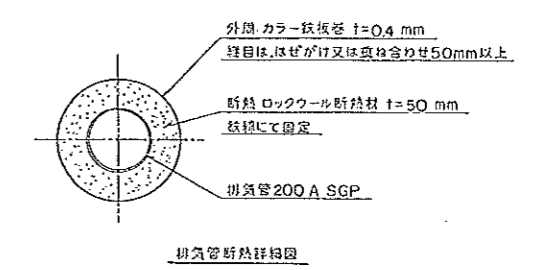

排気管断熱詳細図



防油堤の計算式

室内換気量 420 m³/min

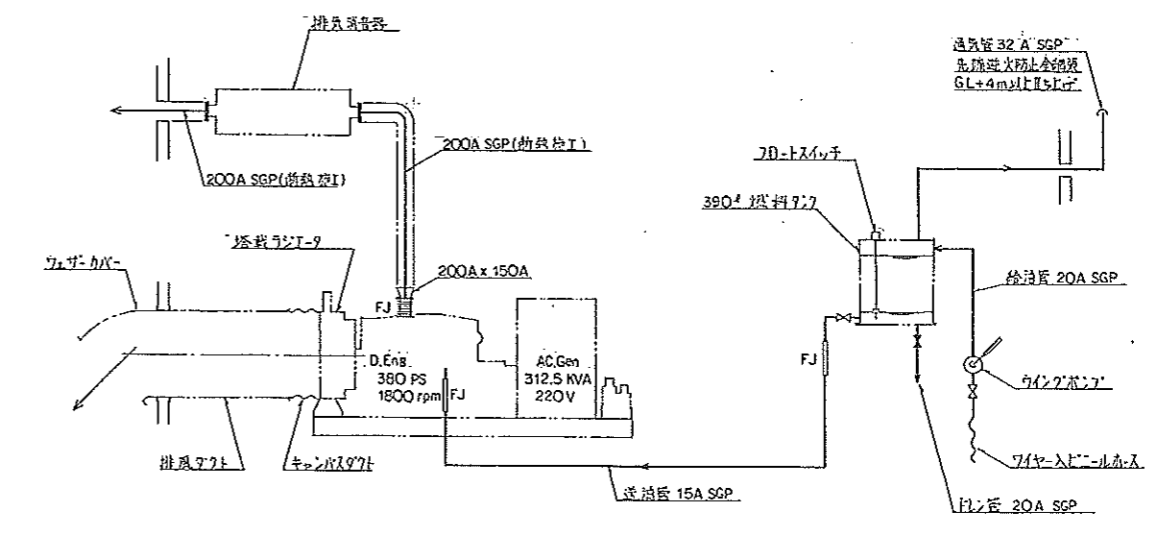

配管系統図


| | |
|------------------|---------|
| 竣工図 | |
| 非常用発電機室設備 1F | M** P** |
| | P** M** |
| 株式会社 東光電工社 | |

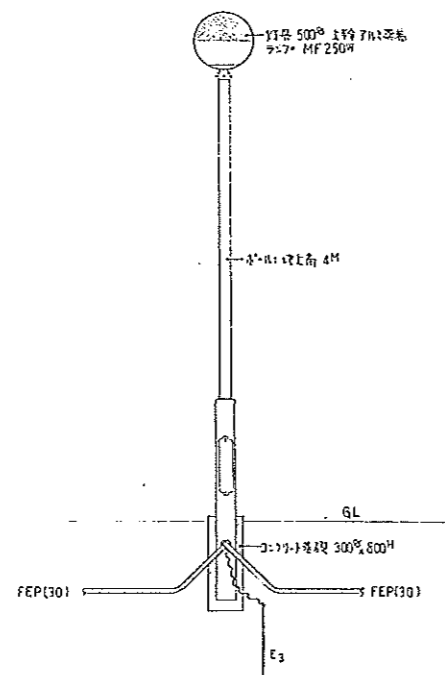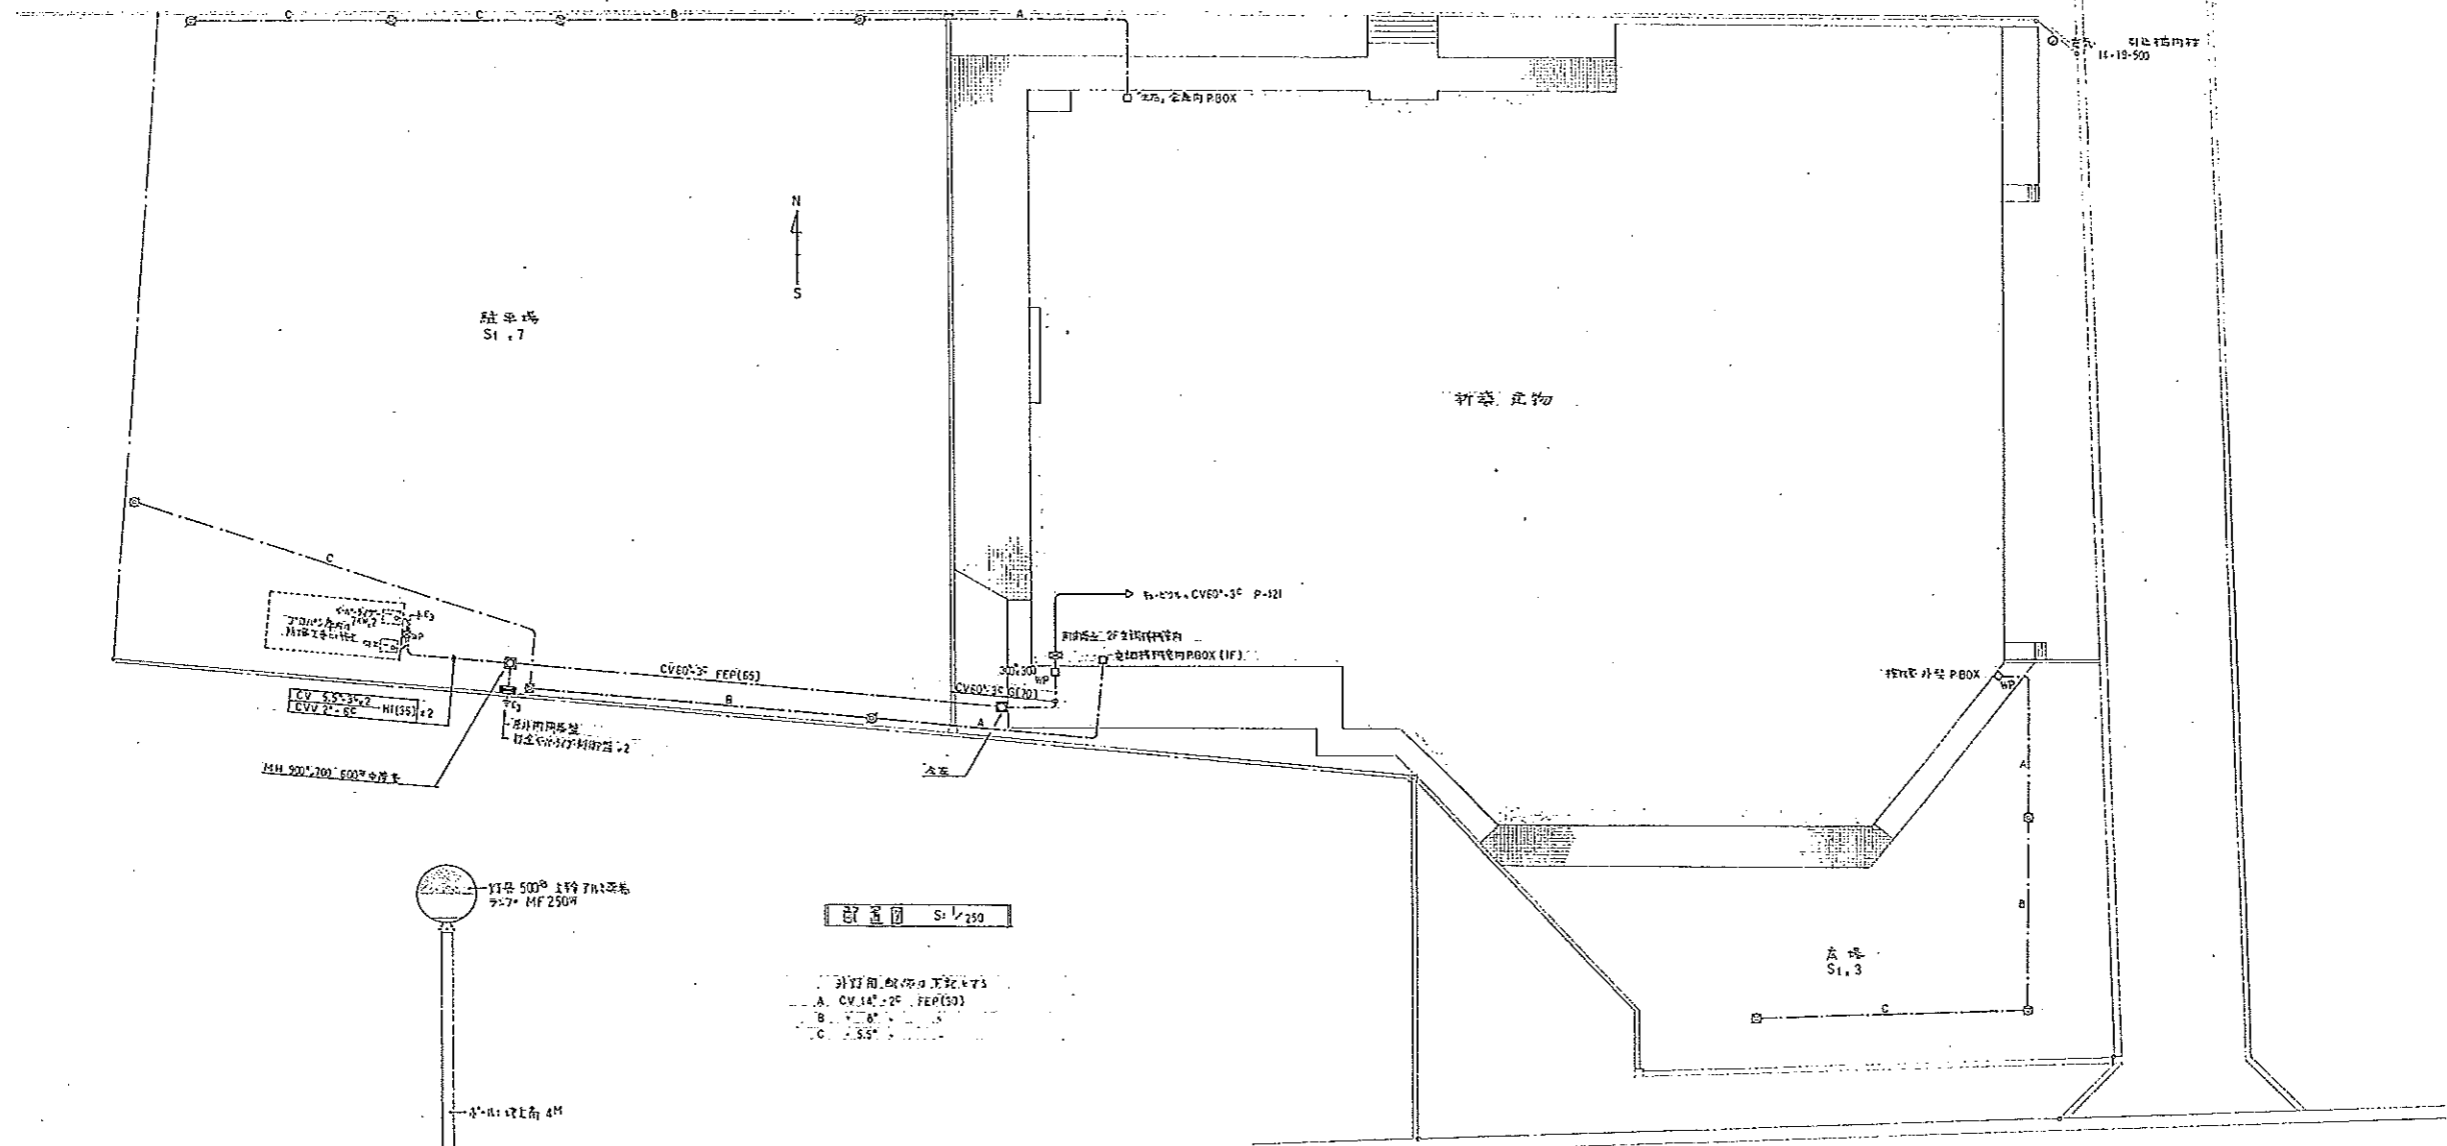

井戸管図 S 1/30

設置図 S 1/250

- 設置用取付工事

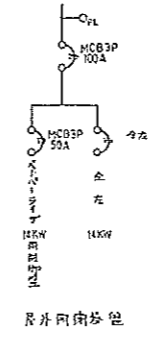

井戸内取付




取付取付

竣工図

| | |
|------------------|---------|
| 設置図、井戸管図 | S 1/250 |
| 株式会社 東光電工社 | |

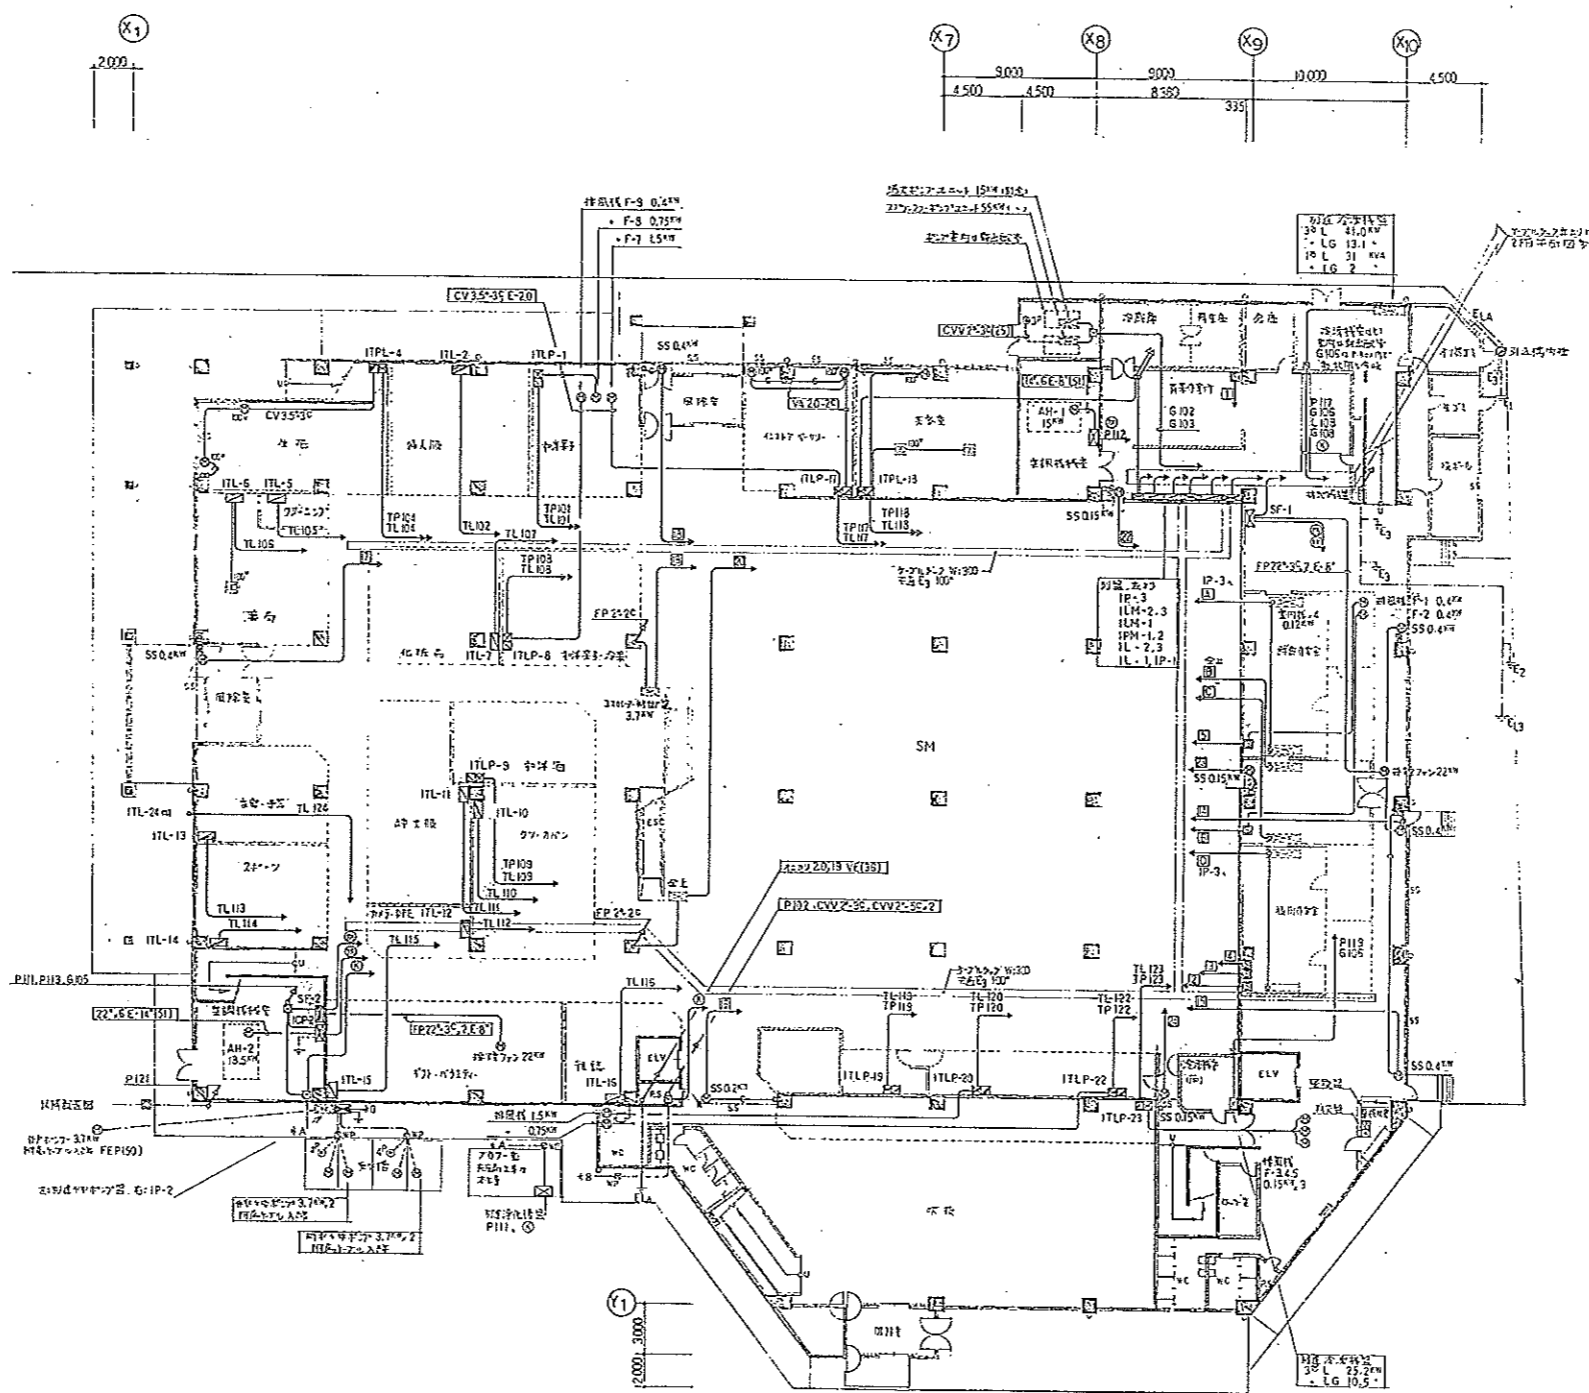

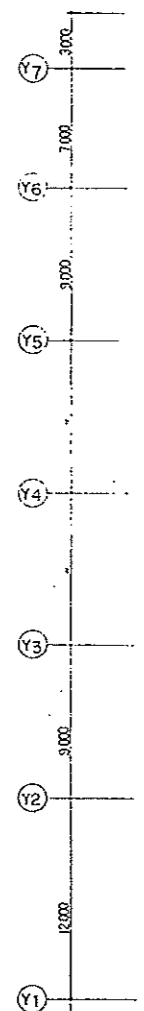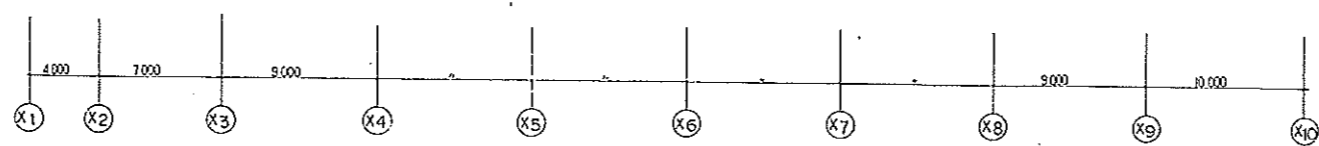

竣工図
 (仮称) グランドプラザ再開発工事 H0E-10
 高圧・中圧・低圧配管 設備 1/200
 1階 平面図
 株式会社 東光電工社

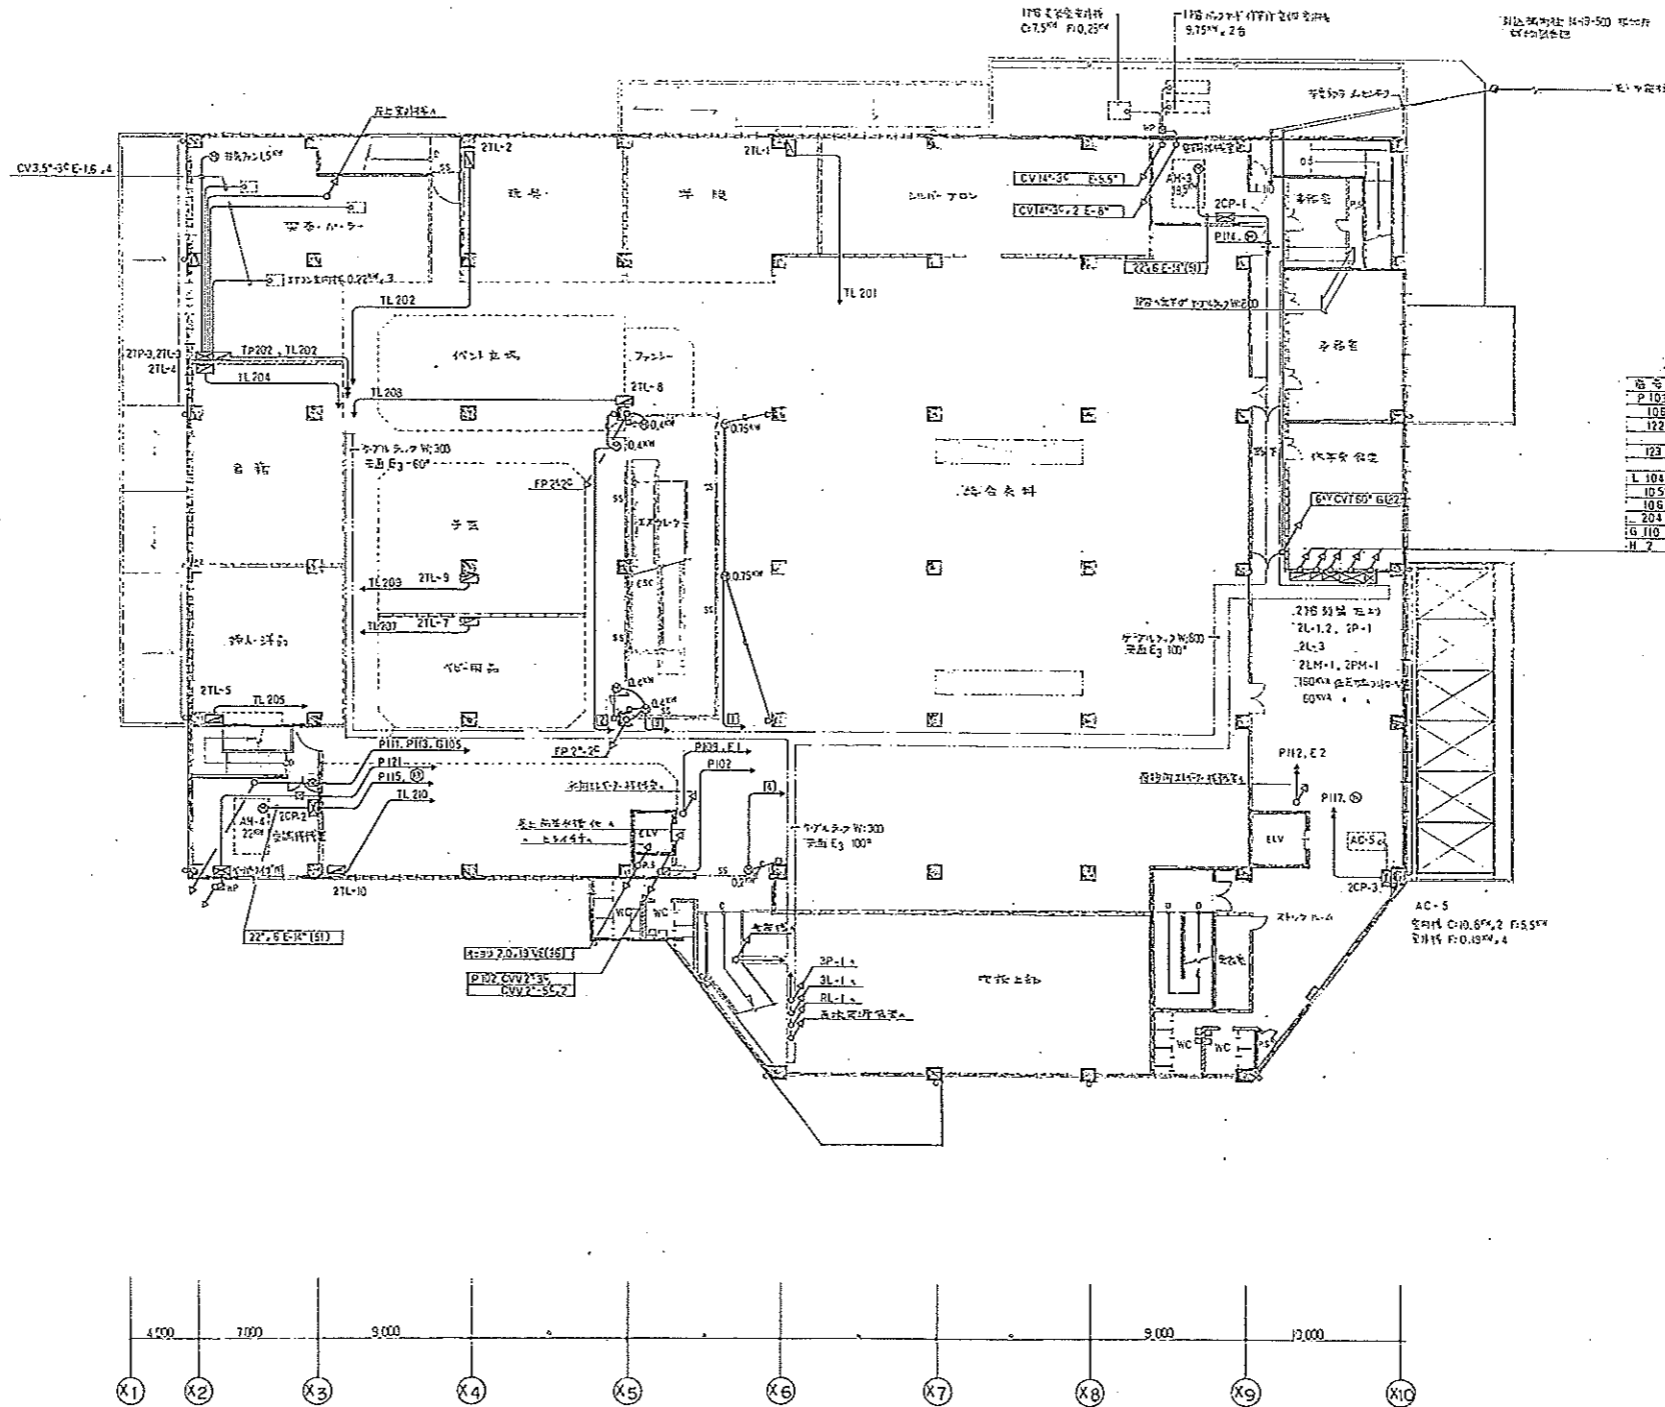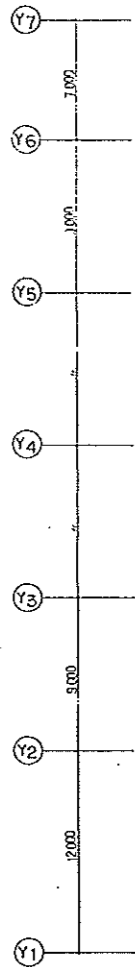




竣工図
 (仮称)グランドプラザビル新築工事 NOE-11
 高圧・幹線・ボカ・送電針 設備
 2階 平面図
 株式会社 東光電工社



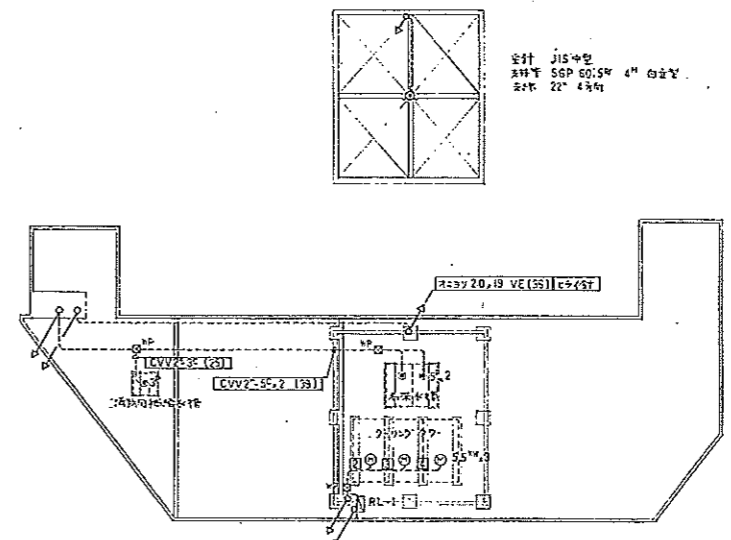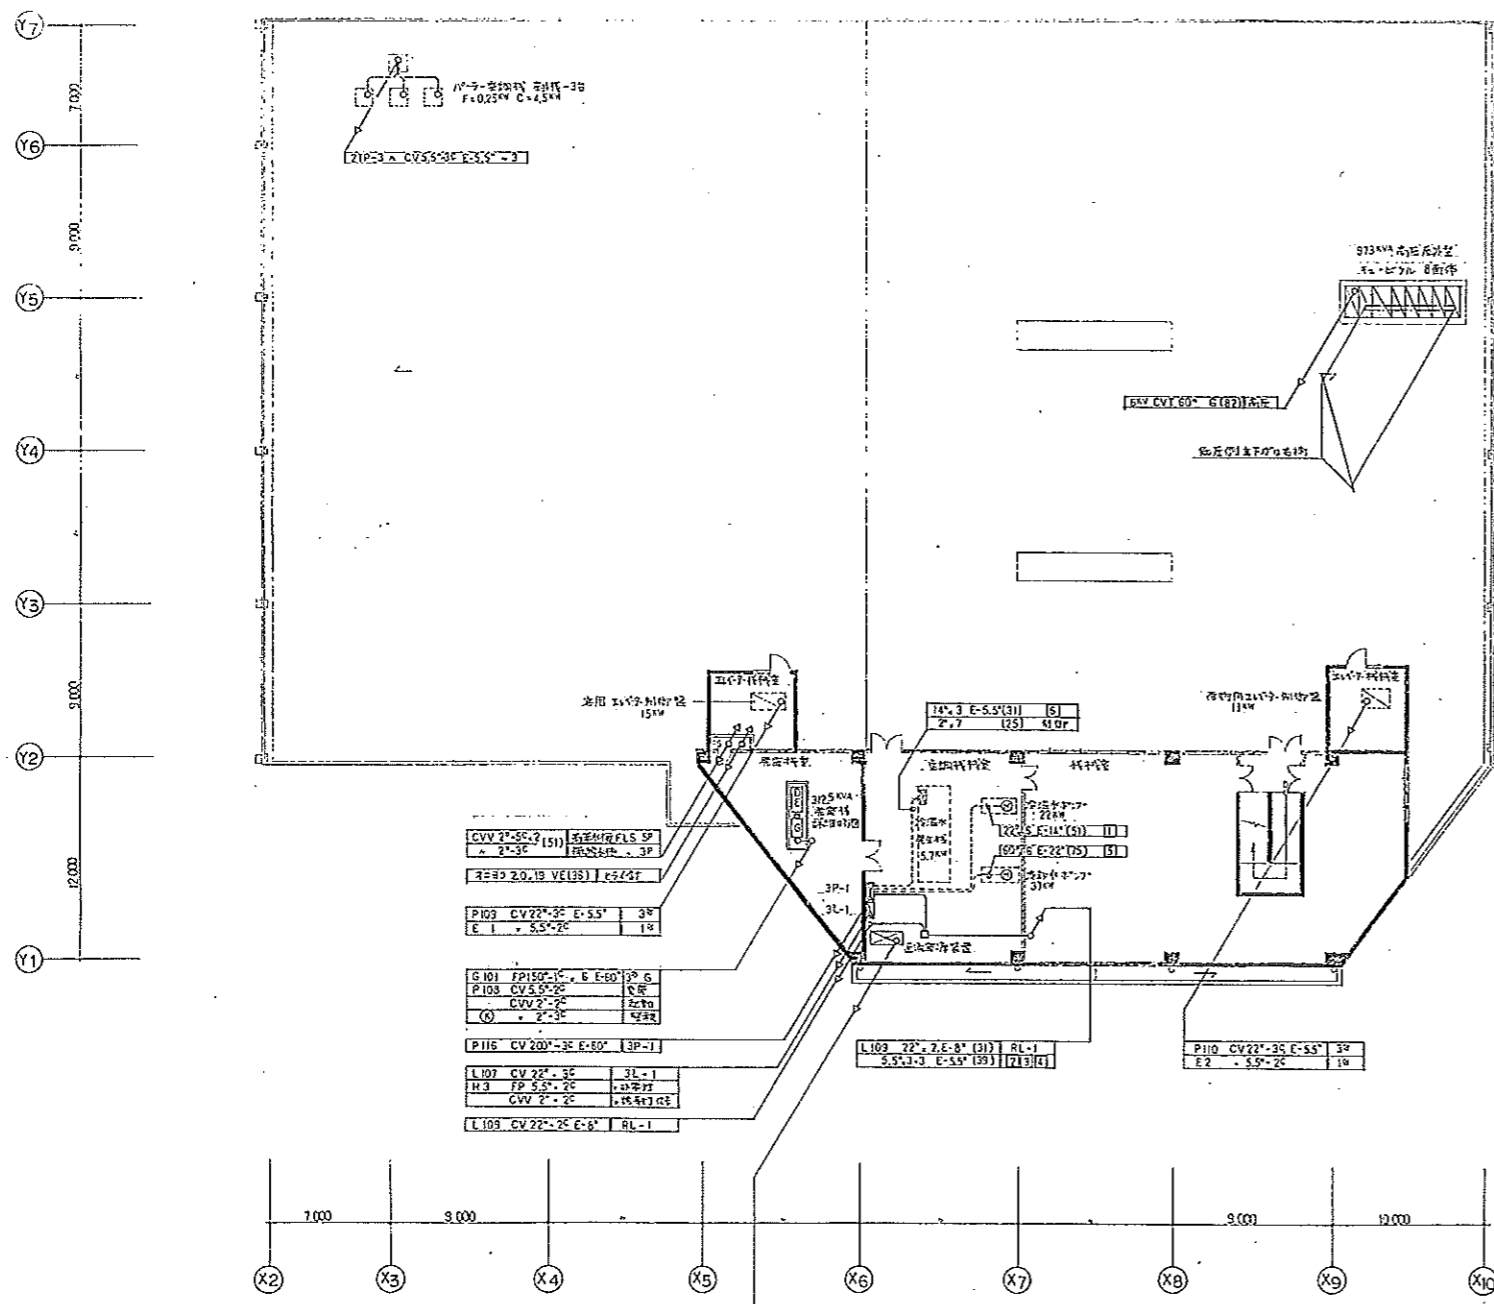


竣工図

| | |
|-----------------|---------|
| (仮称)グランドプラザ新築工事 | NO E-12 |
| 高圧・幹線・物カ・並列針 設備 | 1/200 |
| PH配 平面 図 | |
| 株式会社 東光電工社 | |

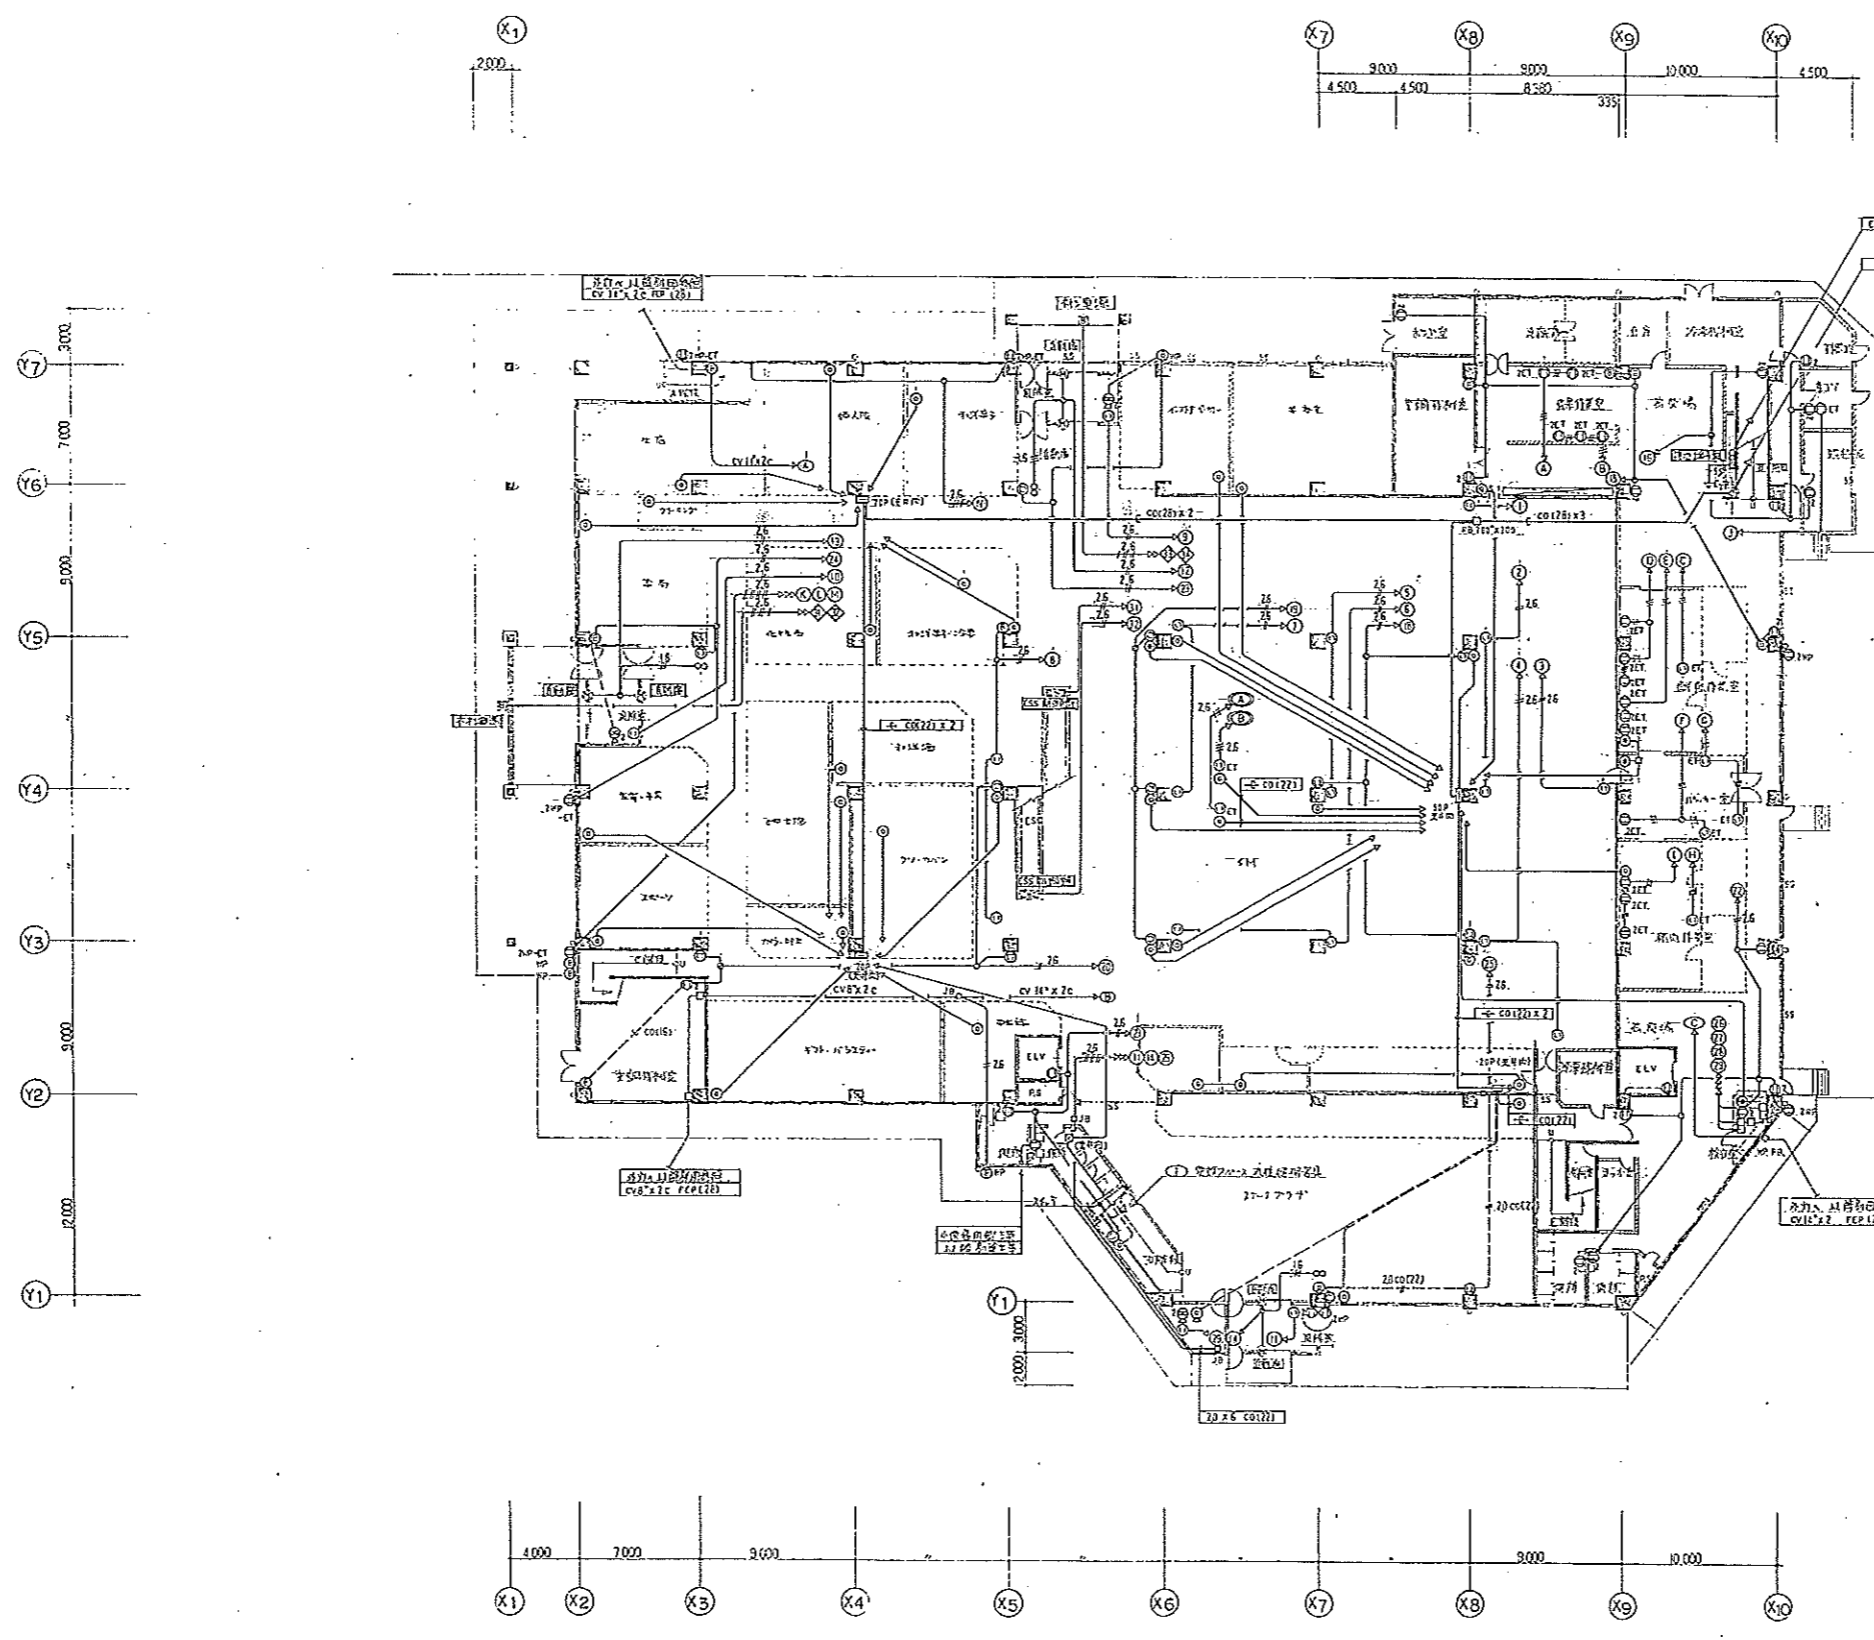





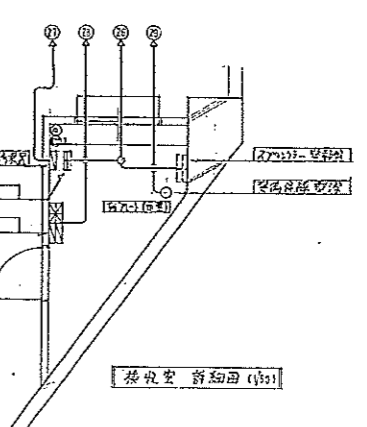


竣工図

| | |
|-------------------|--------|
| (仮称)グランドプラザ換井新築工事 | NOE-13 |
| コンセント設備 電話配管設備 | 1/200 |
| 1階 平面図 | |
| 株式会社 東光電工社 | |

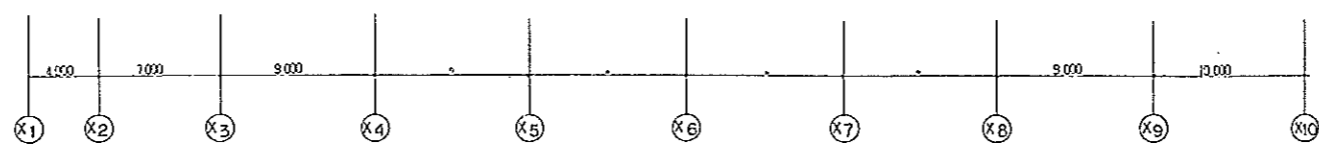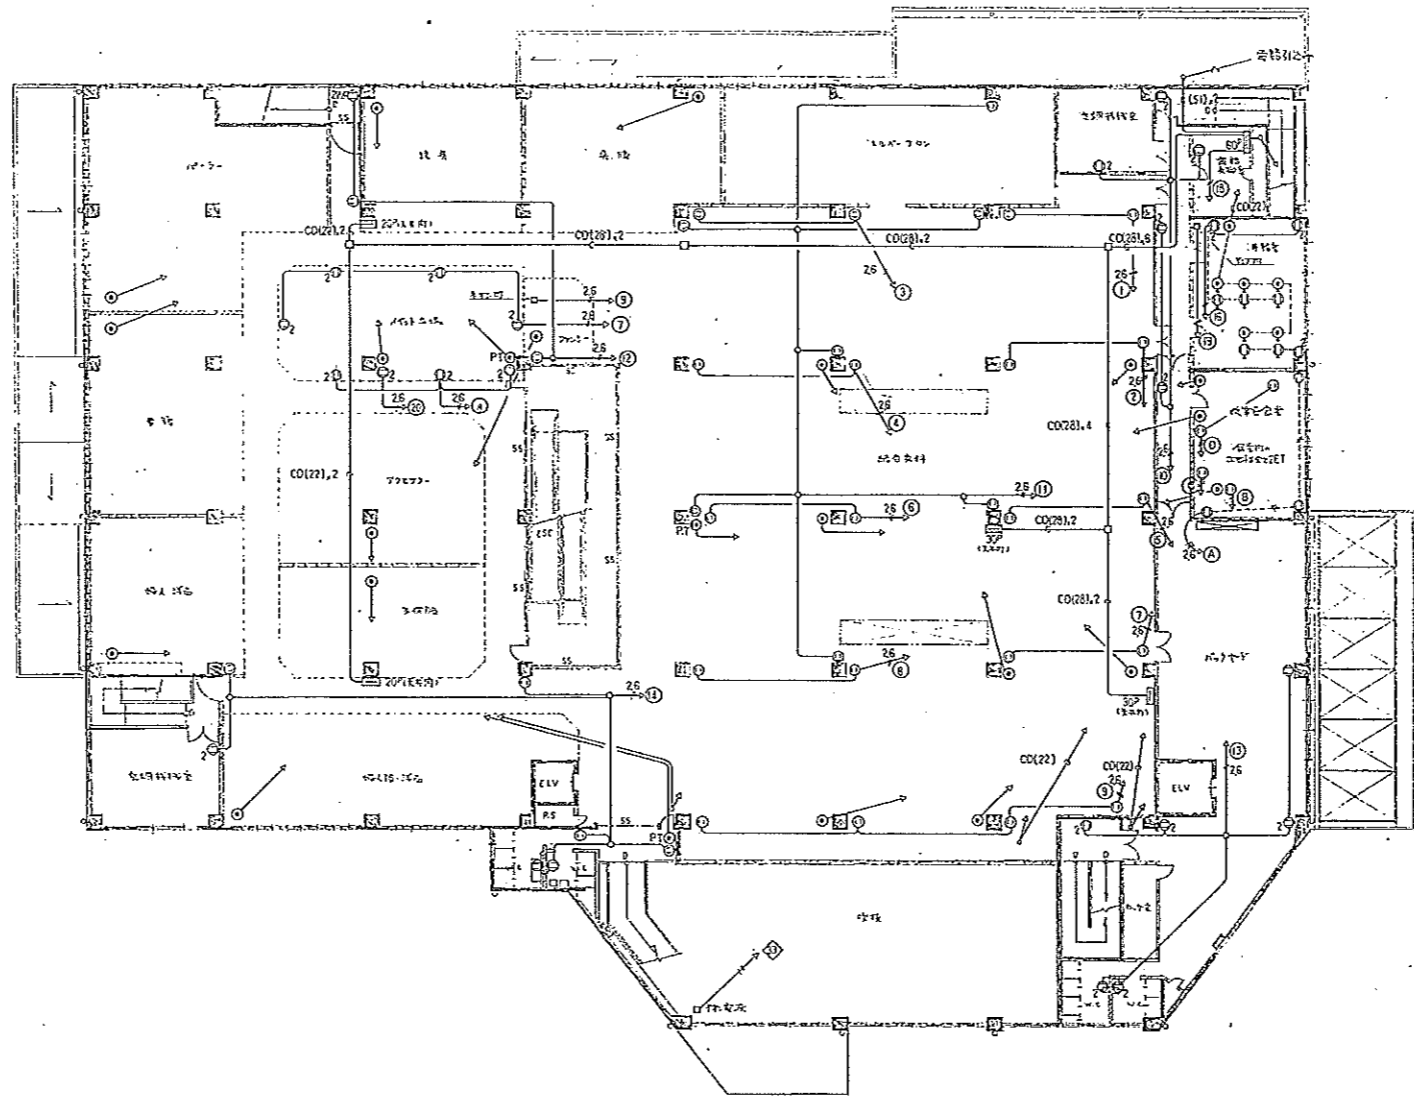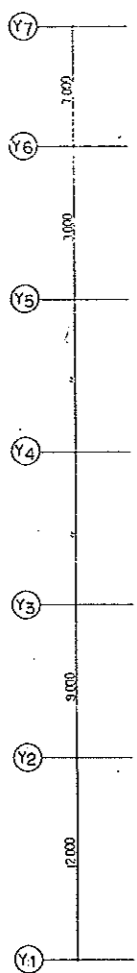

竣工図

| | | |
|------------------|--------|--------|
| (仮称)グランドプラザ並新築工事 | | NOE-14 |
| コンセント設備 | 電話配管設備 | 1/200 |
| 2階平面図 | | |
| 株式会社 東光電工社 | | |

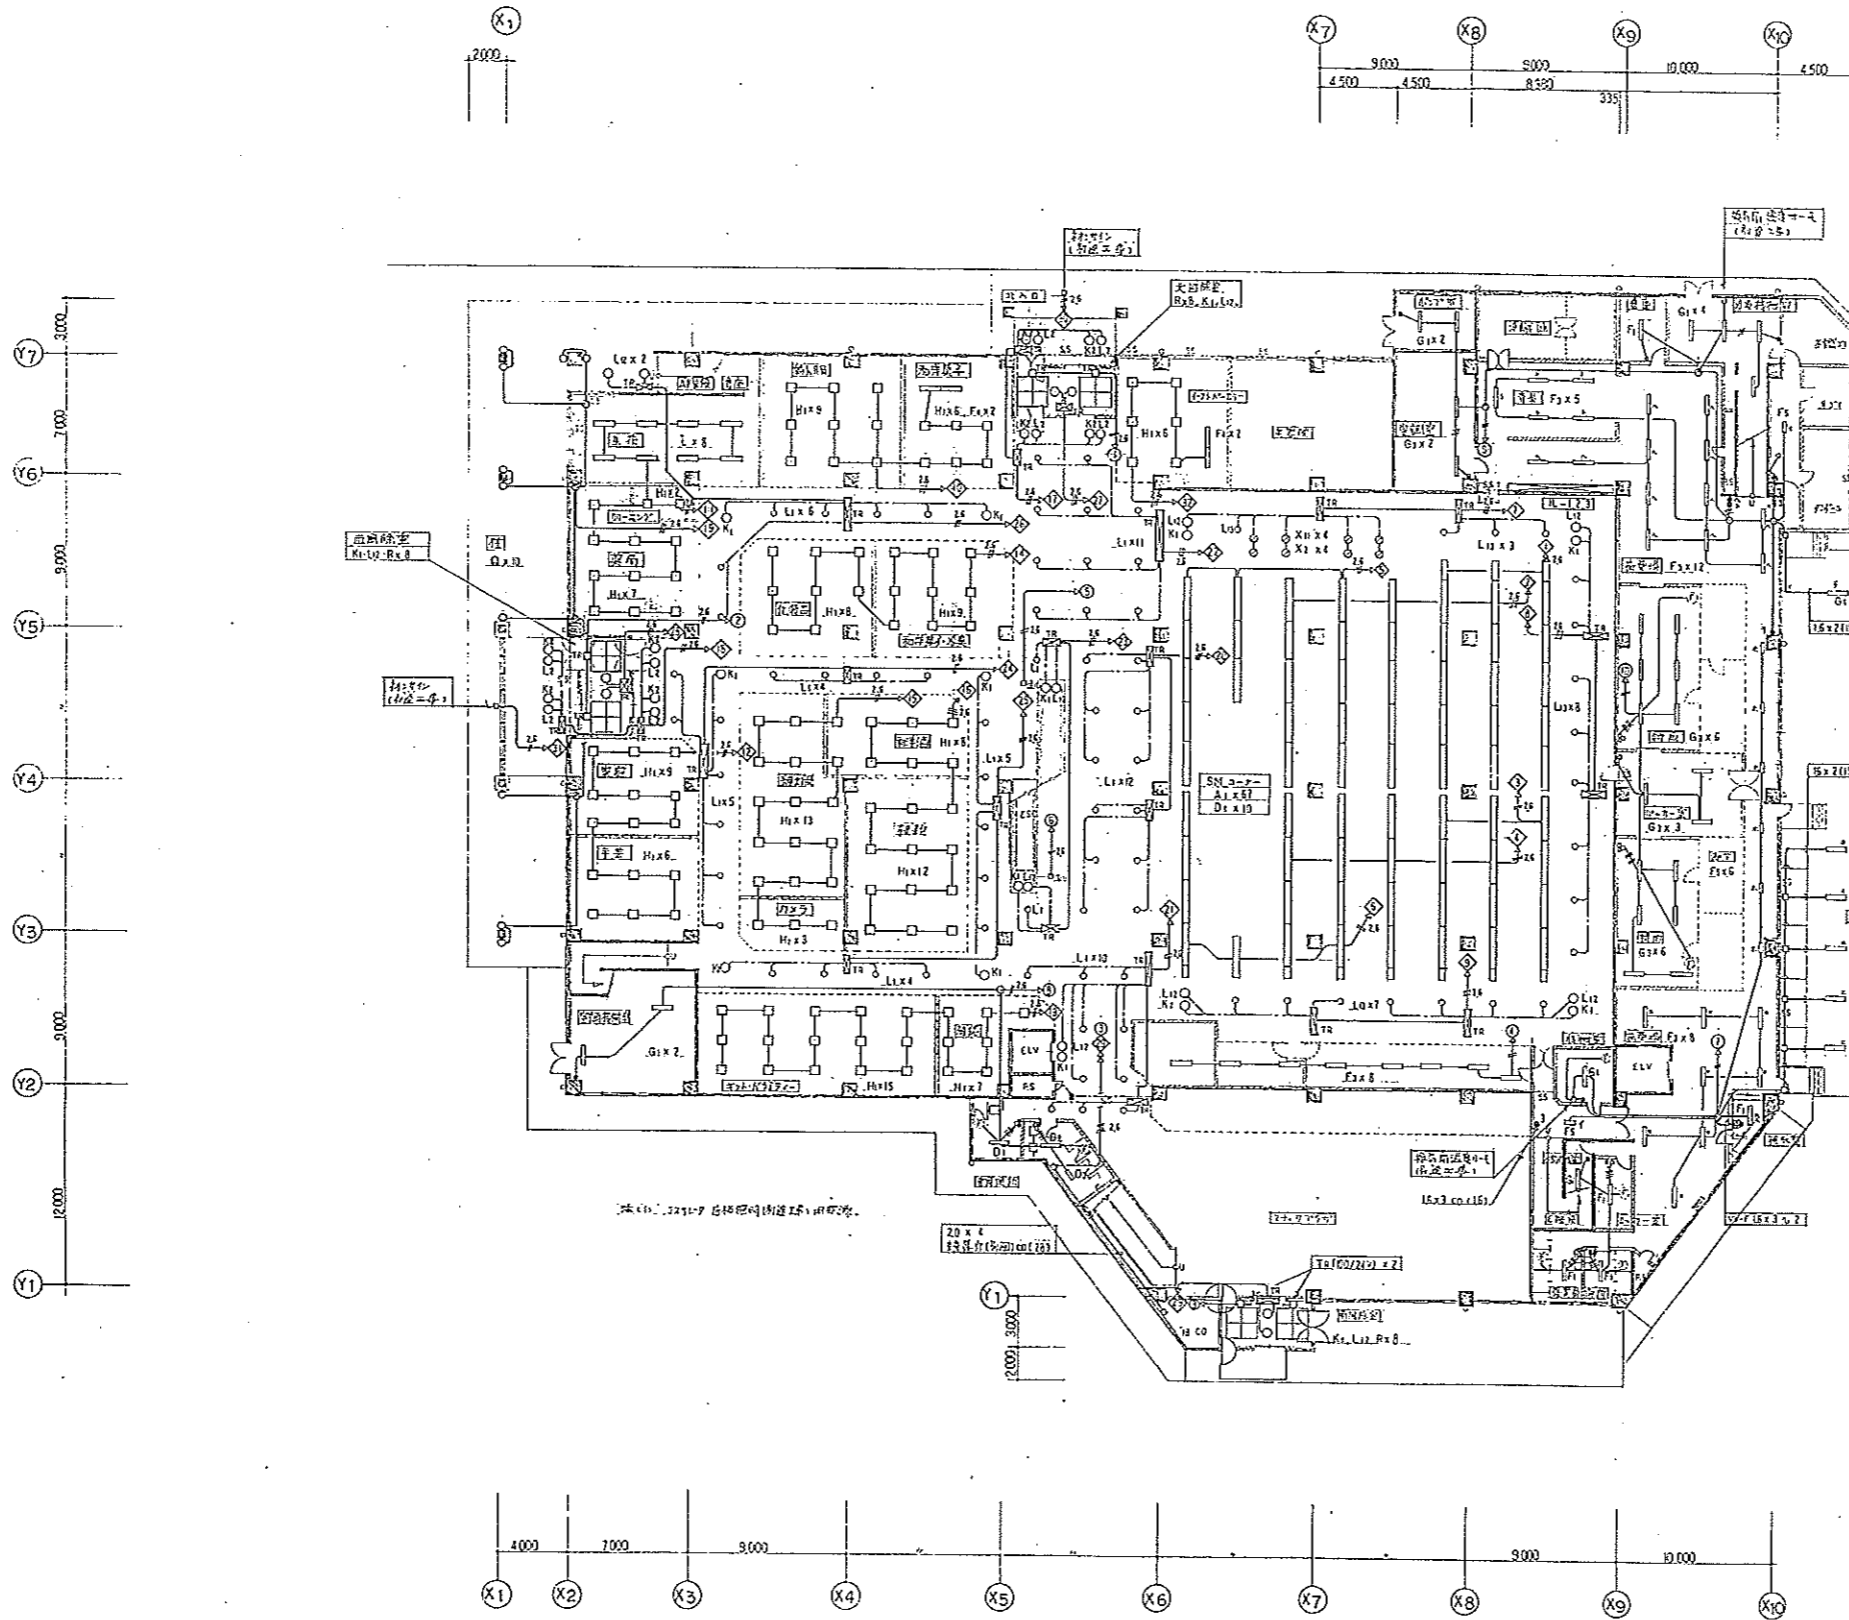

【記号】

1) 鉄線付電線(工率) 2.3

φ15.200V電線 (○) ~ (○)

--- W-C 26 x 3c

--- W-C 20 x 3c

--- W-C 16 x 2c

100.100V電線 (○) ~ (○)

--- W-C 26 x 2c

--- W-C 20 x 2c

--- W-C 16 x 3c

--- W-C 16 x 4c

2) 目付電線(工率) 2.3

--- W-C 26 x 2c




--- W-C 20 x 2c

--- W-C 16 x 3c

--- W-C 16 x 4c

竣工図



| | |
|---------------|--------|
| (仮称)グランドプラザビル | NOE-16 |
| 電灯設計 | 1/200 |
| 1階 平面図 | |
| 株式会社 東光電工社 | |

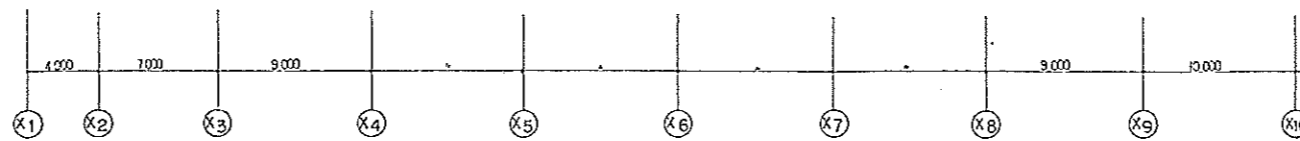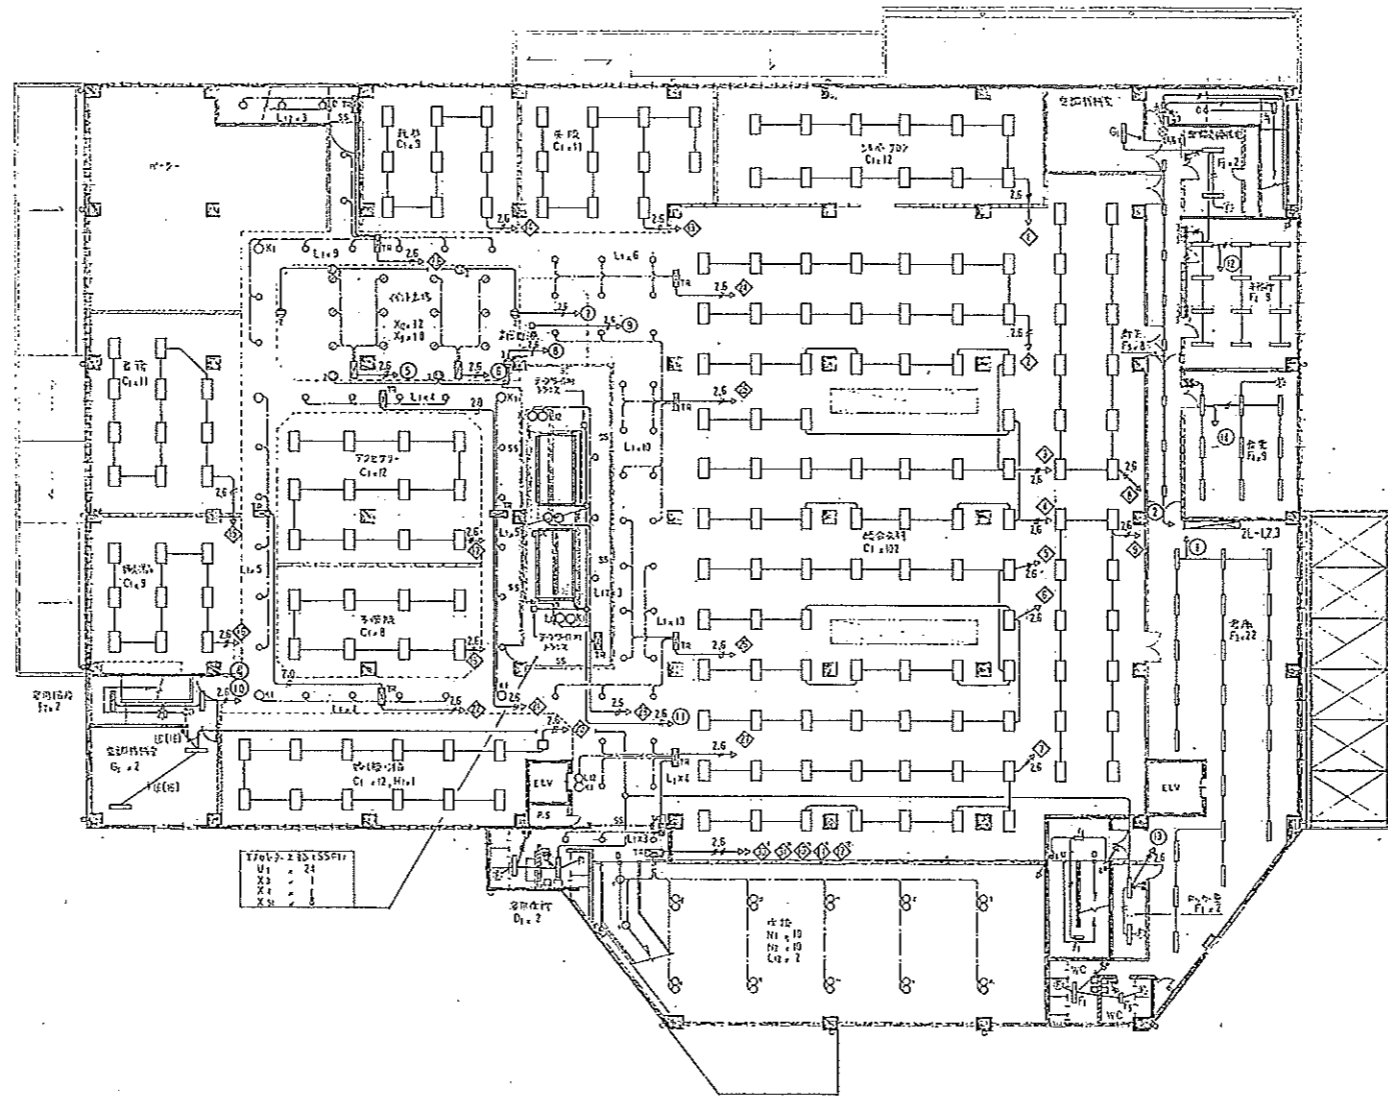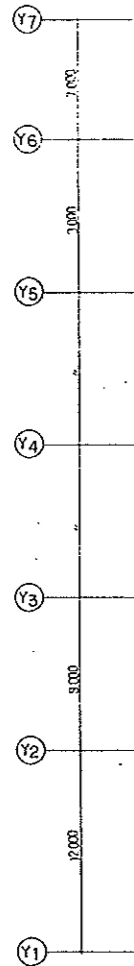

(注) 1) 電気設備の仕様は、
 ① 100V 回路 (○) ~ (○) 1.5 x 2c
 ② 100V 回路 (○) ~ (○) 2.0 x 2c
 ③ 100V 回路 (○) ~ (○) 1.5 x 2c
 ④ 100V 回路 (○) ~ (○) 2.0 x 2c
竣工図

| | |
|-------------------|---------|
| (仮称)グランドプラザ掘井新築工事 | NO E-17 |
| 電灯図 | 1/200 |
| 2階 平面図 | |
| 株式会社 東光電気社 | |

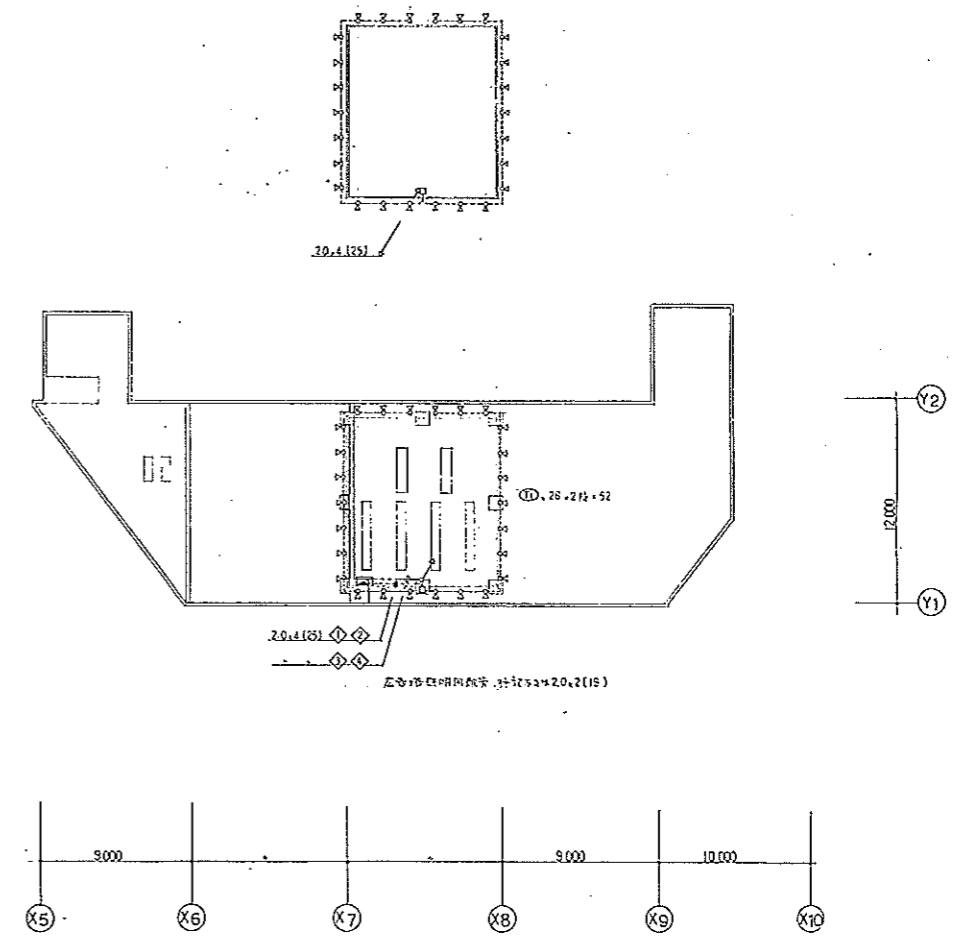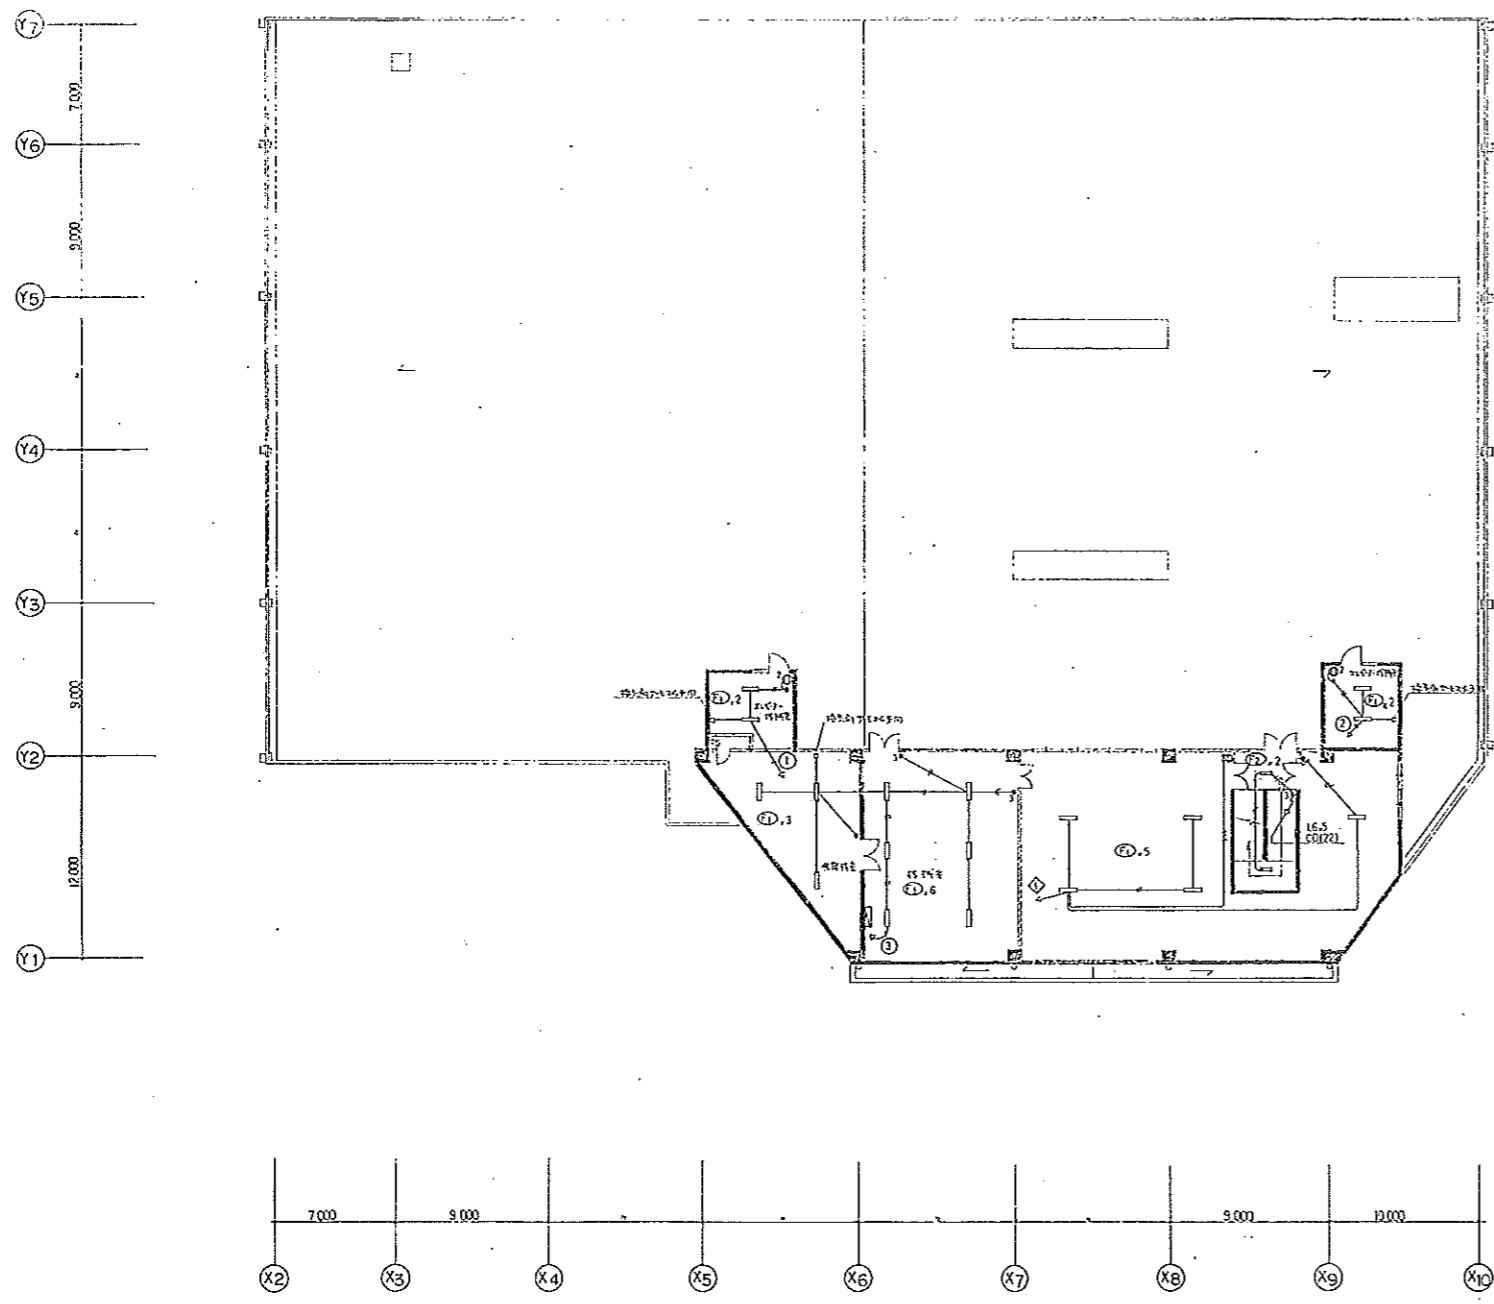

竣工図

| | |
|-------------------|--------|
| (仮称)グランドプラザ基井新築工事 | NOE-18 |
| 電灯設備 | 1/200 |
| PH施 単 面 図 | |
| 株式会社 東 光 電 工 社 | |

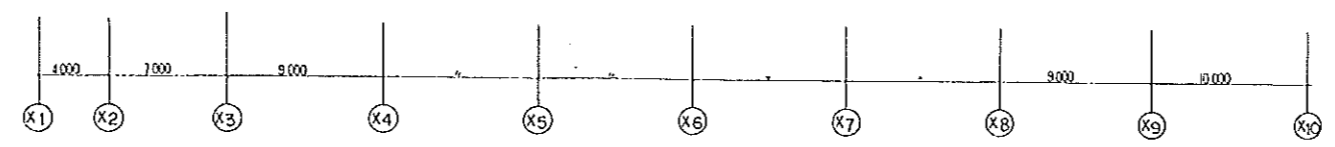
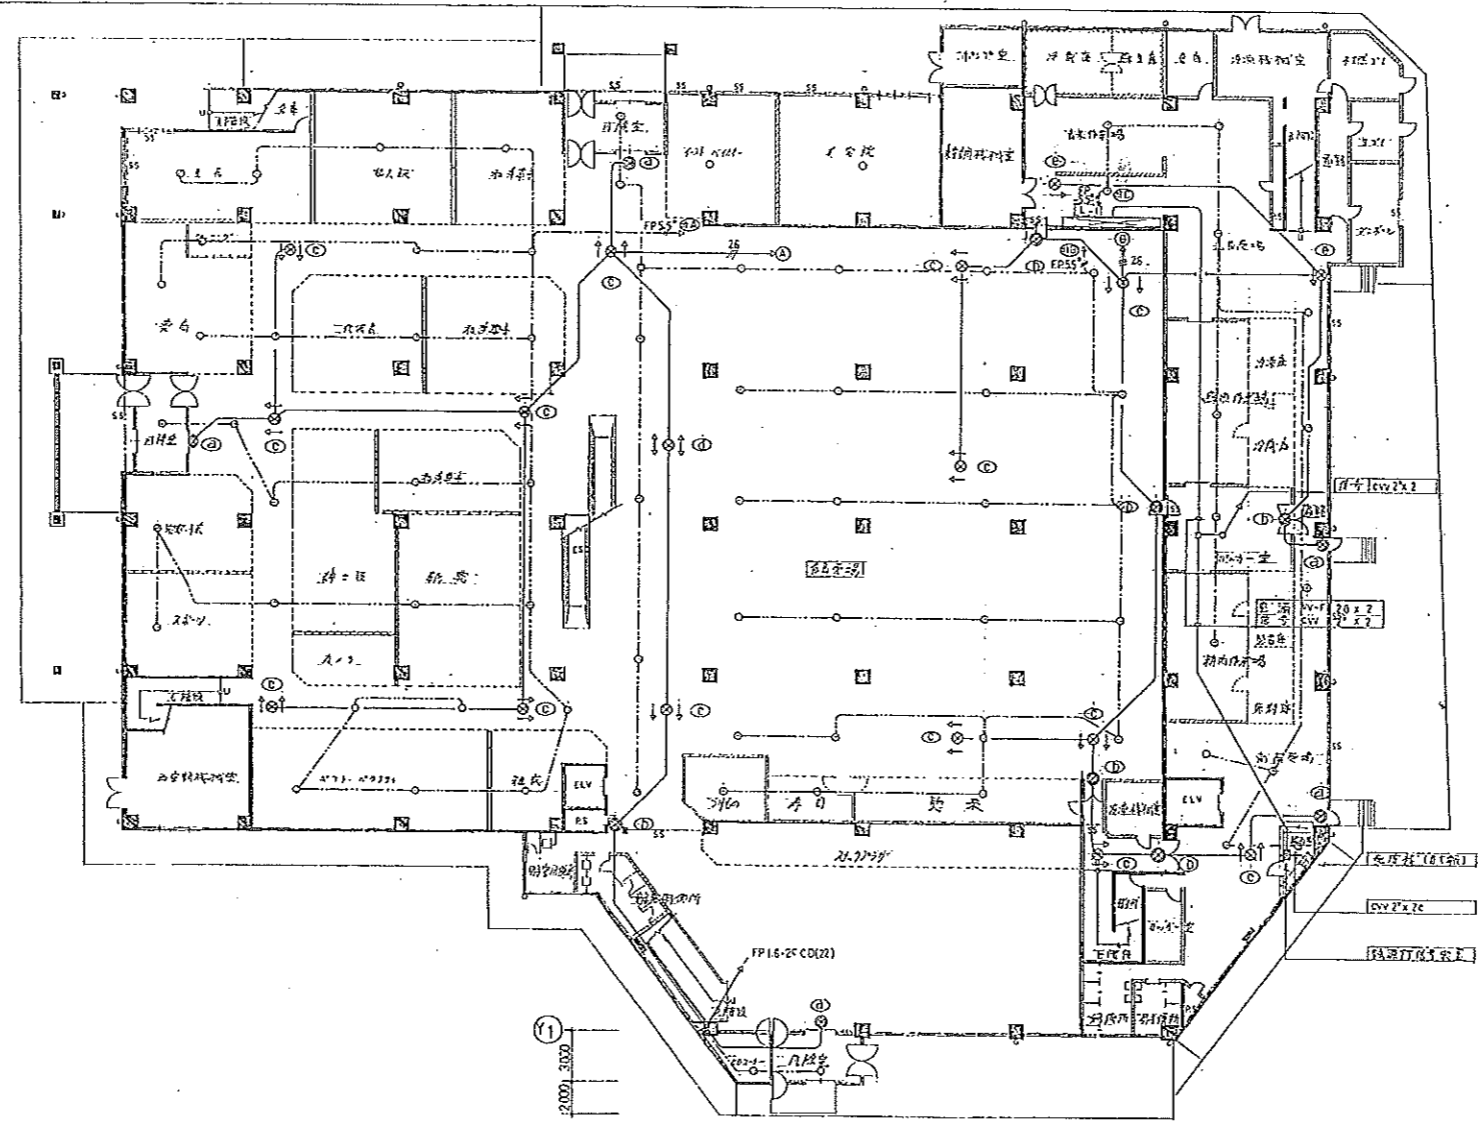
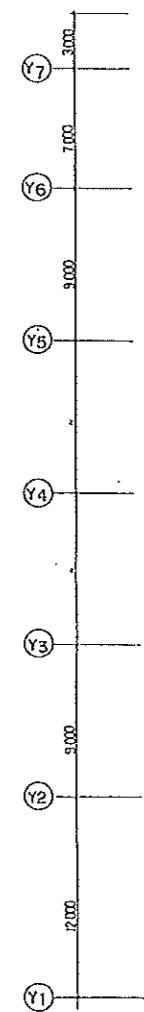


- 照明器具手冊
- ① 大型直轄型誘導灯 (清面)
 - ② 中型直轄型誘導灯 (清面)
 - ③ 中型室内道路誘導灯 (清面)
 - ④ 小型室内道路誘導灯 (清面)
 - ⑤ 中型室内道路誘導灯 (清面)
 - ⑥ 1L 20W 直轄型非常灯



竣工図

| | | |
|-------------------|--------|--------|
| (仮称)グランドプラザビル新築工事 | | NOE-19 |
| 照明灯設計 | 非常照明設計 | 1/200 |
| 1階 | 甲面 | |
| 株式会社 東光電工社 | | |

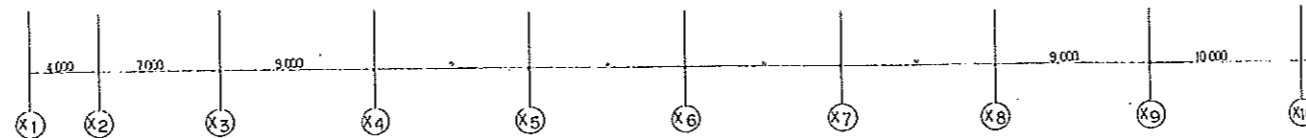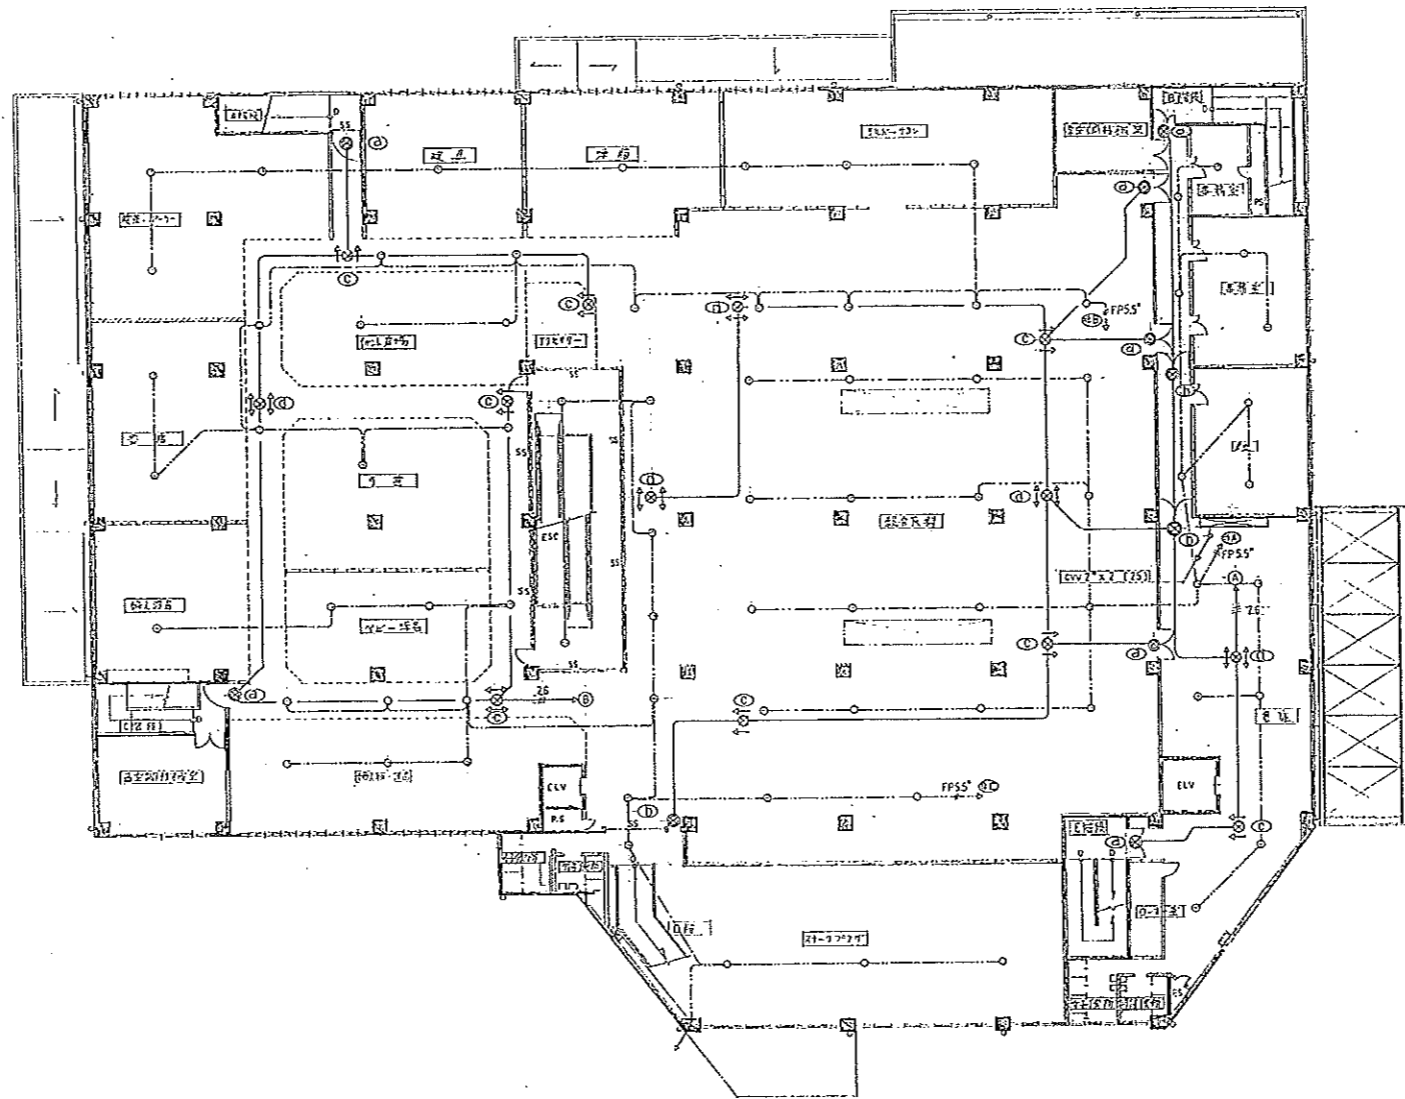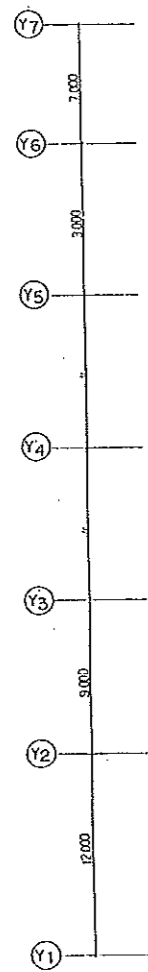


竣工図

| | | |
|-------------------|--------|---------|
| (仮称)グランドプラザ垂井新築工事 | | NO E-20 |
| 照明灯設備 | 非常照明設備 | 1/200 |
| 2階 平面 | | |
| 株式会社 東光電工社 | | |

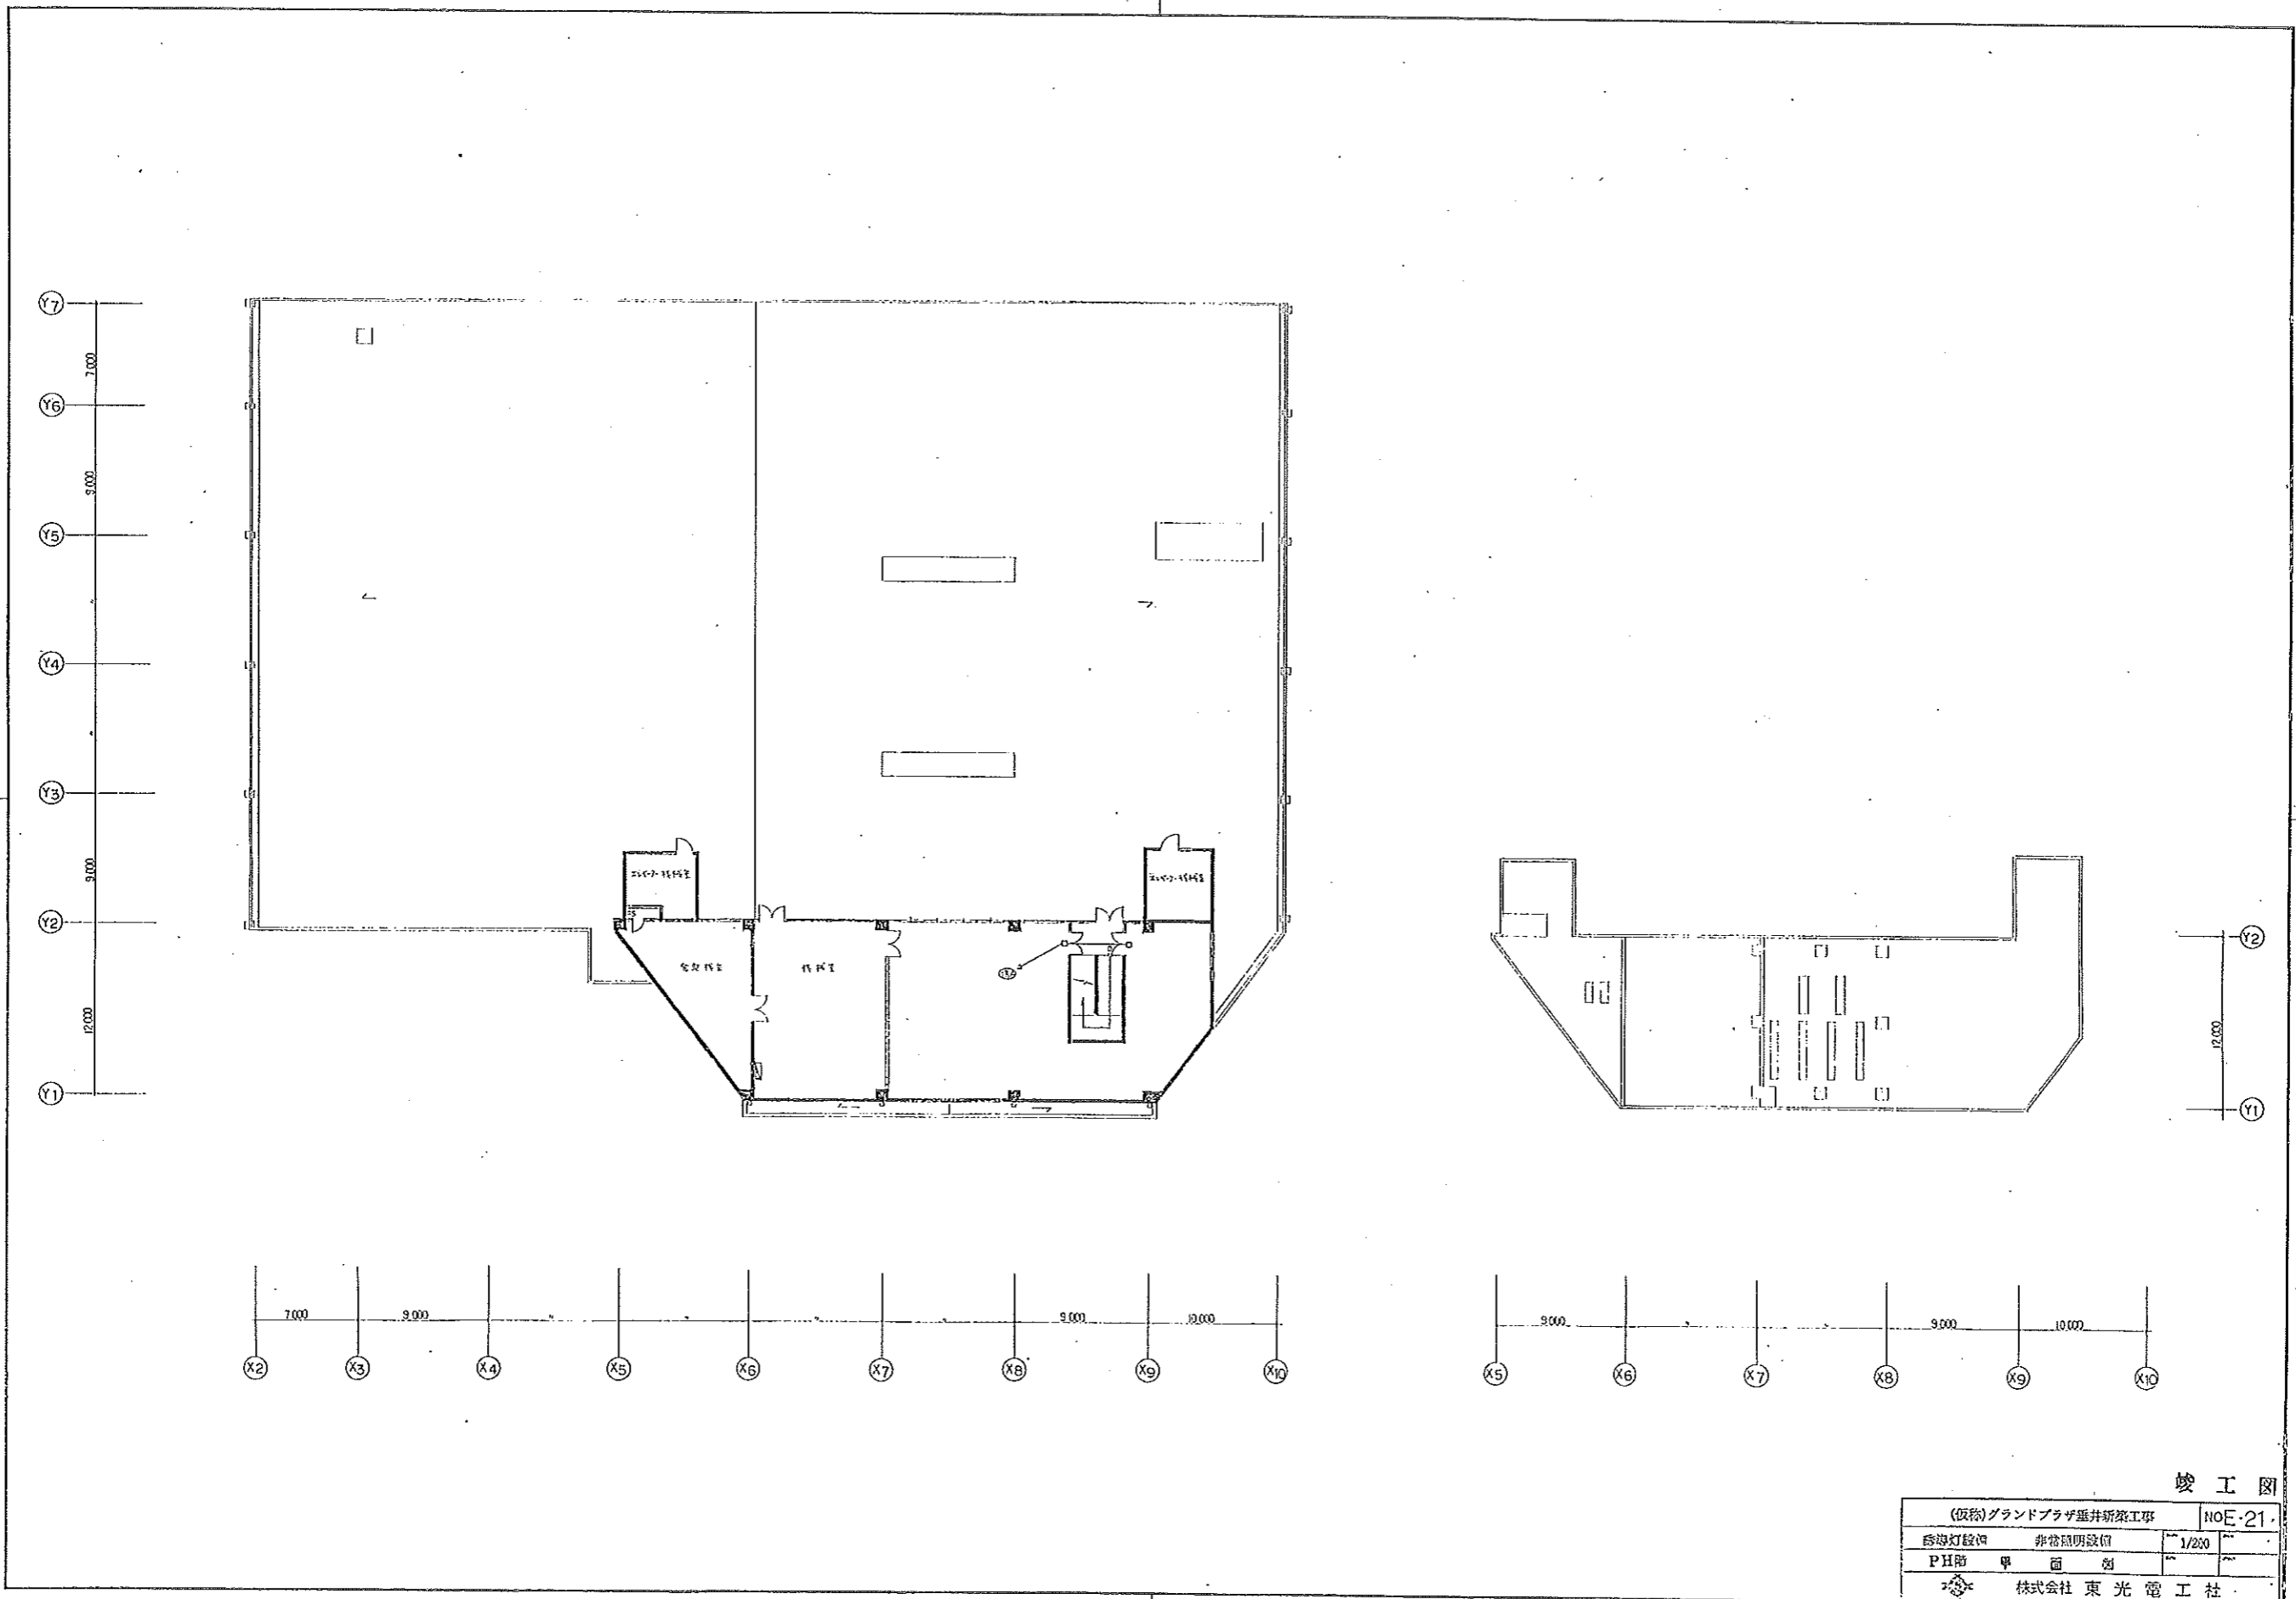

竣工図

| | | |
|-------------------|--------|--------|
| (仮称)グランドプラザ垂井新築工事 | | NOE-21 |
| 防犯灯設備 | 非常照明設備 | 1/200 |
| PH部 | 甲 面 割 | |
| 株式会社 東光電気社 | | |




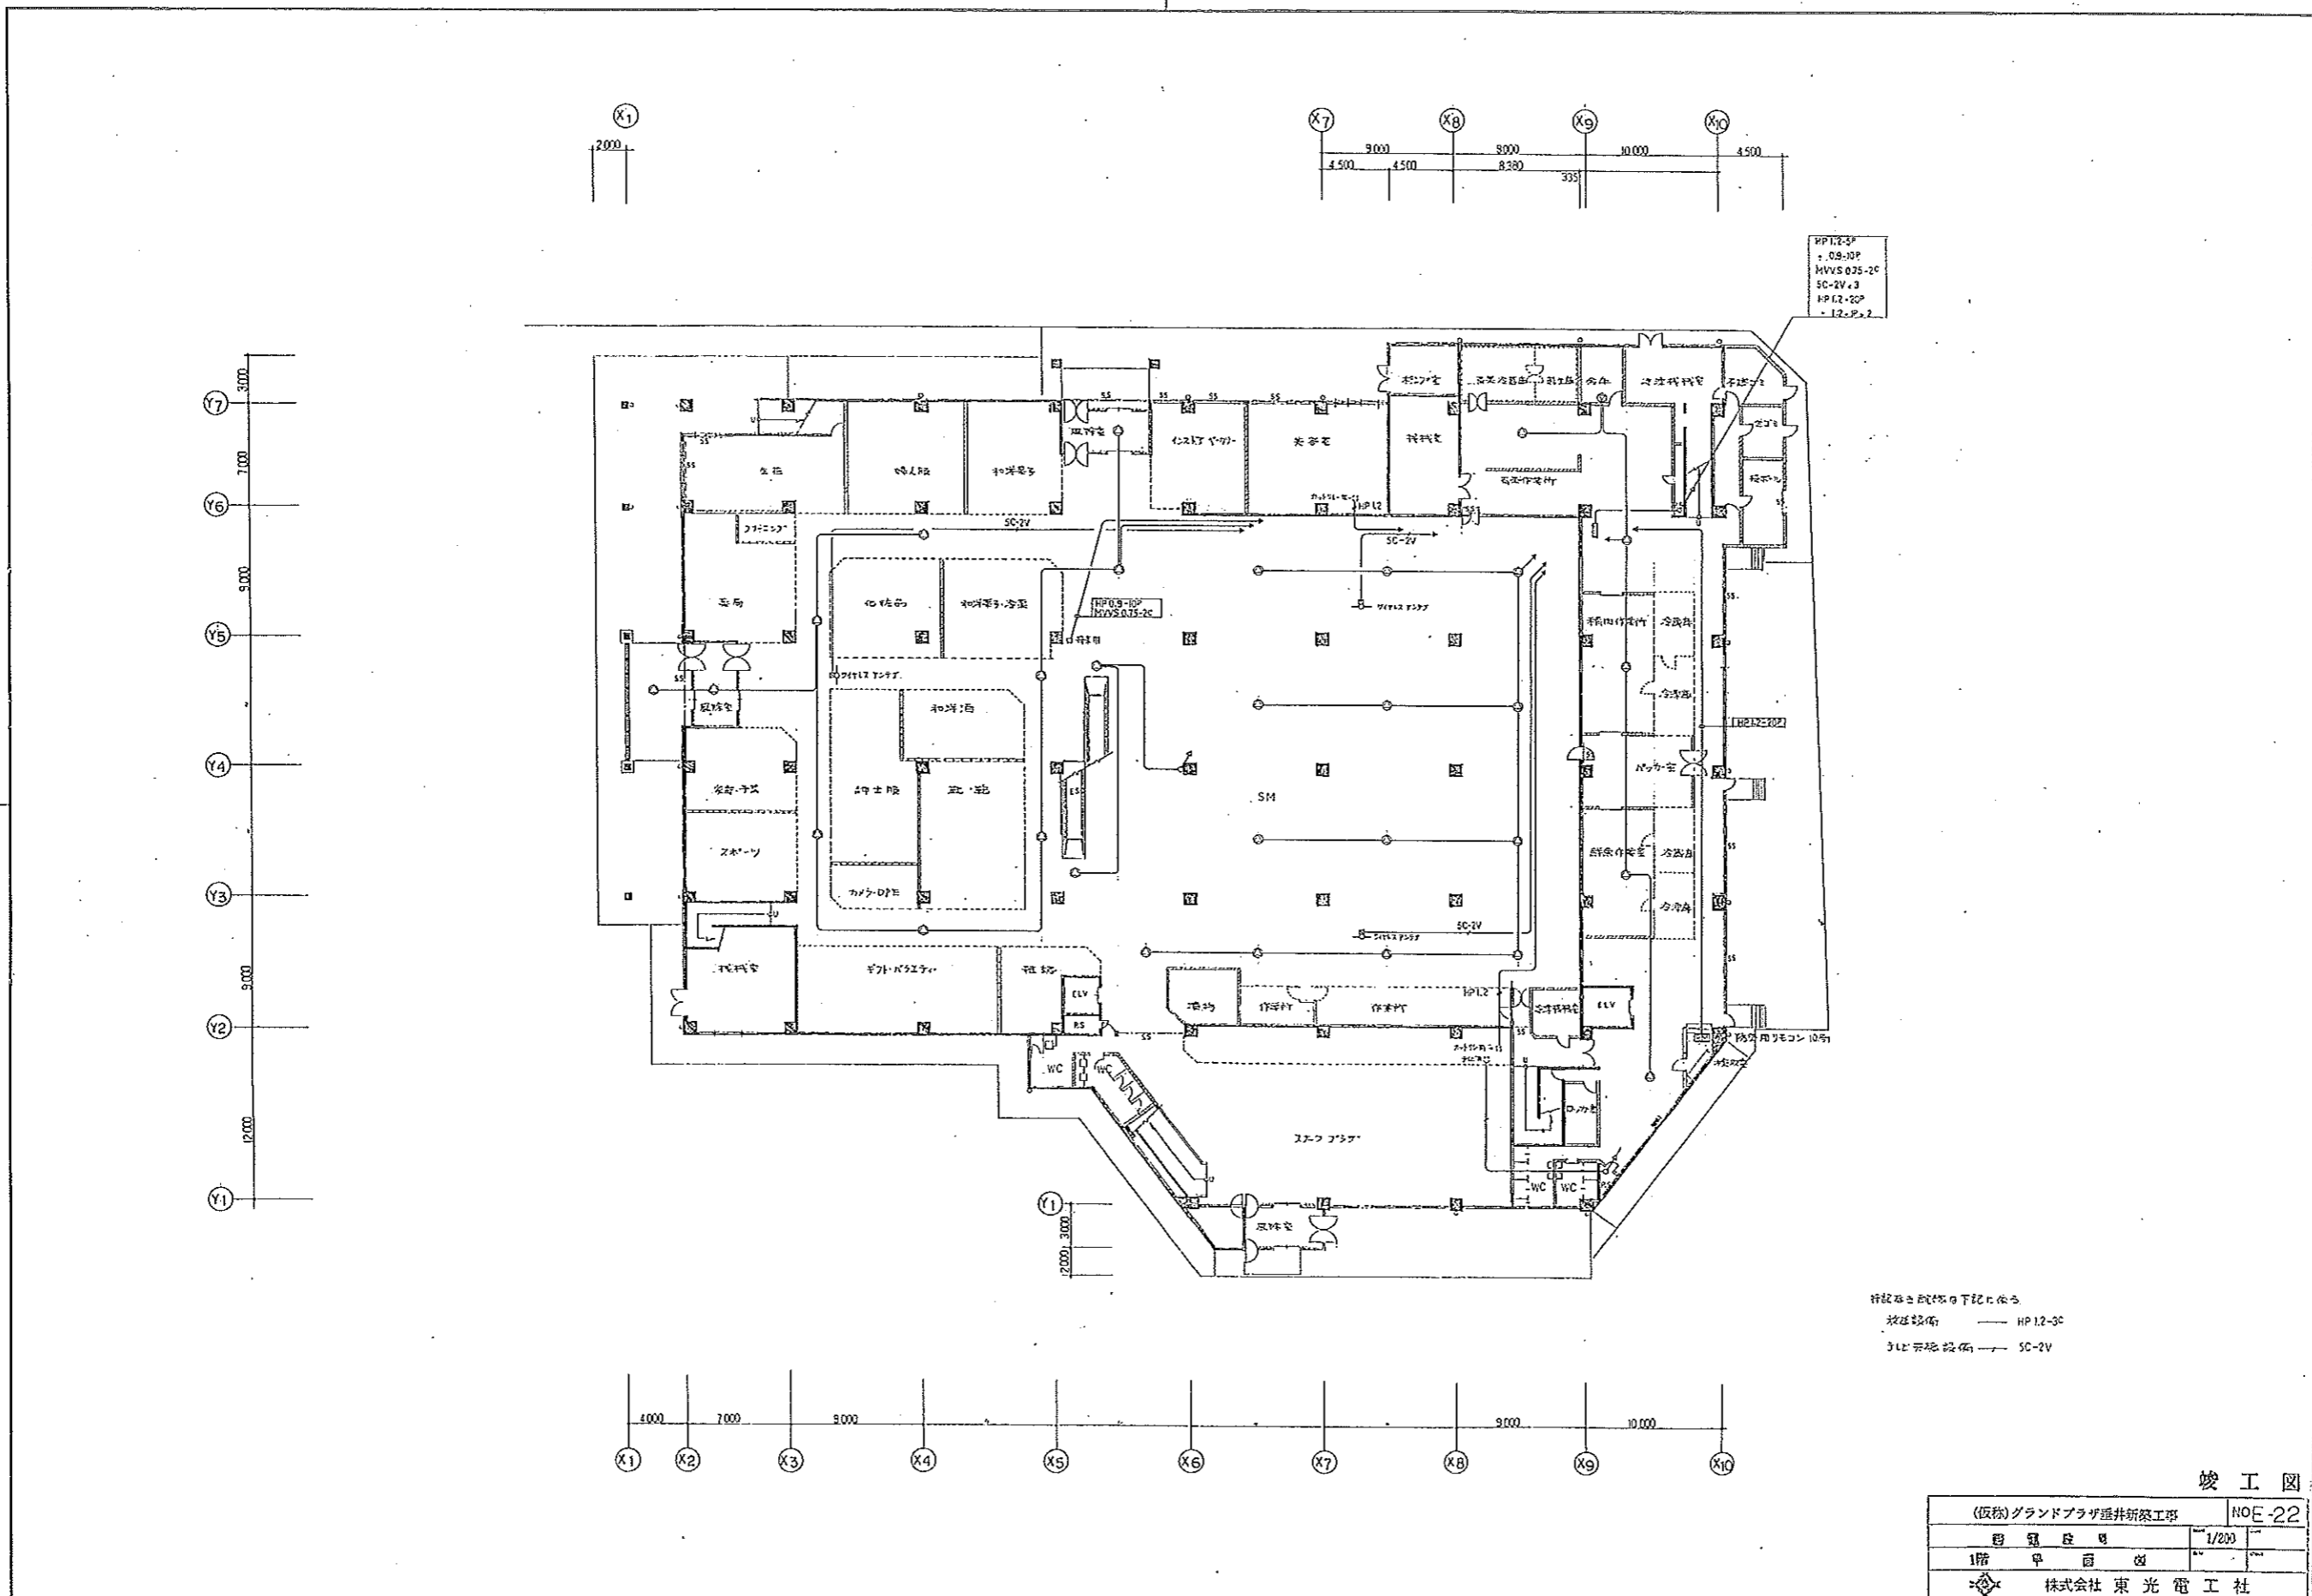


HP12-3P
 + 09-0P
 MVVS025-20
 SC-2V x3
 HP12-2P
 + 12-P x2

詳細は各機器の仕様書に依る
 放送設備 — HP 12-3C
 3P 系統設備 — SC-2V

竣工図



| | | |
|--------------------|--------|--------|
| (仮称) グランドプラザ通井新築工事 | | NOE-22 |
| 図 号 | NOE-22 | 1/200 |
| 1階 平面図 | | |
| 株式会社 東光電気社 | | |

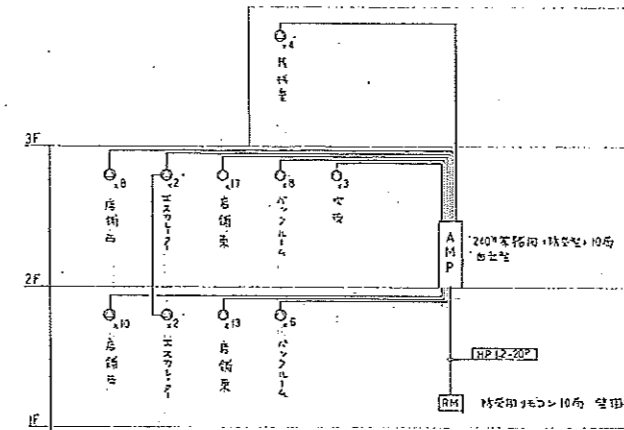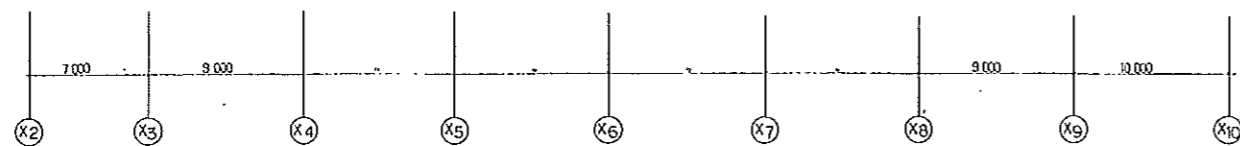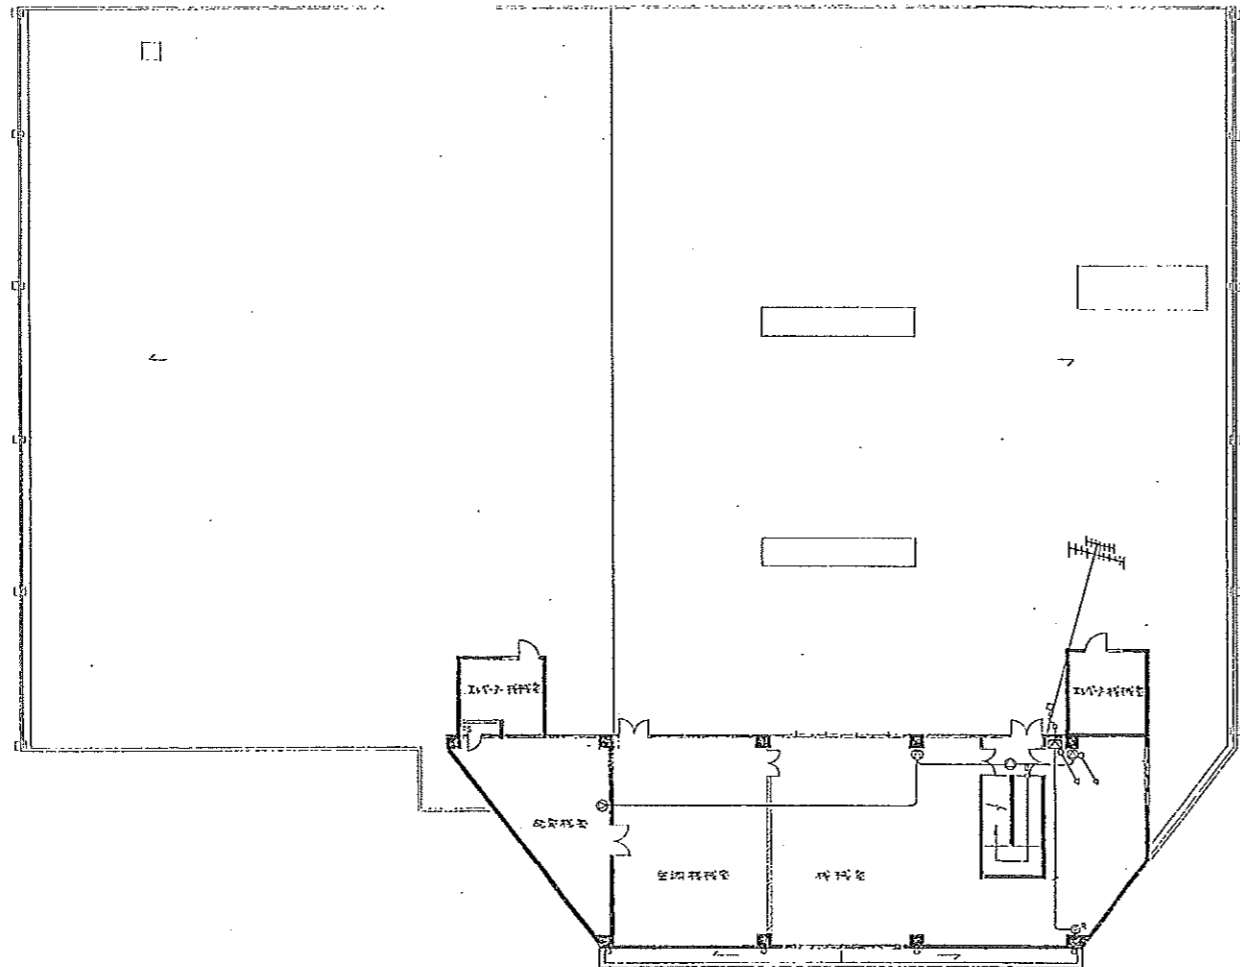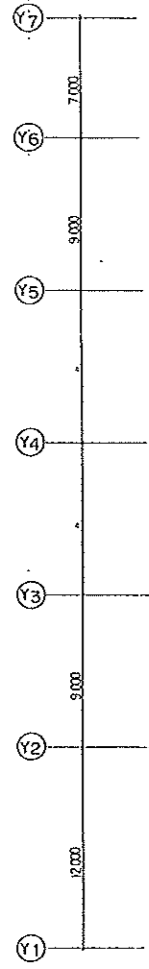



放送設備平面図


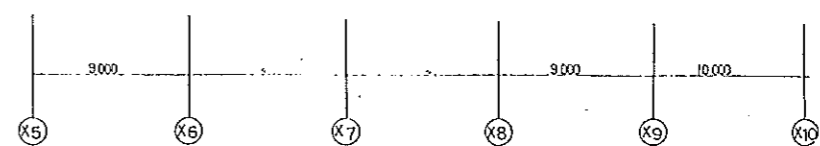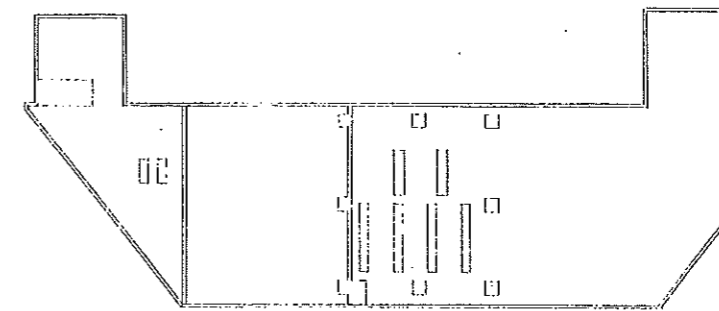




竣工図

| | | |
|-------------------|-------|--------|
| (仮称)グランドプラザ豊井新築工事 | | ROE-24 |
| 図 号 | 1/200 | |
| 株式会社 東光電工社 | | |

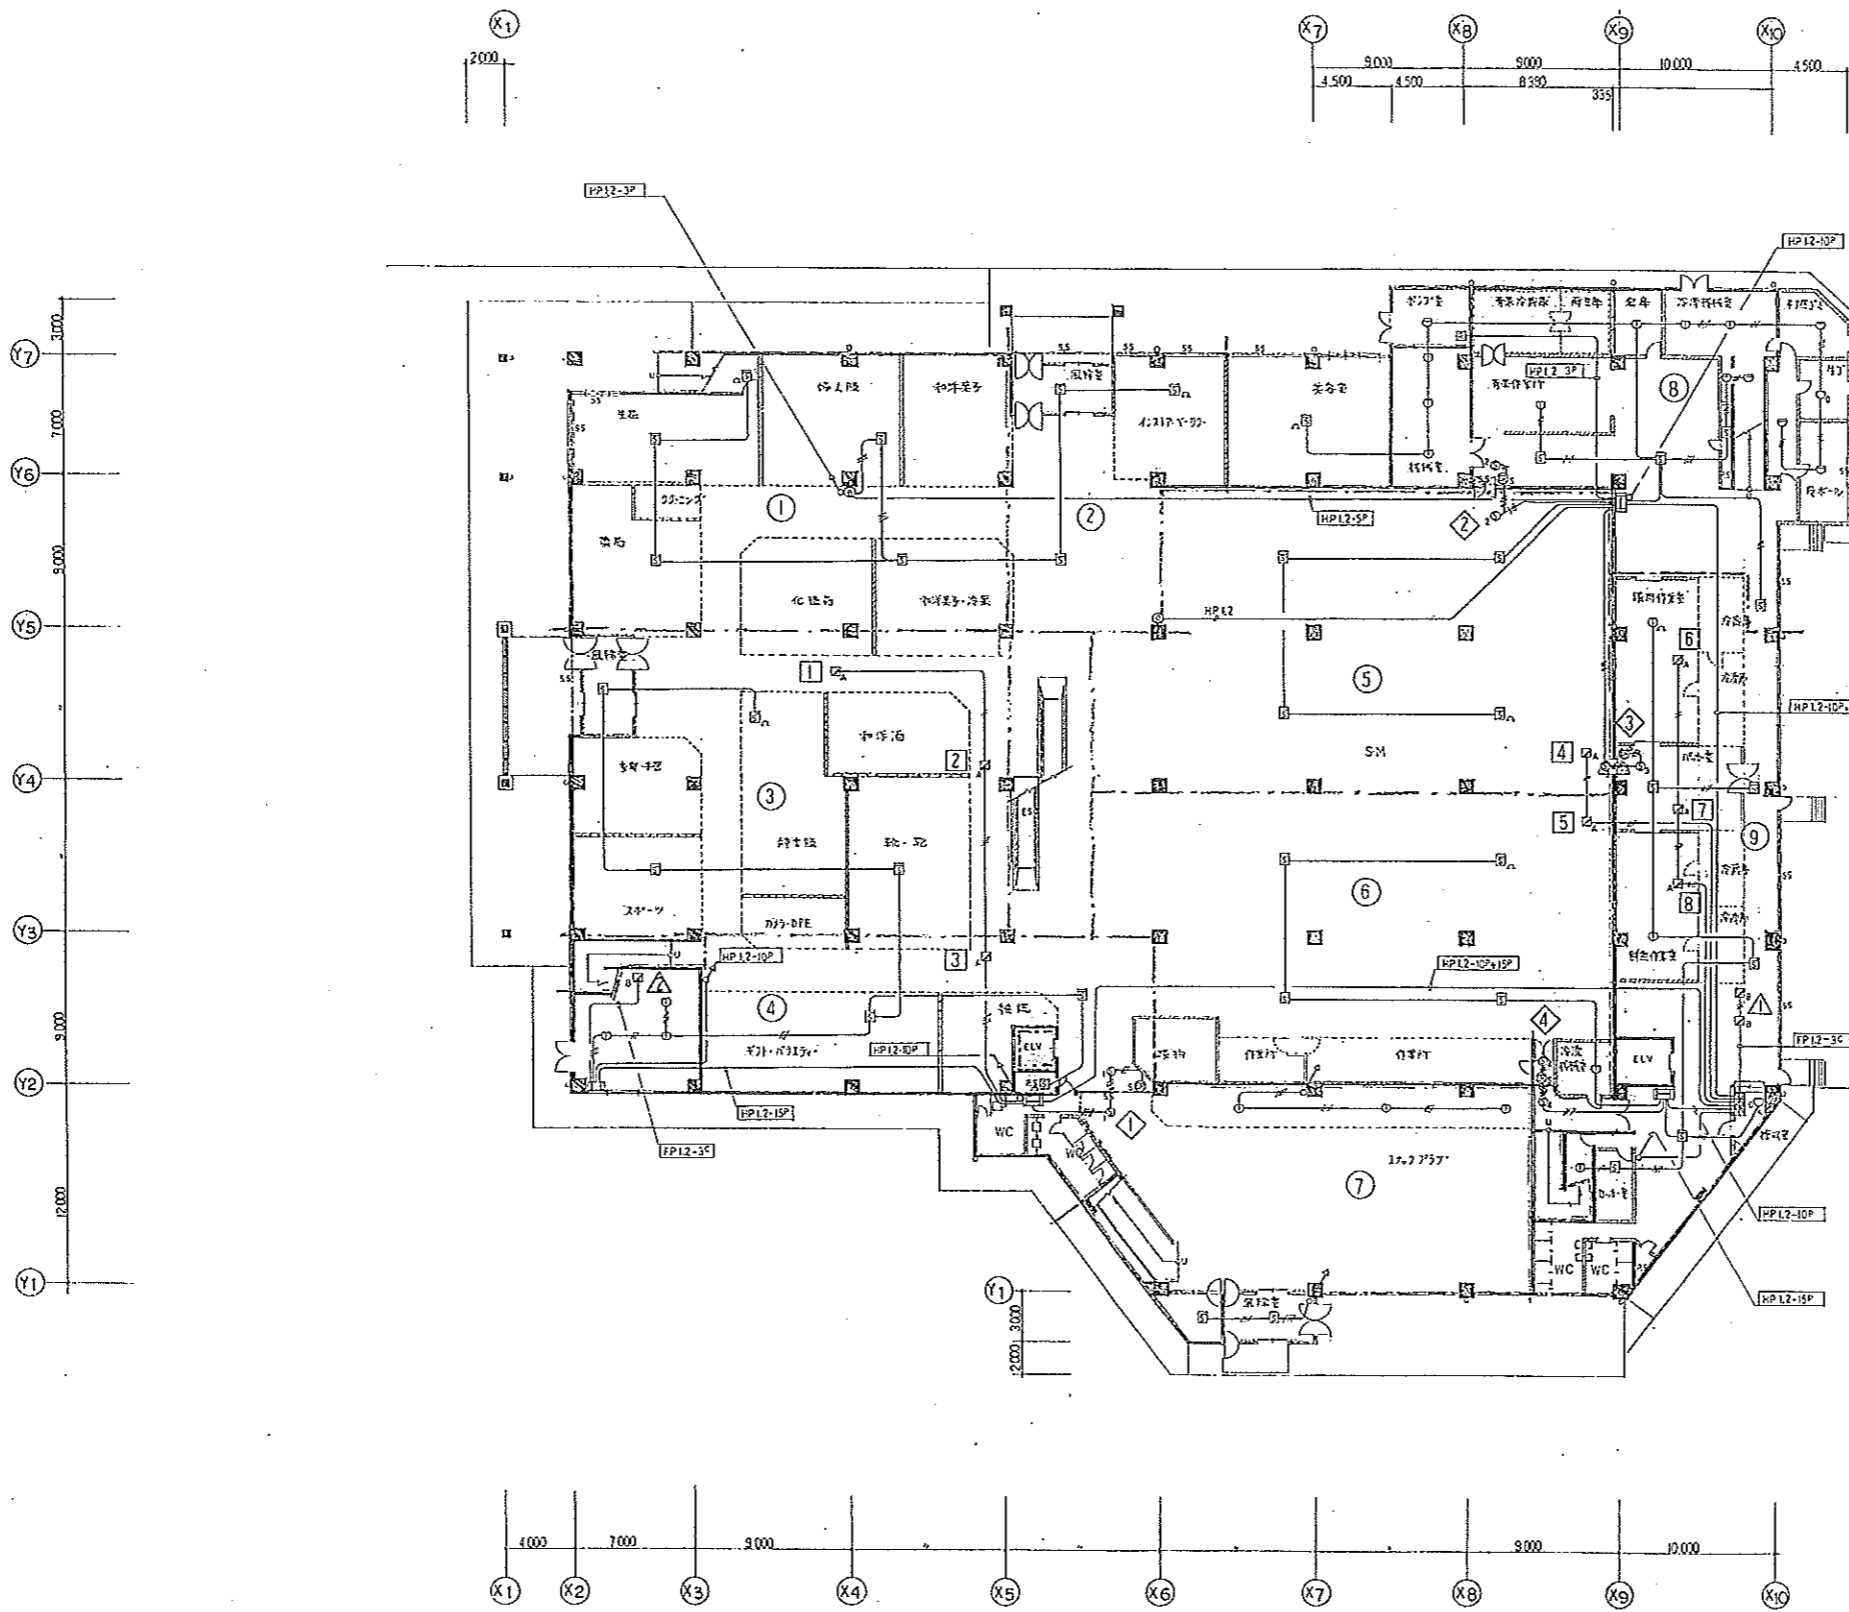

竣工図


| | |
|-------------------|---------|
| (仮称)グランドプラザ環井新築工事 | 110E-26 |
| 自動火災報知設備 防火戸 枠設置図 | 1/200 |
| 1階 平面図 | |
| 株式会社 東光電工社 | |

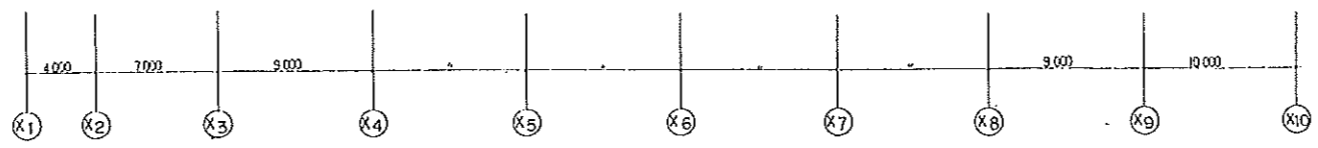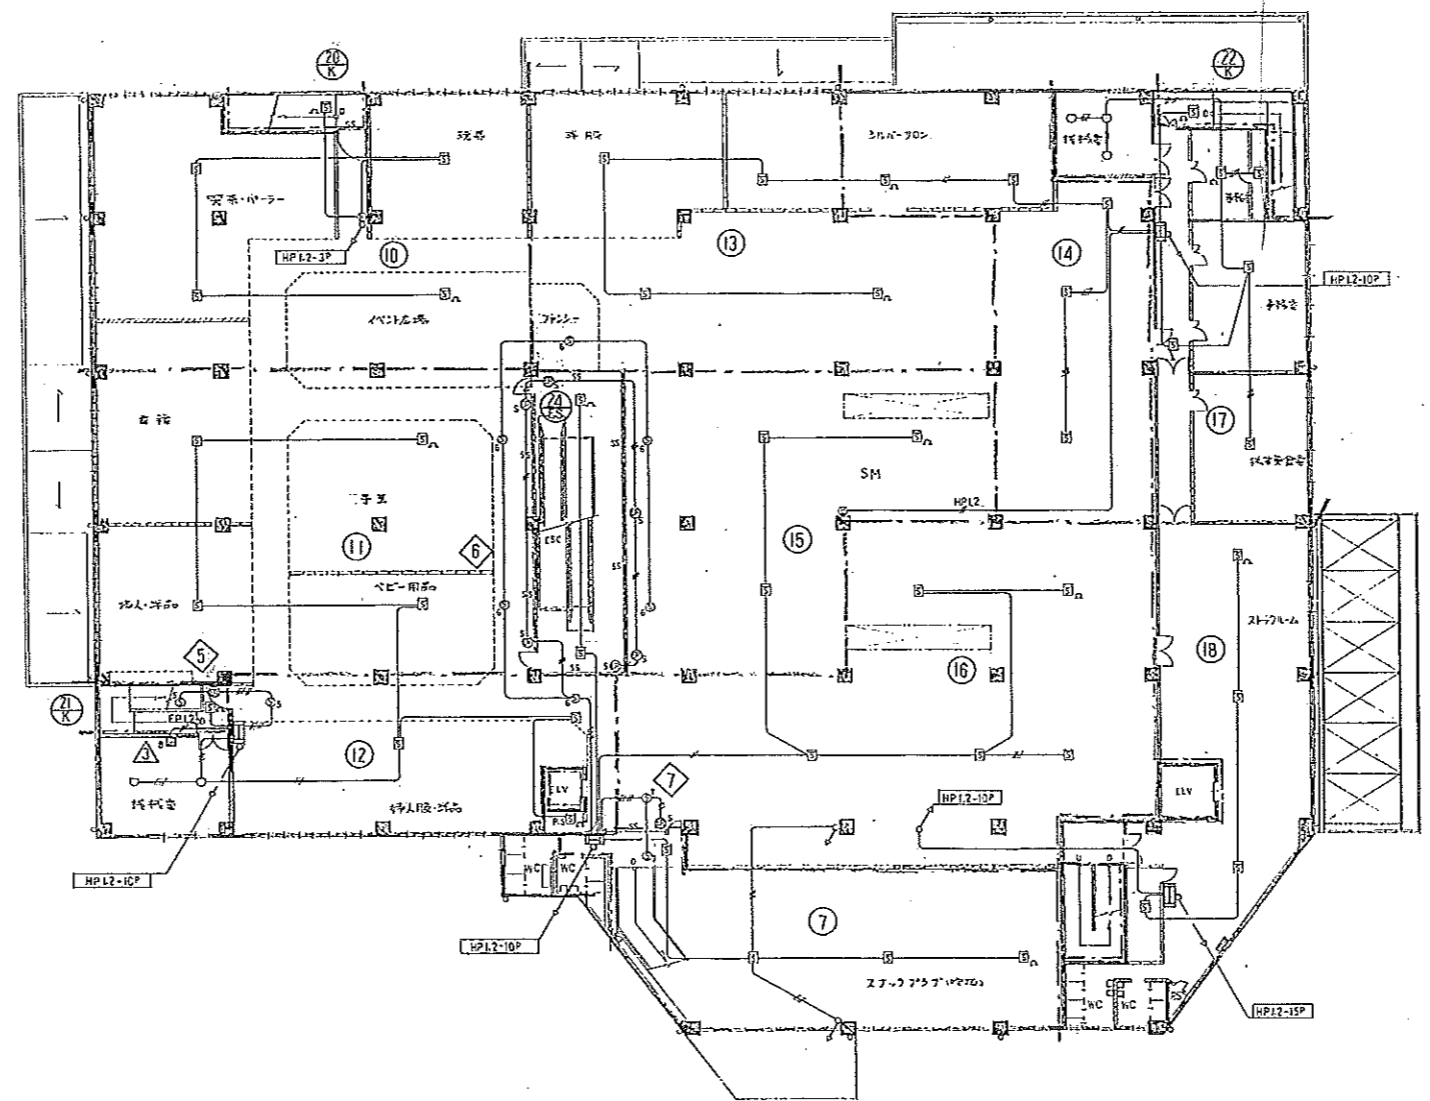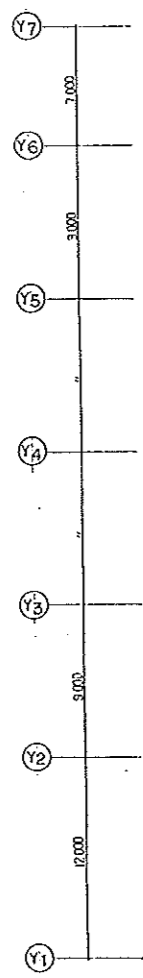

竣工図

| | | |
|-------------------|-----|--------|
| (仮称)グランドプラザ品井新築工事 | | NOE-27 |
| 自動火災報知設備 | 防火戸 | 1/200 |
| 2階 | 平面図 | |
| 株式会社 東光電工社 | | |


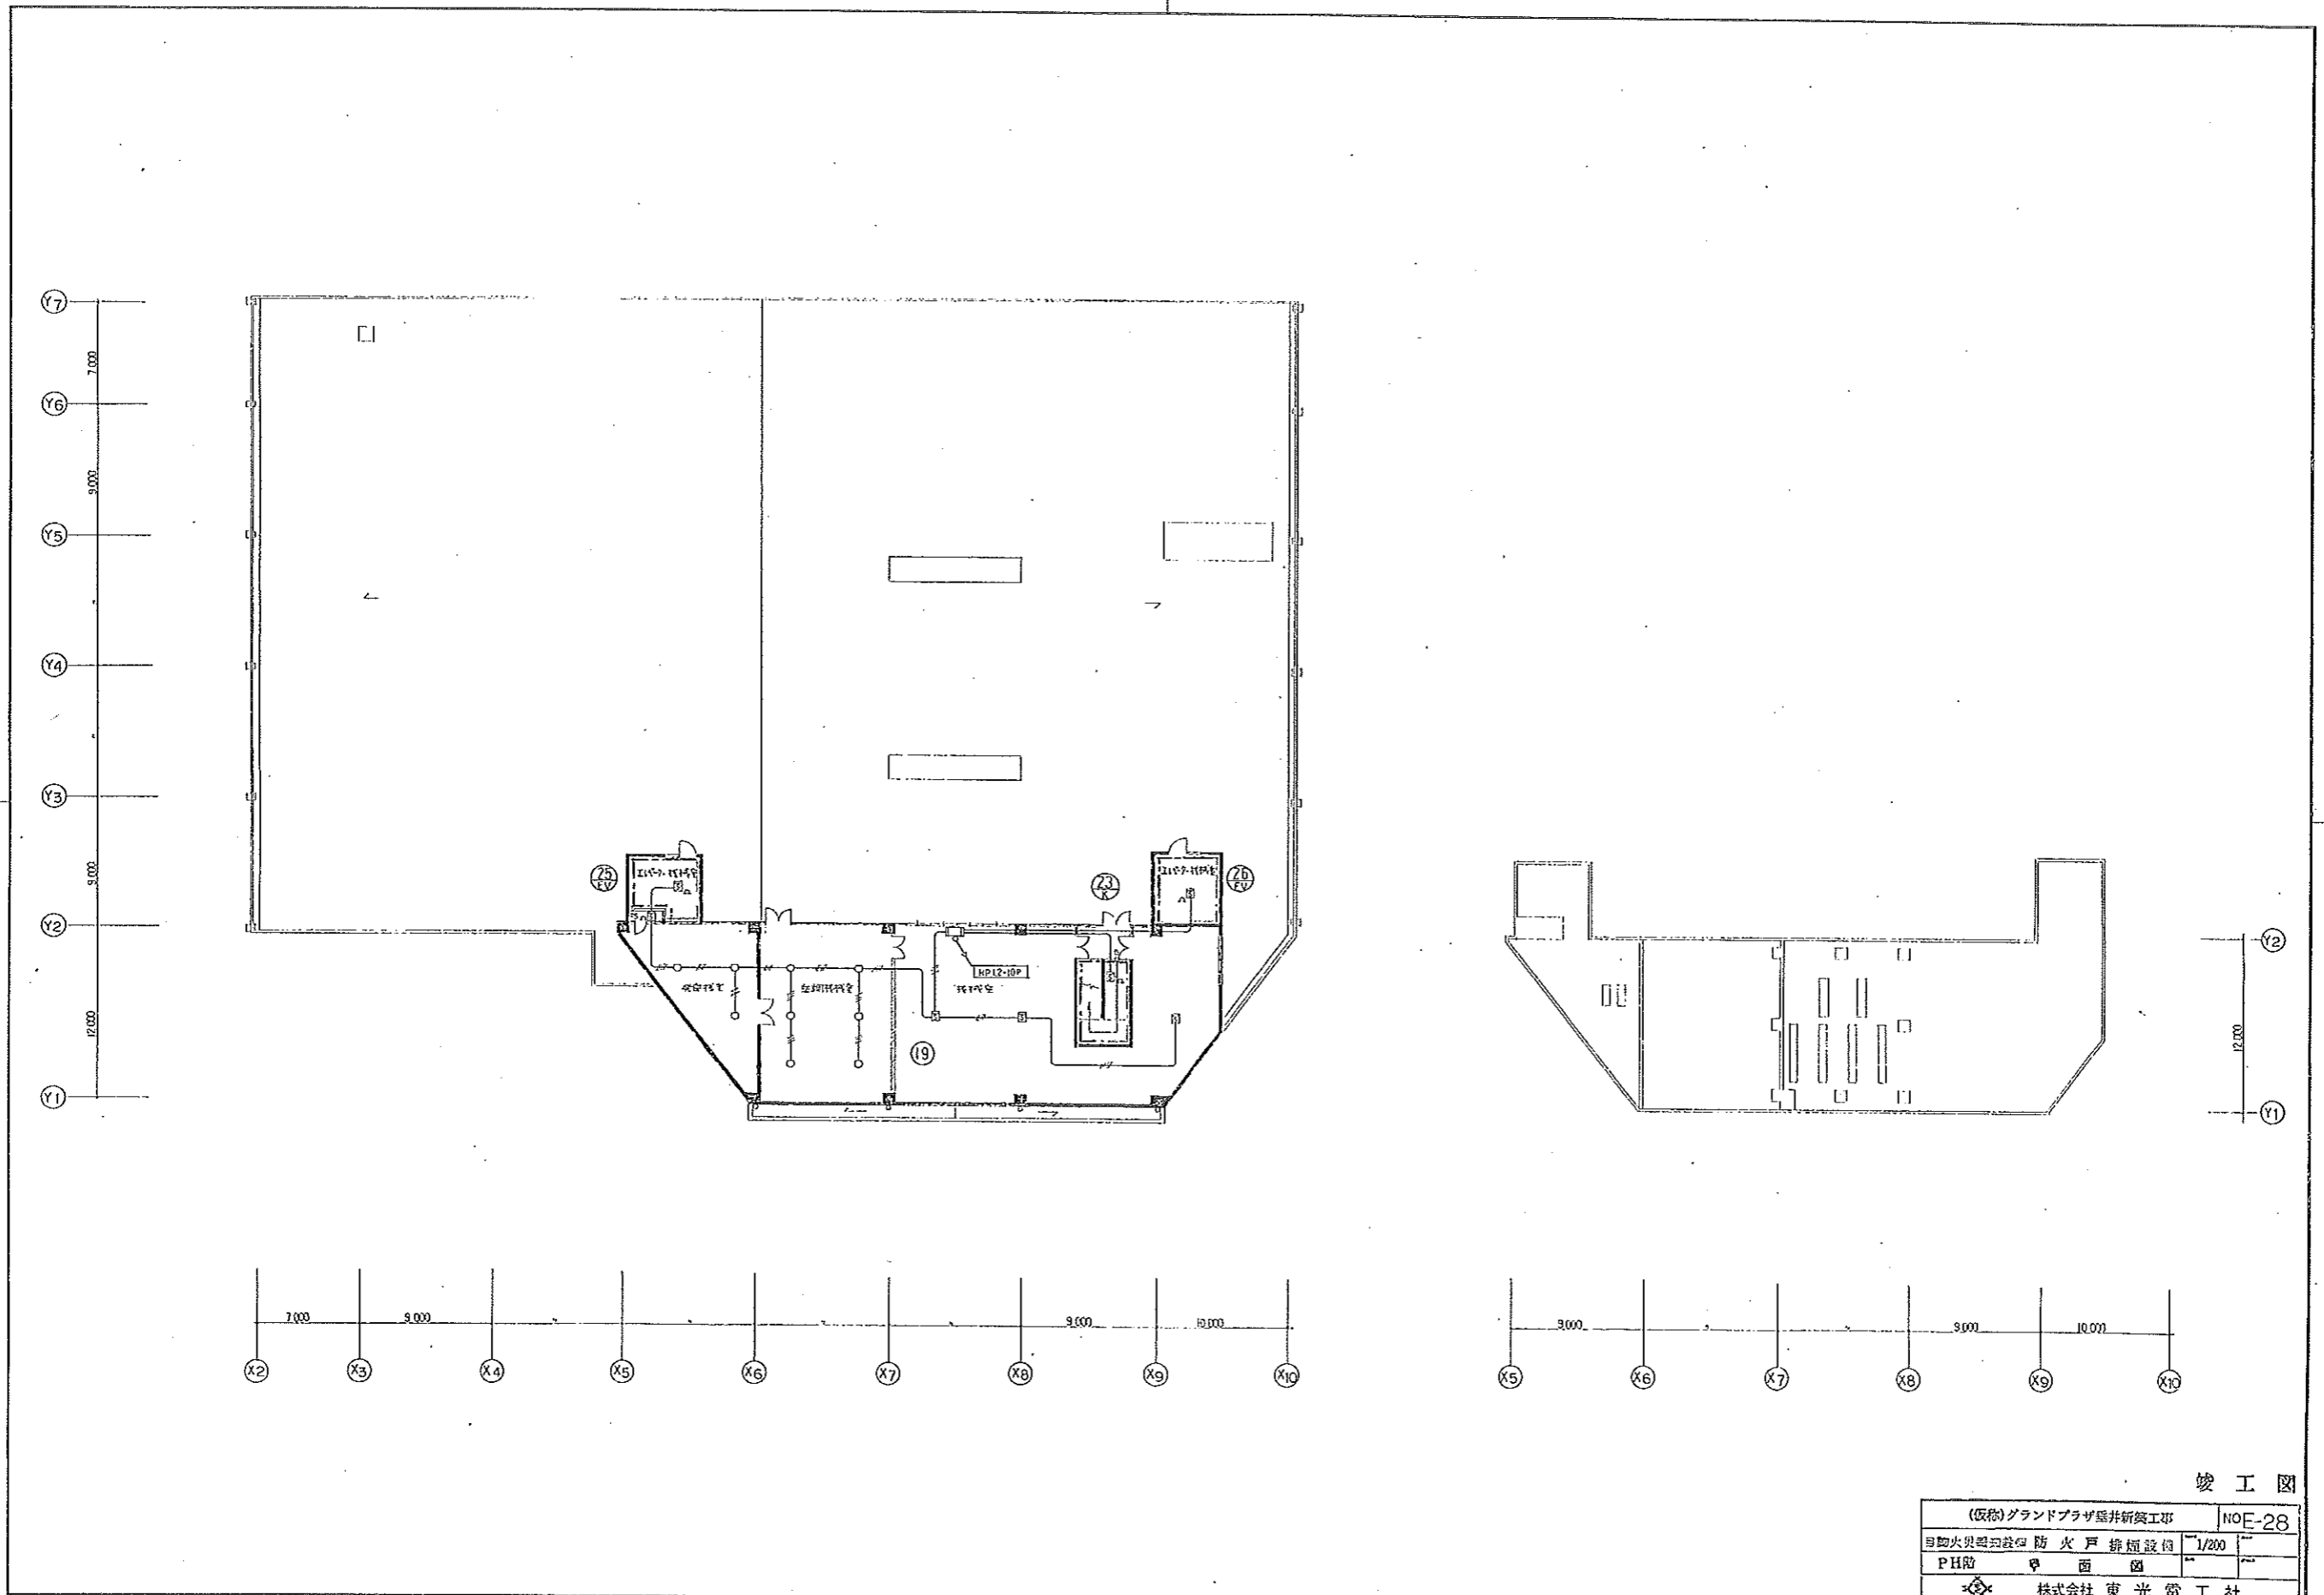

竣工図

| | | |
|-------------------|-----|--------|
| 株式会社 東光電工社 | | |