


改修建築物既存図
(旧ショッピングプラザ・アミ)

【給排水】

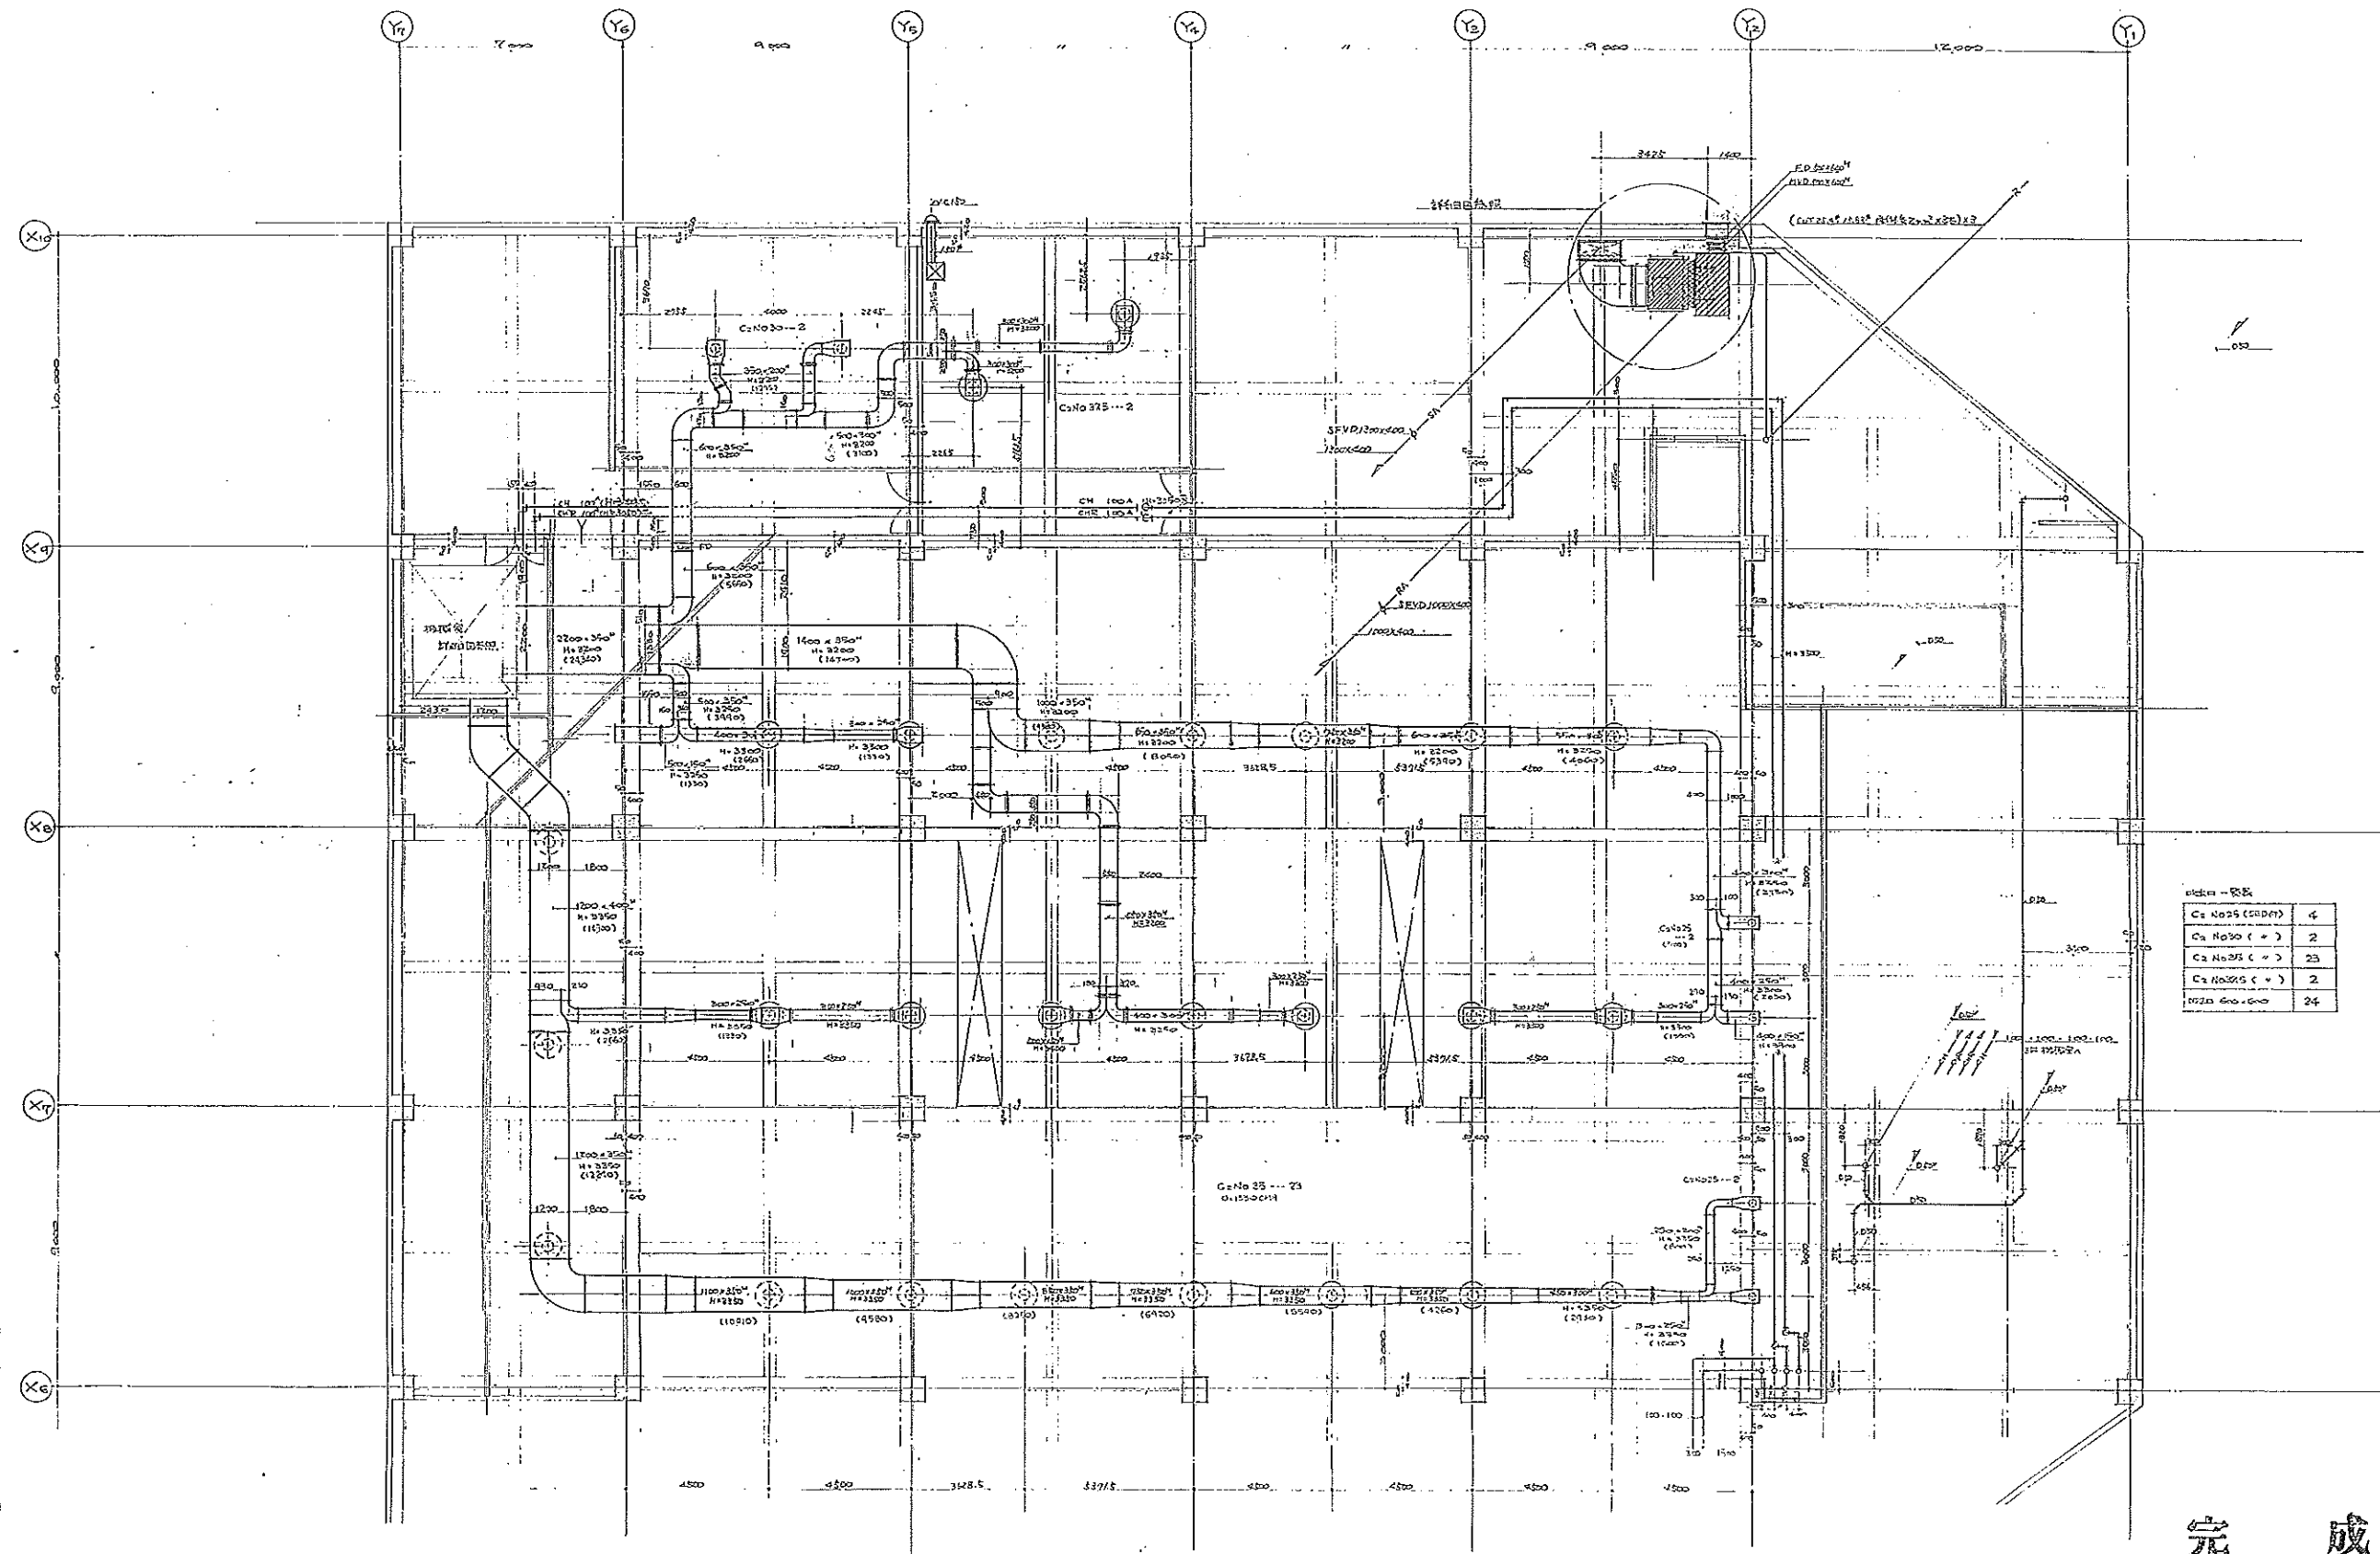



完 成 図

尺度	1/100	
図日	年 月 日	
設計	(株) 高砂熱学工業株式会社	

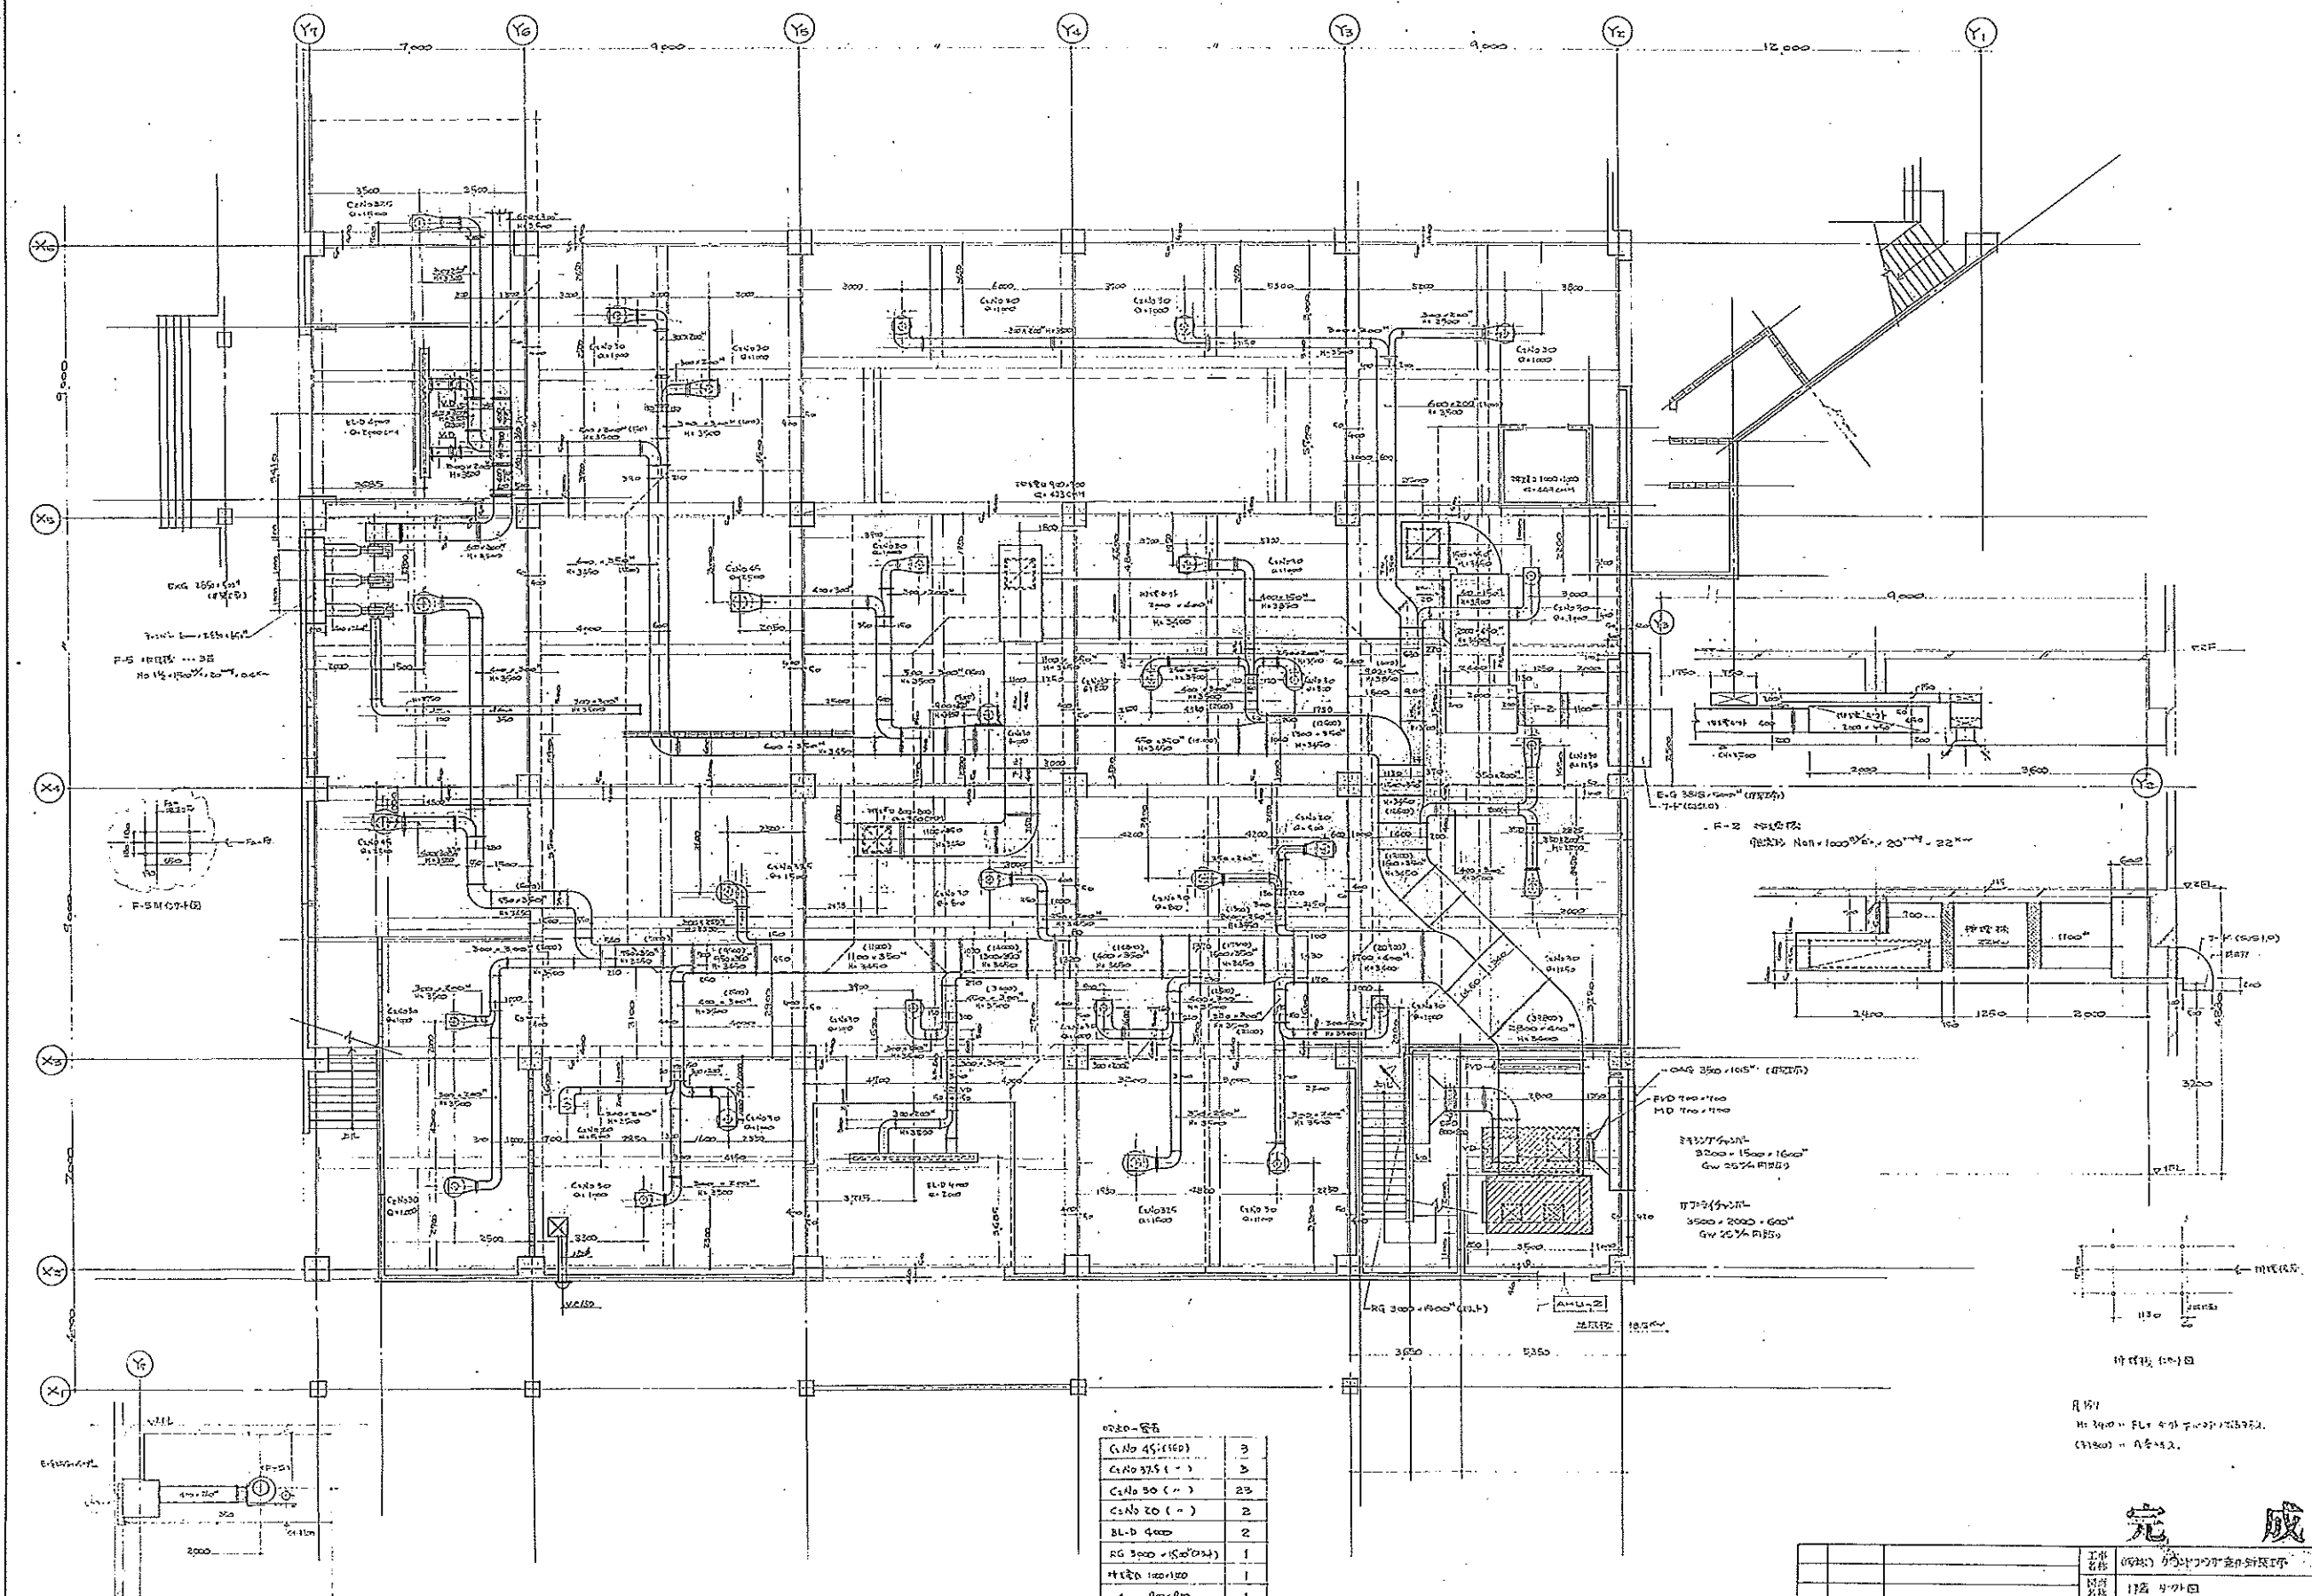

材料表

管 No 45 (100)	3
管 No 37.5 ()	3
管 No 30 ()	23
管 No 20 ()	2



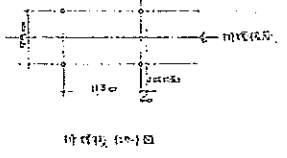


図 10


完成図

昭和 年 月 日								
(株) 高砂熱学工業株式会社								

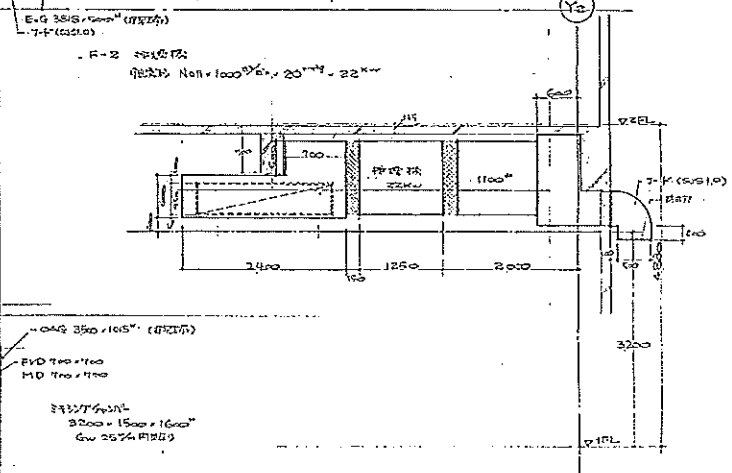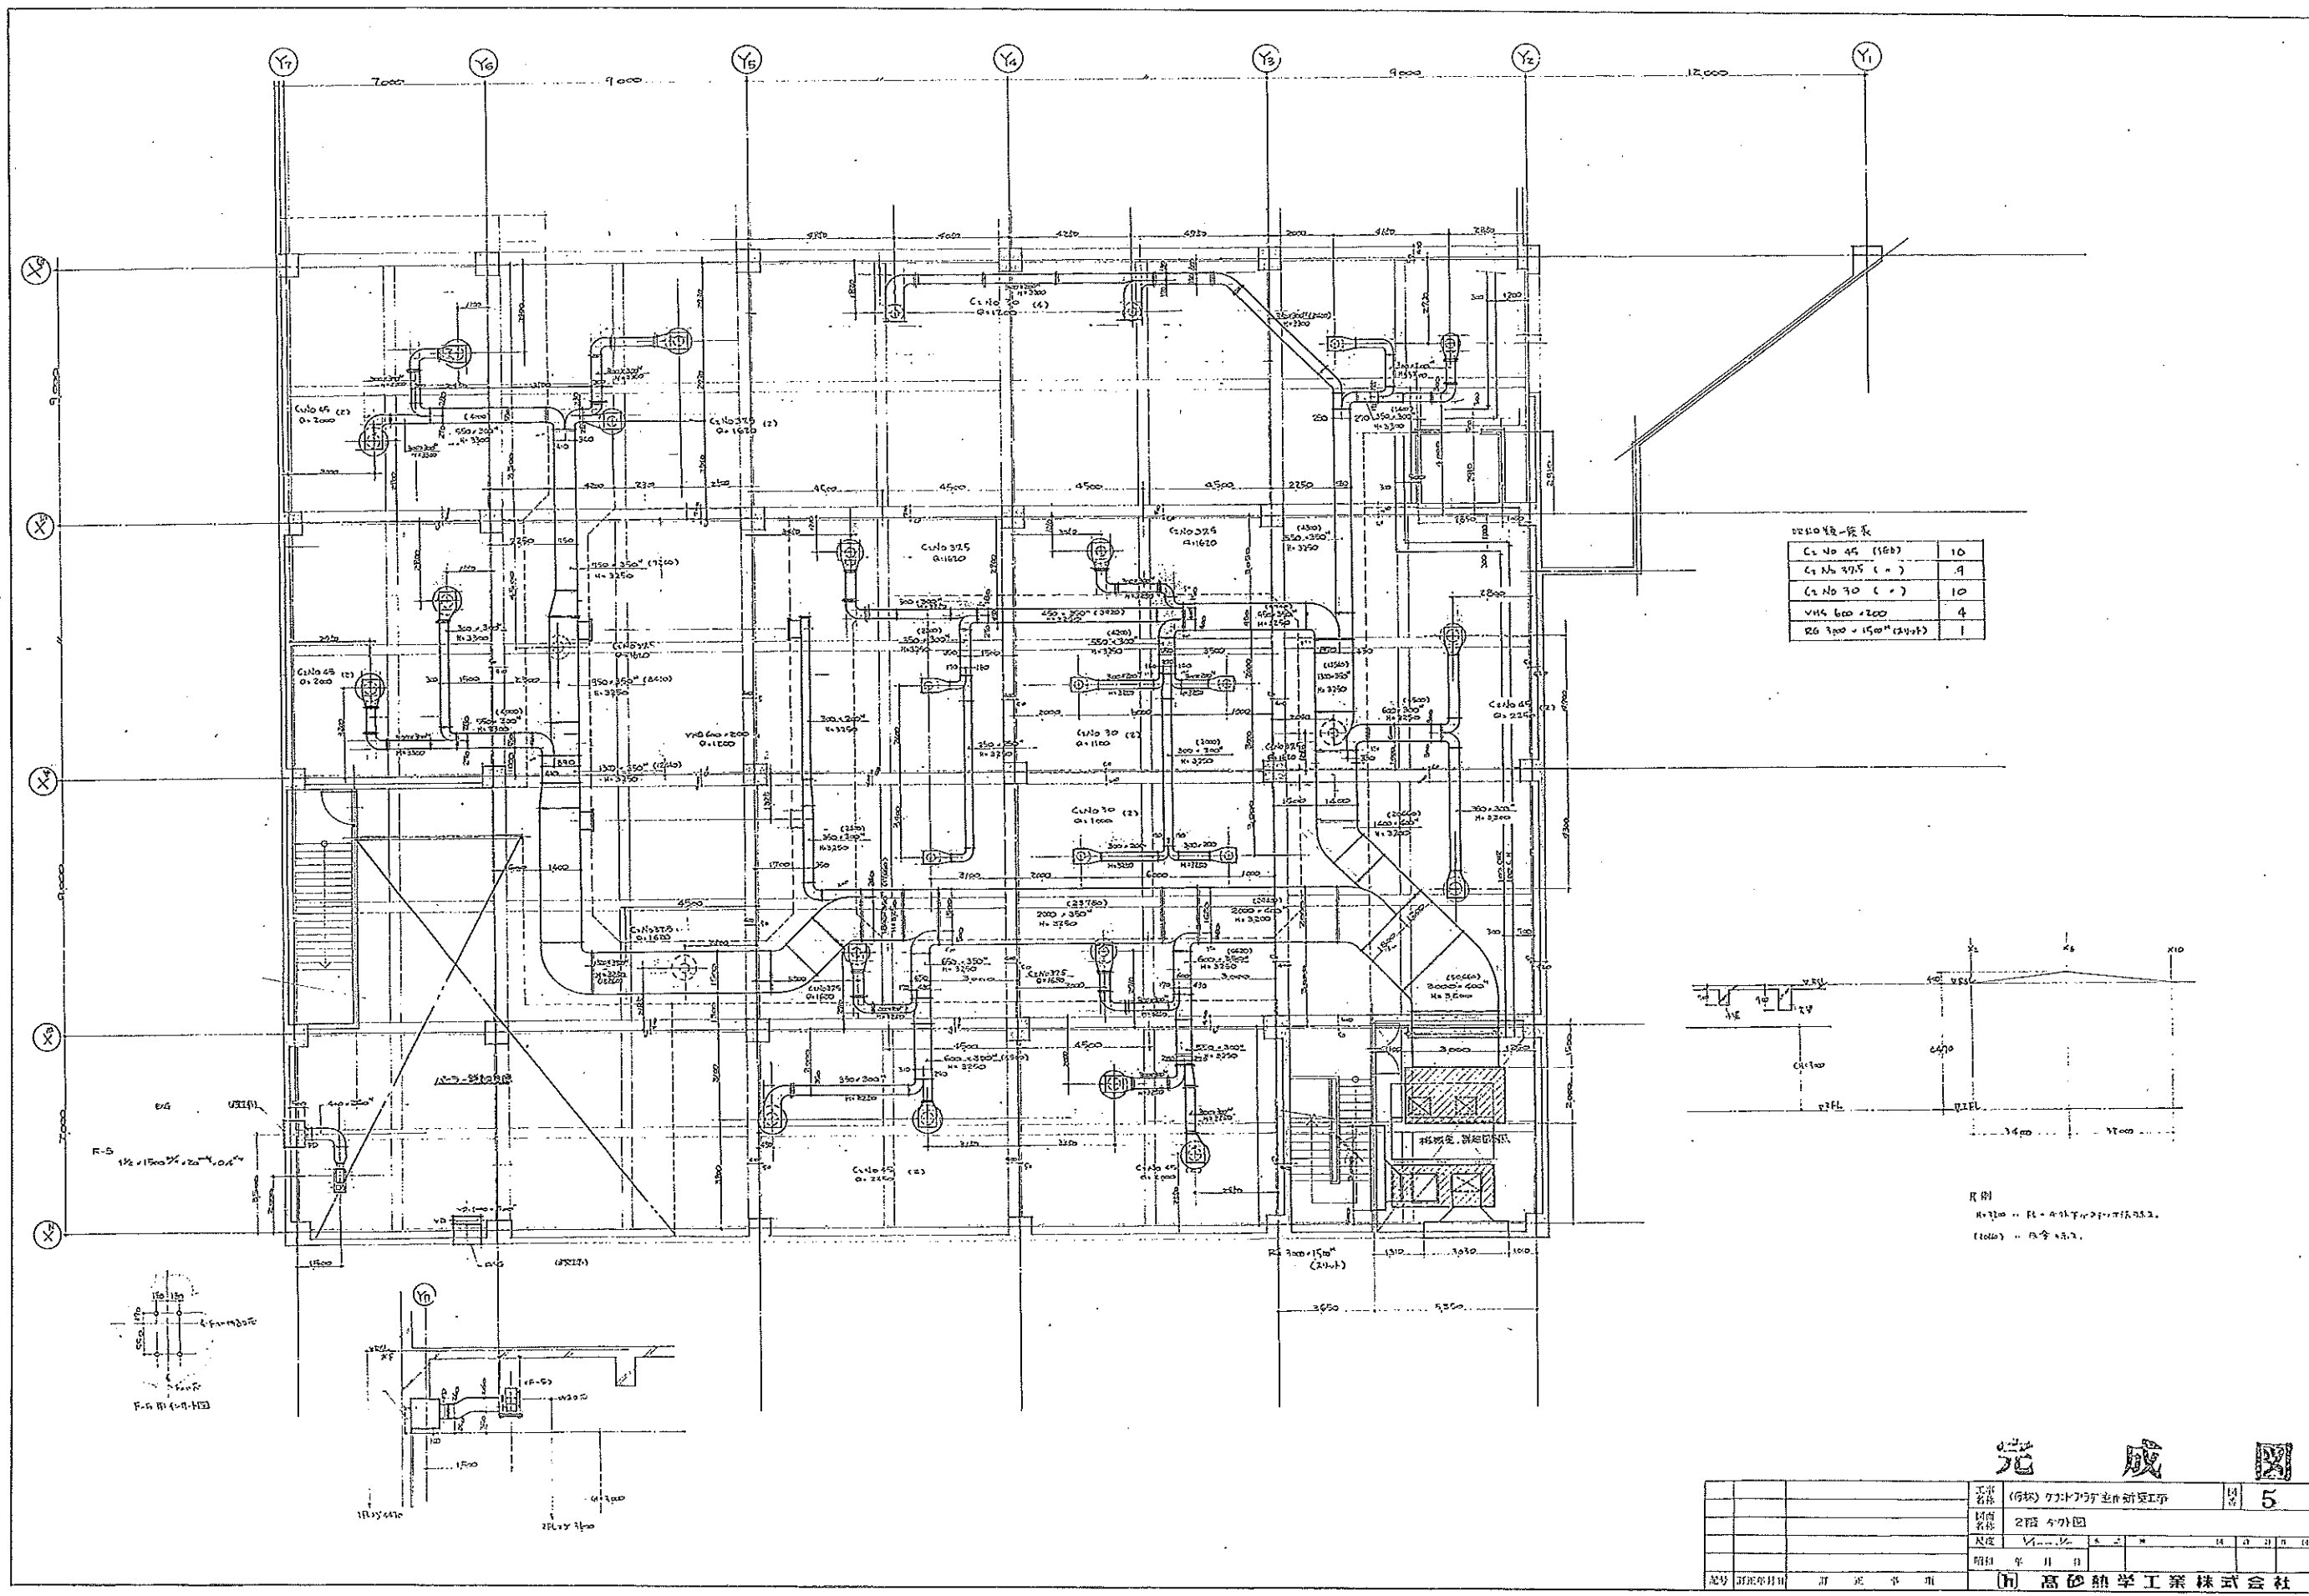

材料表



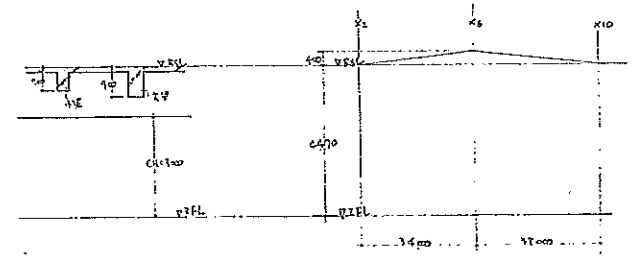

凡例




完成図

尺度	1/100	
年月日		
設計	高砂熱学工業株式会社	

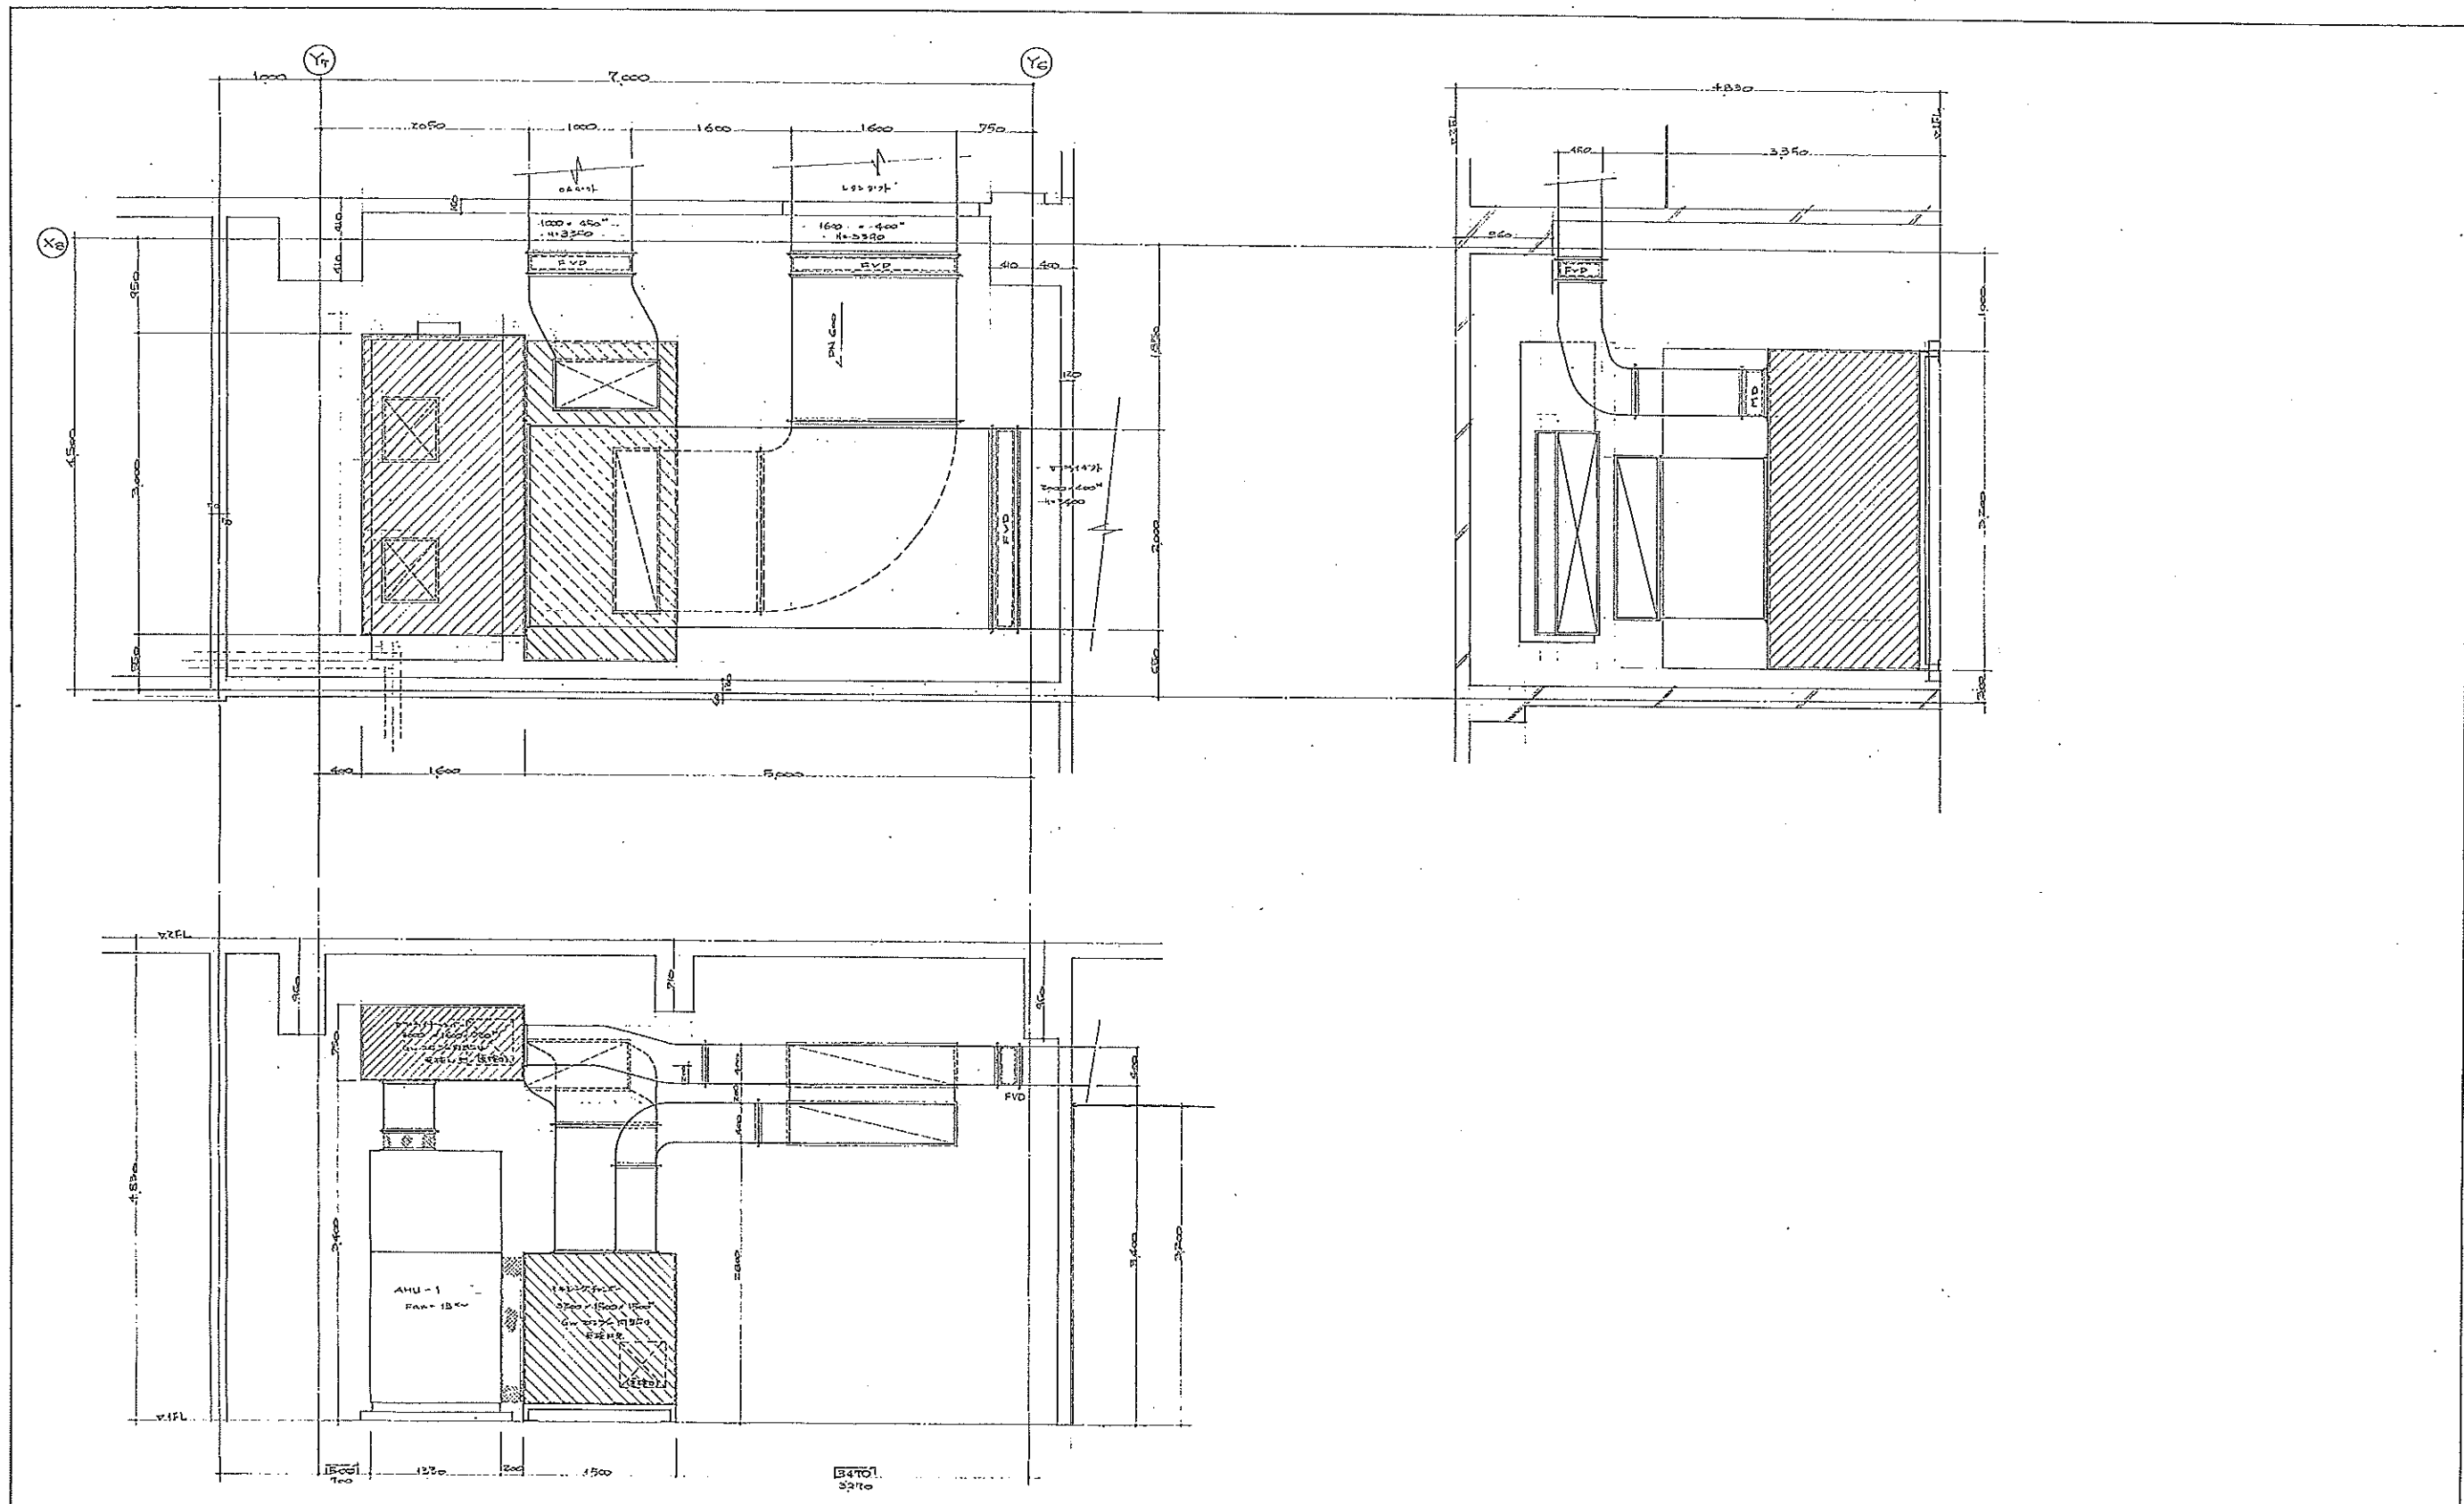

完 成 図



工務部	(仮称) グランドプラザ掘削工事	図 6
尺度	1/200	1:200
縮印	年 月 日	
品名	高砂熱学工業株式会社	

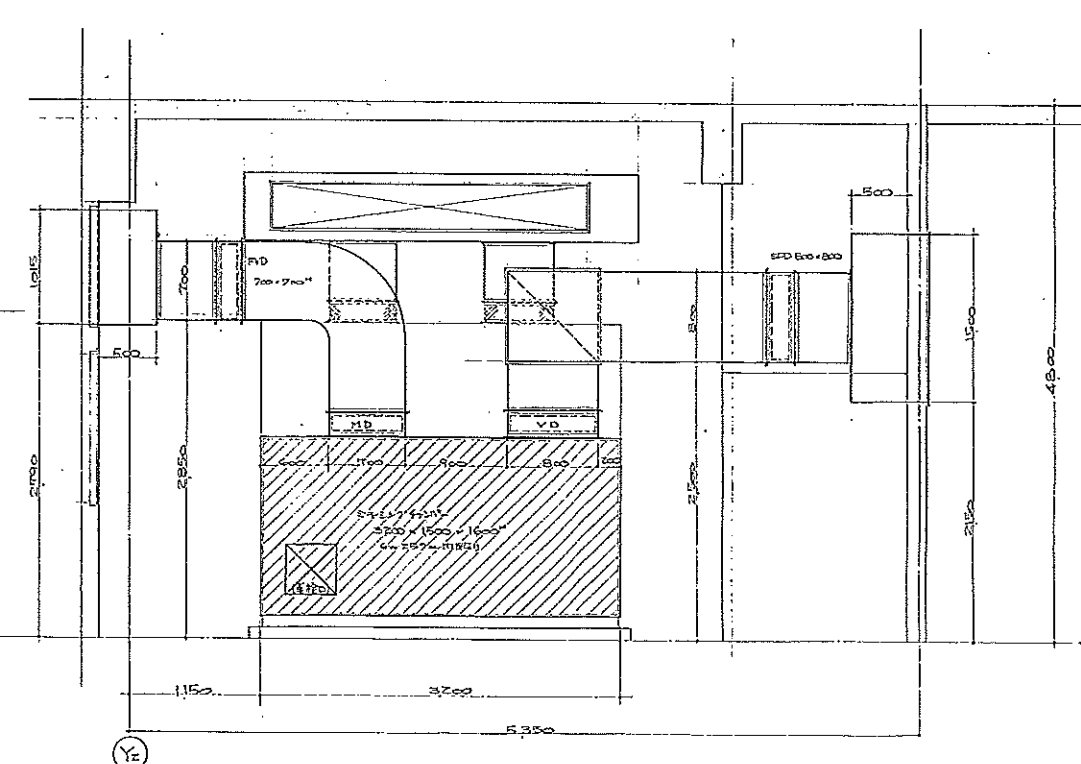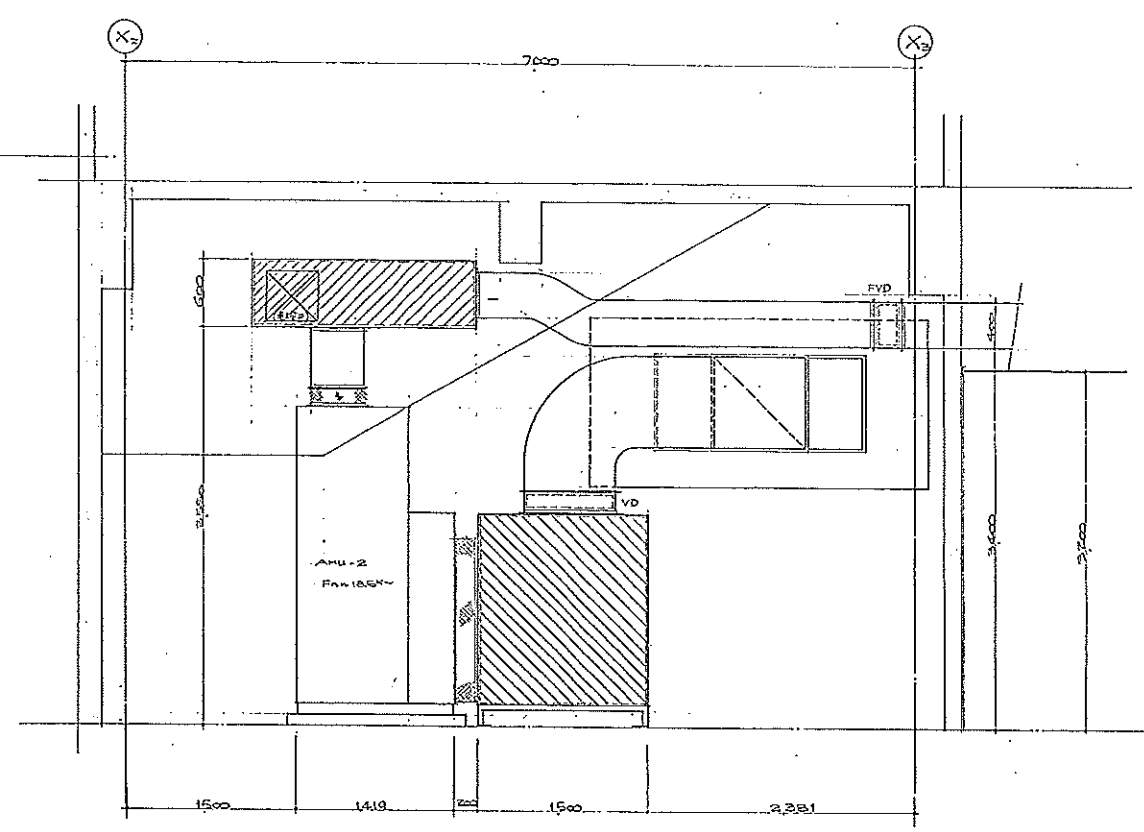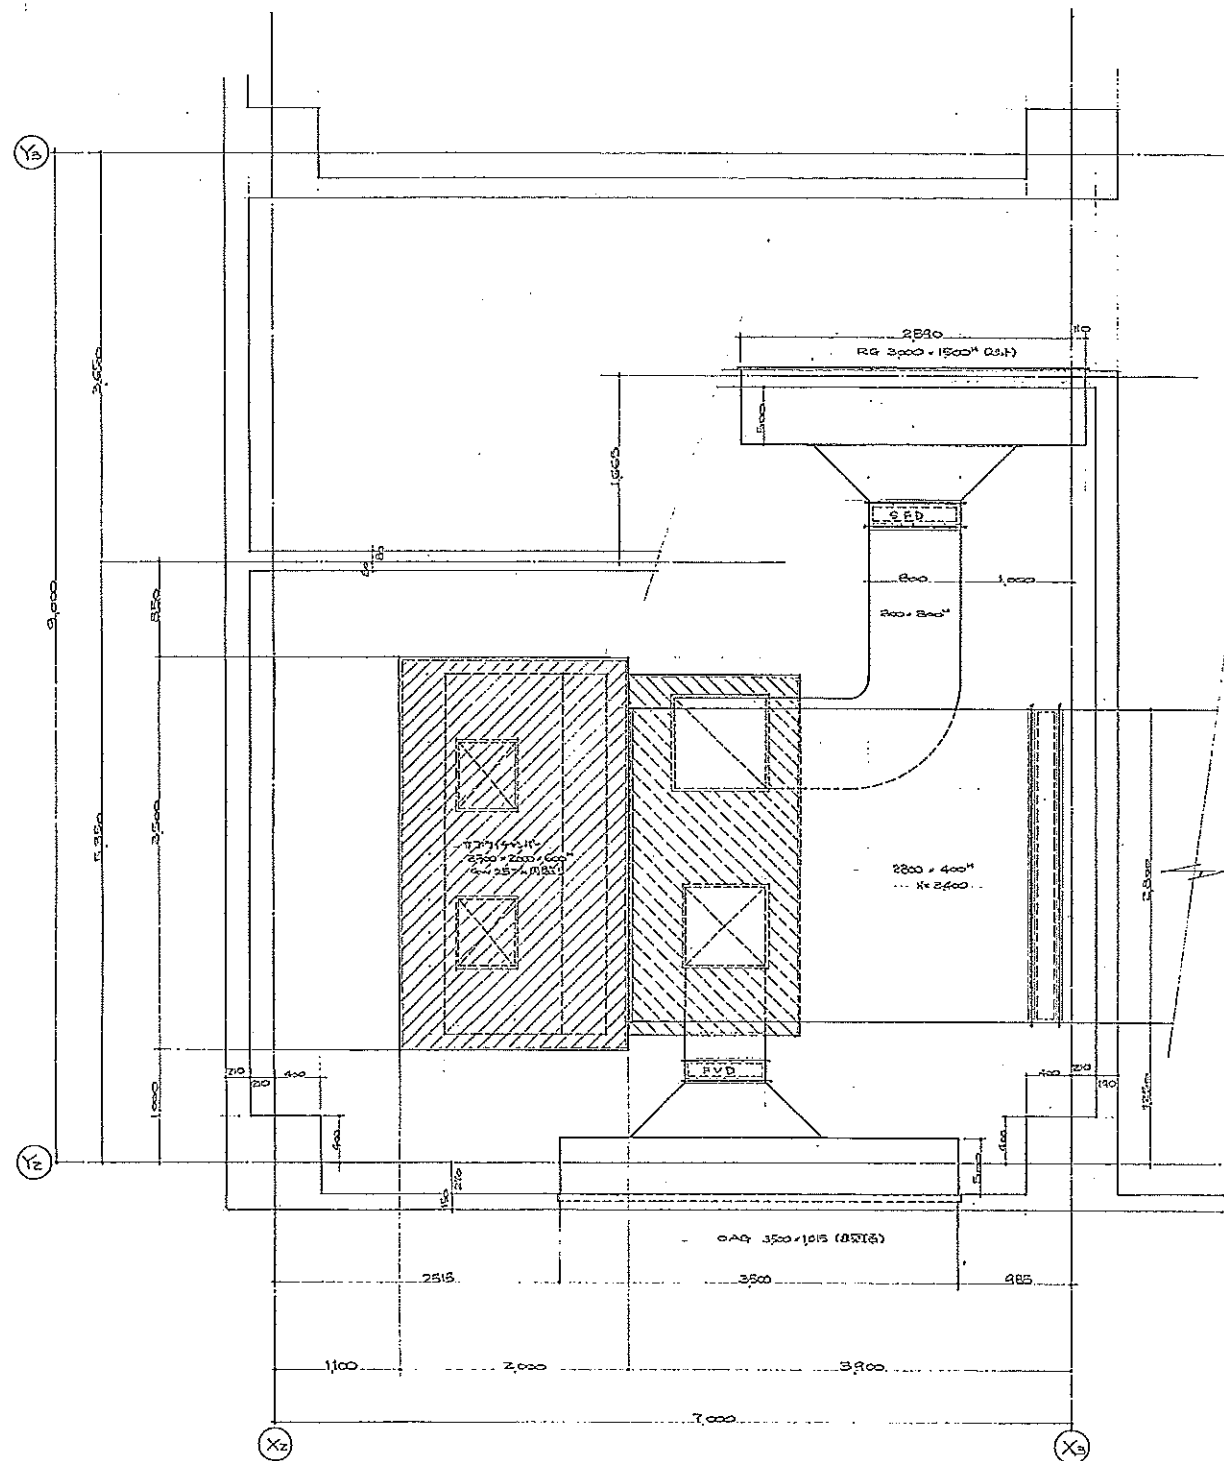

完成図

工程	(仮称) グランドプラザ並井新築工事	図	7
図名	11階機械室配管図(9分) c100		
尺度	1/100	単位	mm
図主	年月日	作成	年月日
記号	訂正年月日	訂正	年月日




高砂熱学工業株式会社

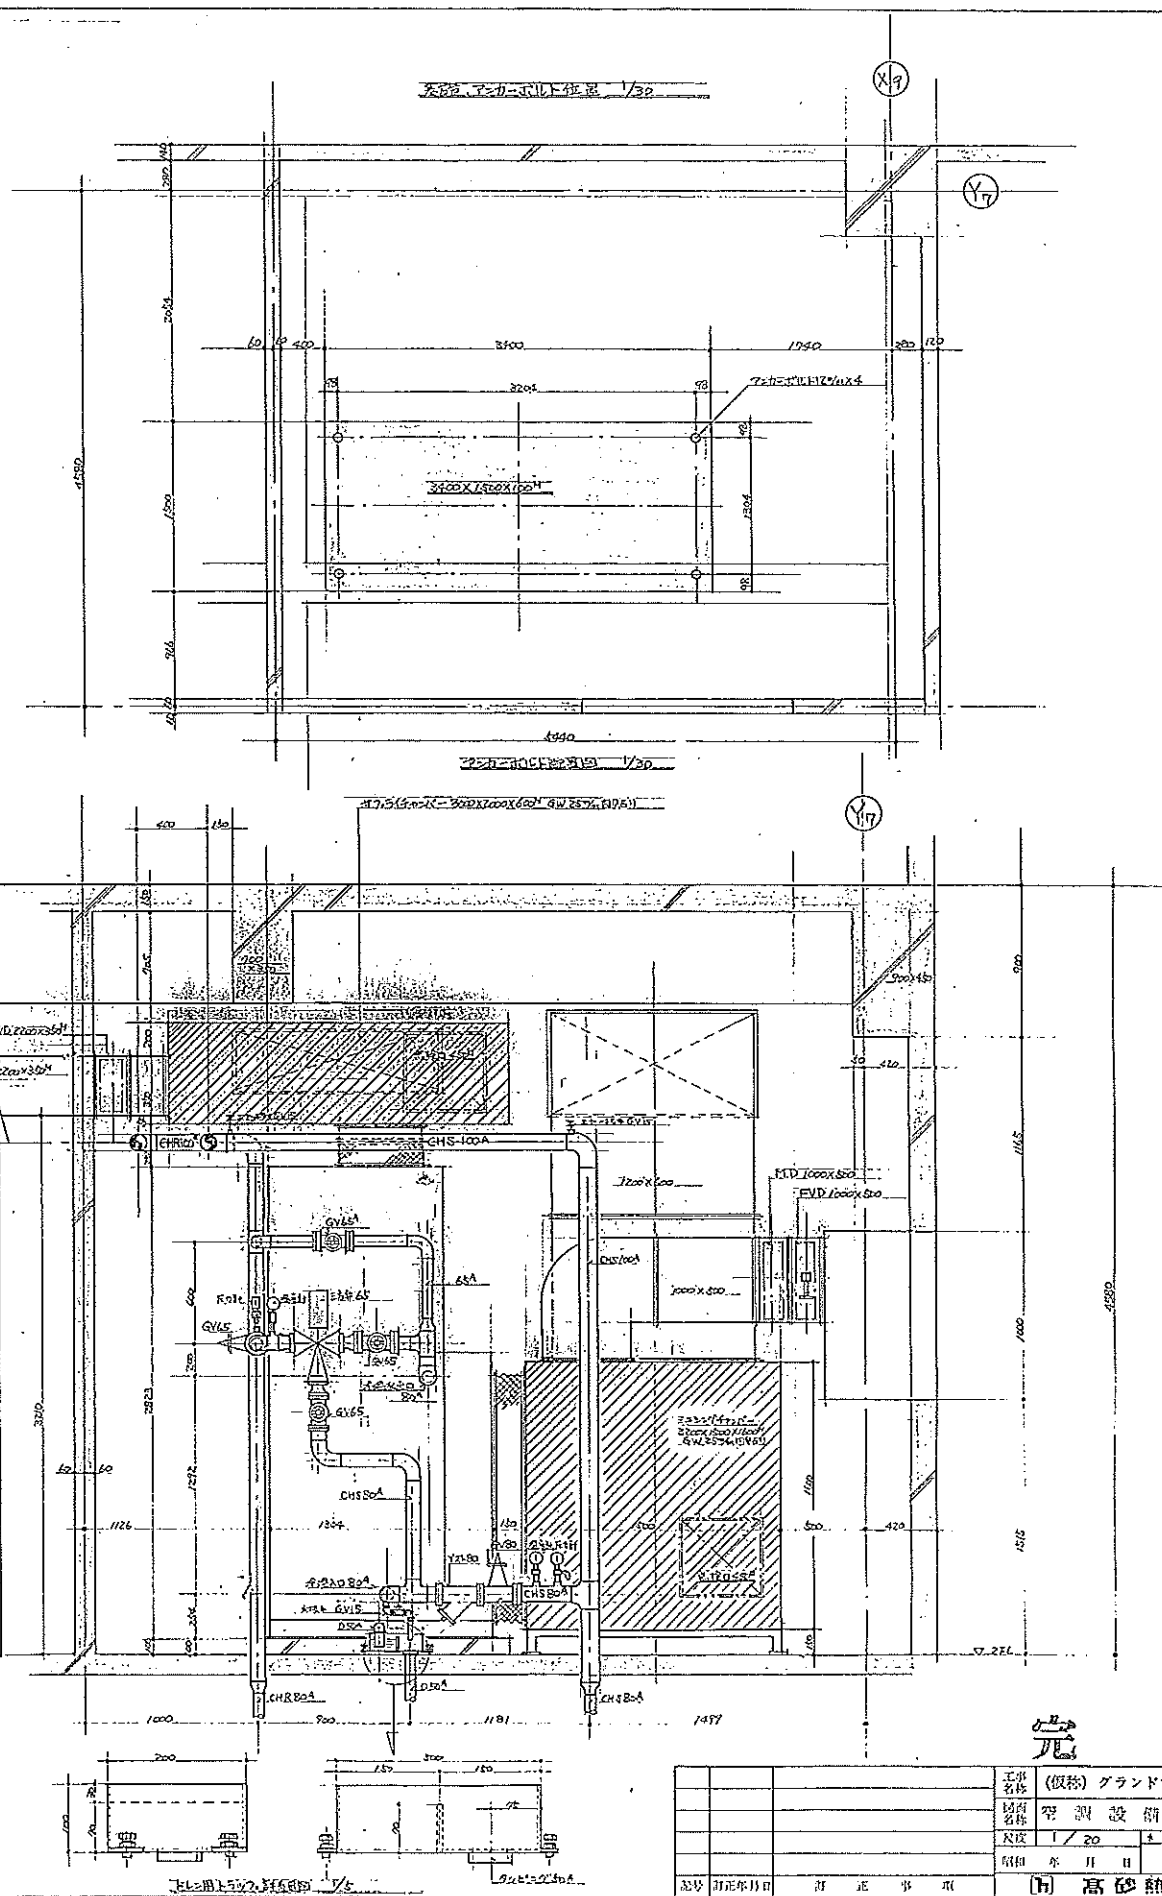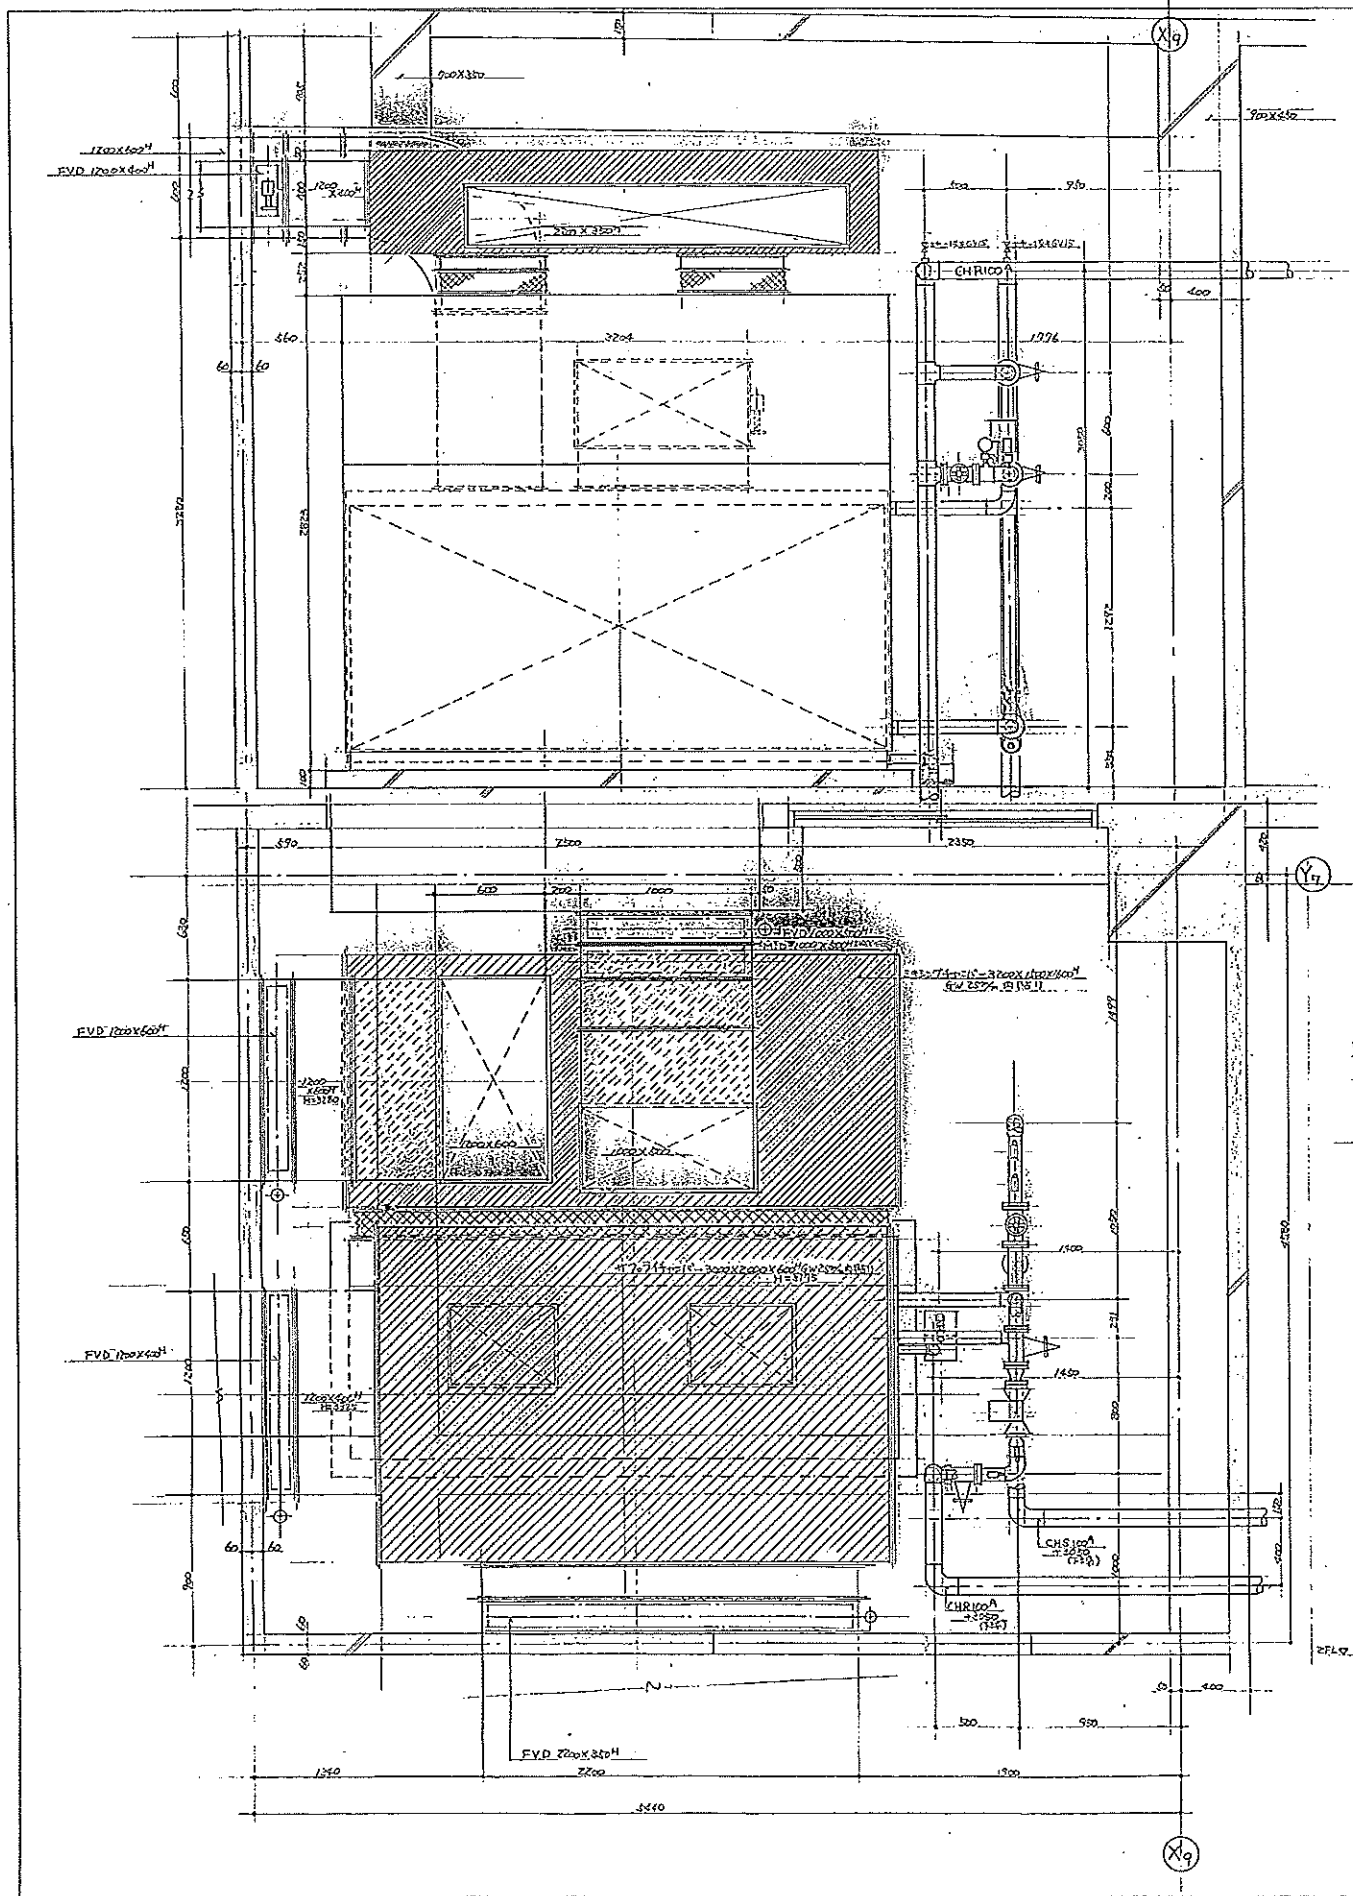

完成図




工事名称	(仮称) グランドプラザ並井新築工事	図	8
図面名称	空調設備工事のF1階平面図		
尺法	1/20		
図面	年月日		
図面	訂正事項		
[H] 高砂熱学工業株式会社			

10.5.2.00

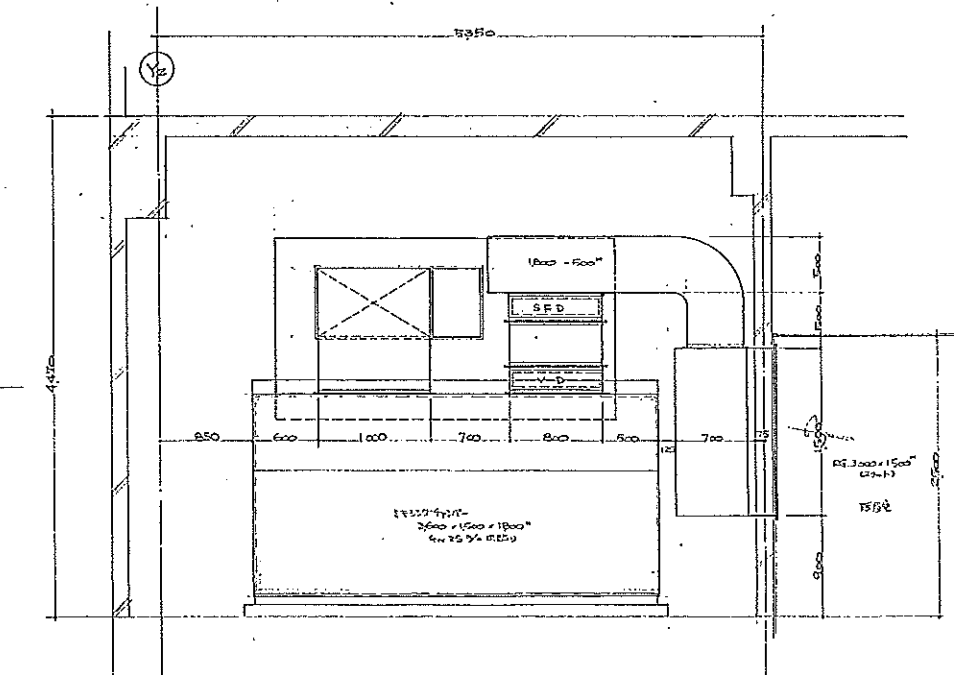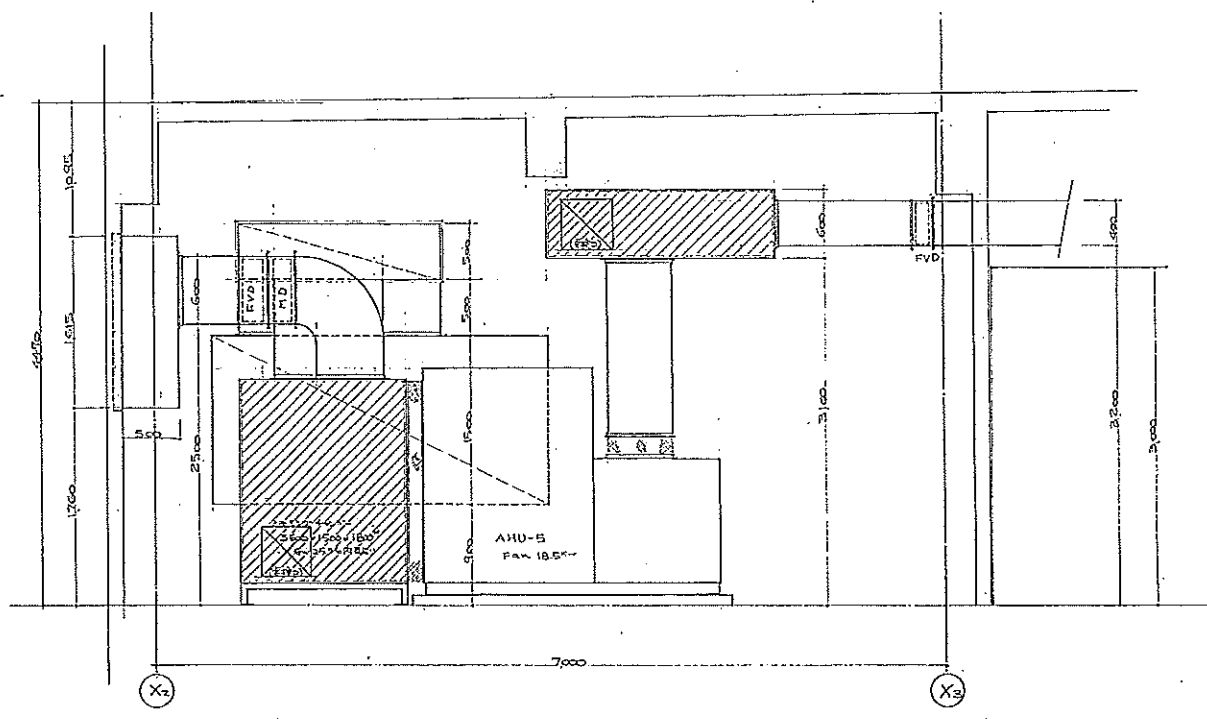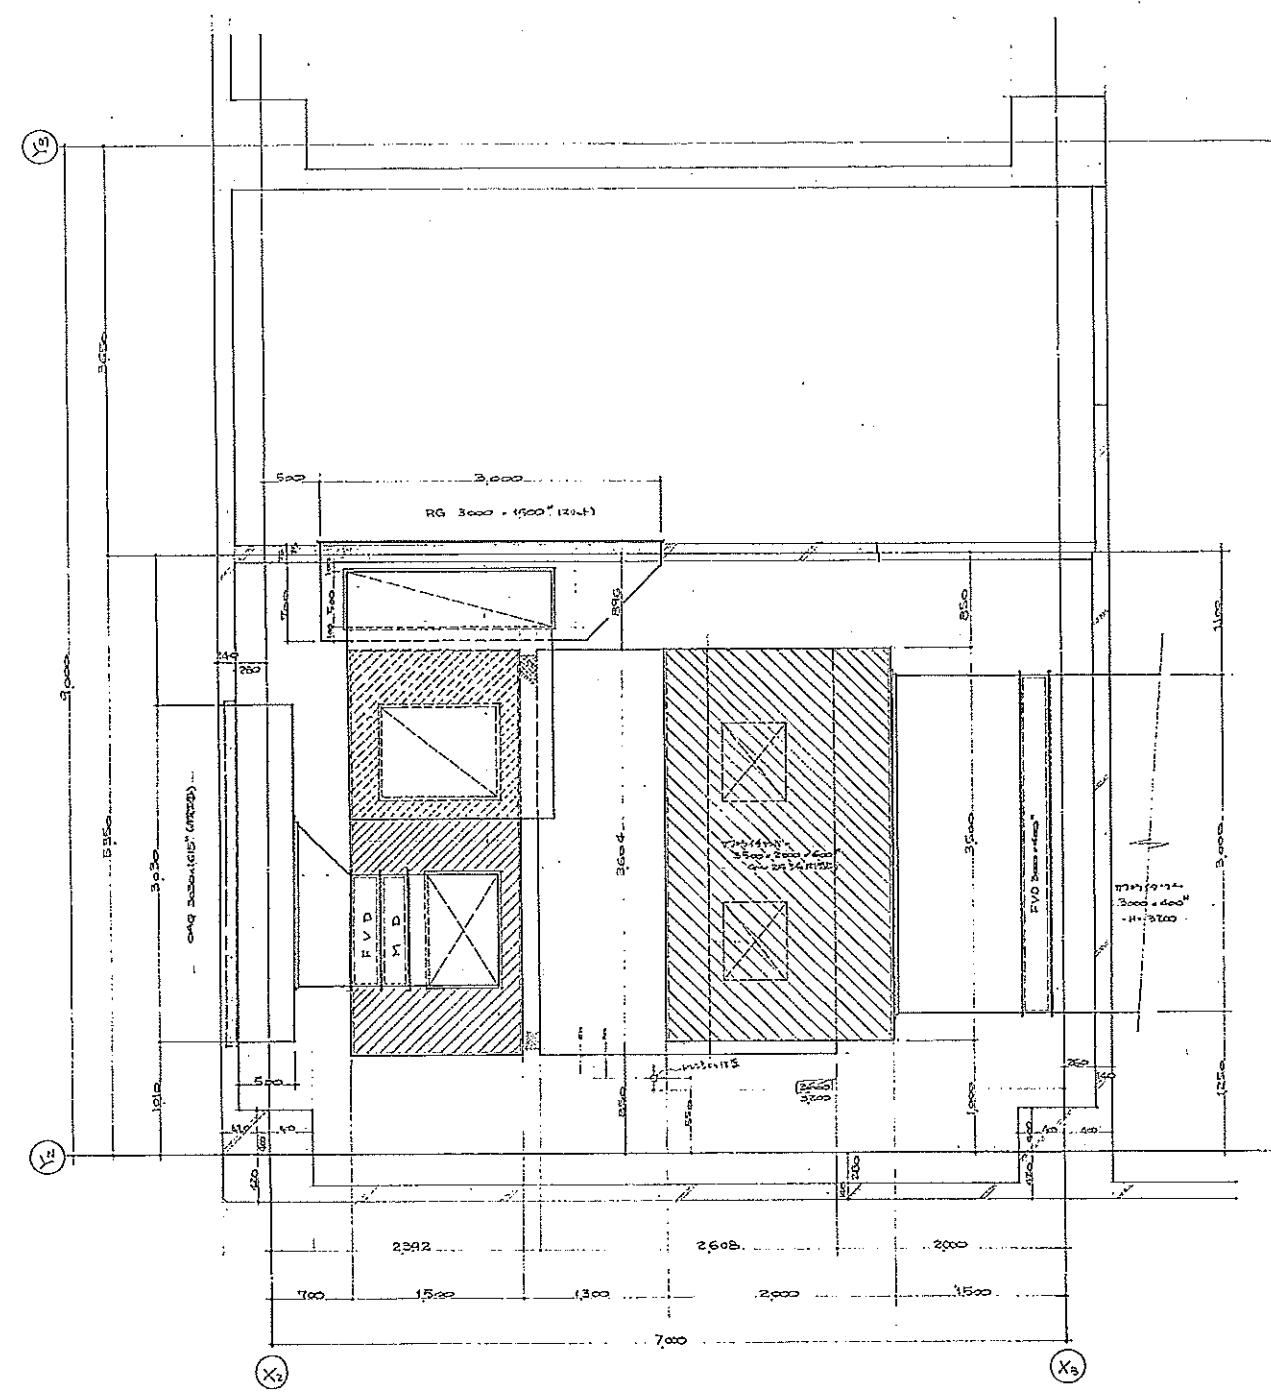

完 成 図

図面名	2階機械室詳細図 (サウナ・C棟)		
尺法	1/200	1	2
昭和	年	月	日
記号	訂正年月日	訂正事項	(株) 高砂建築工業株式会社

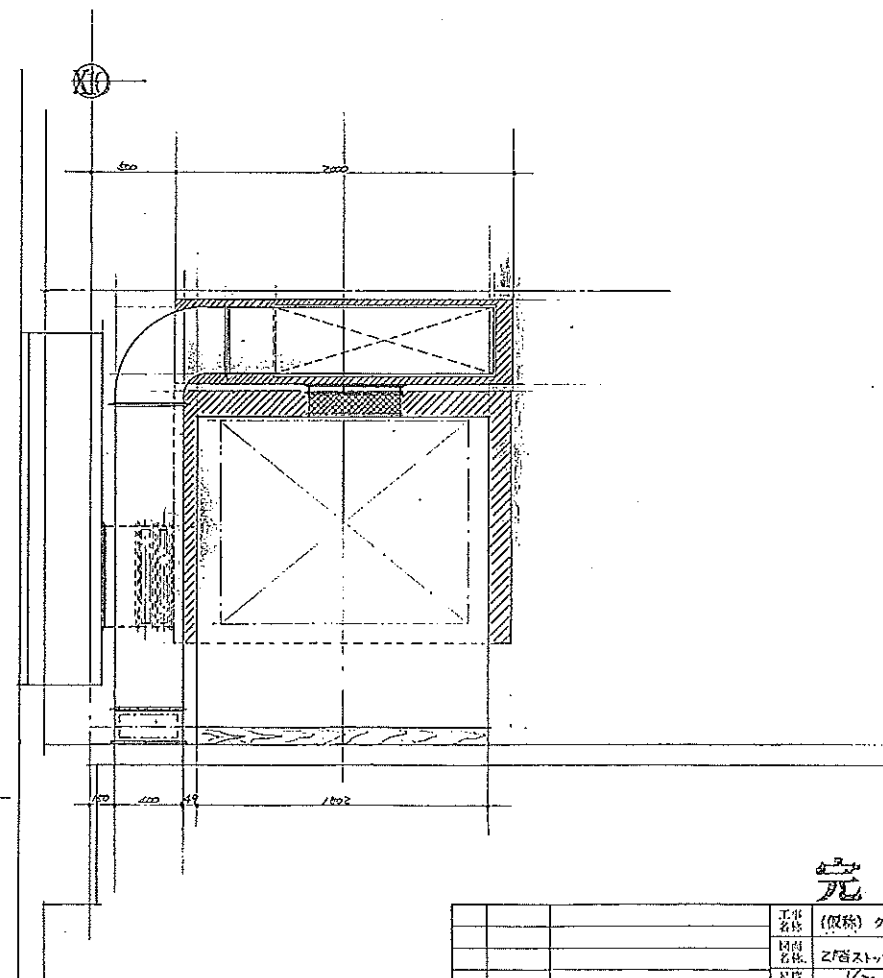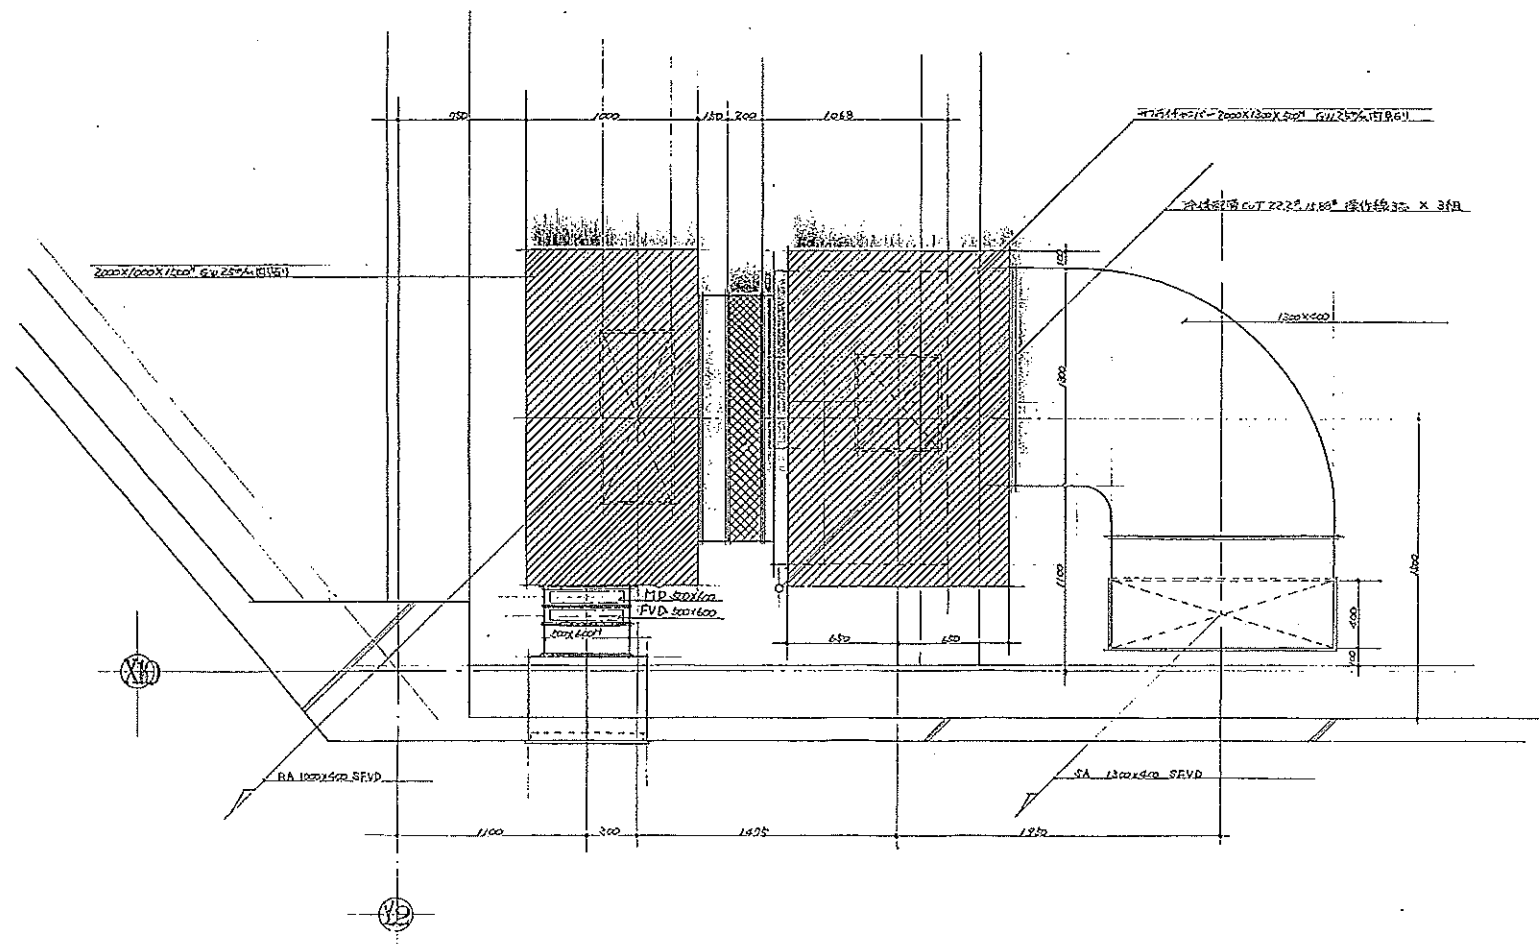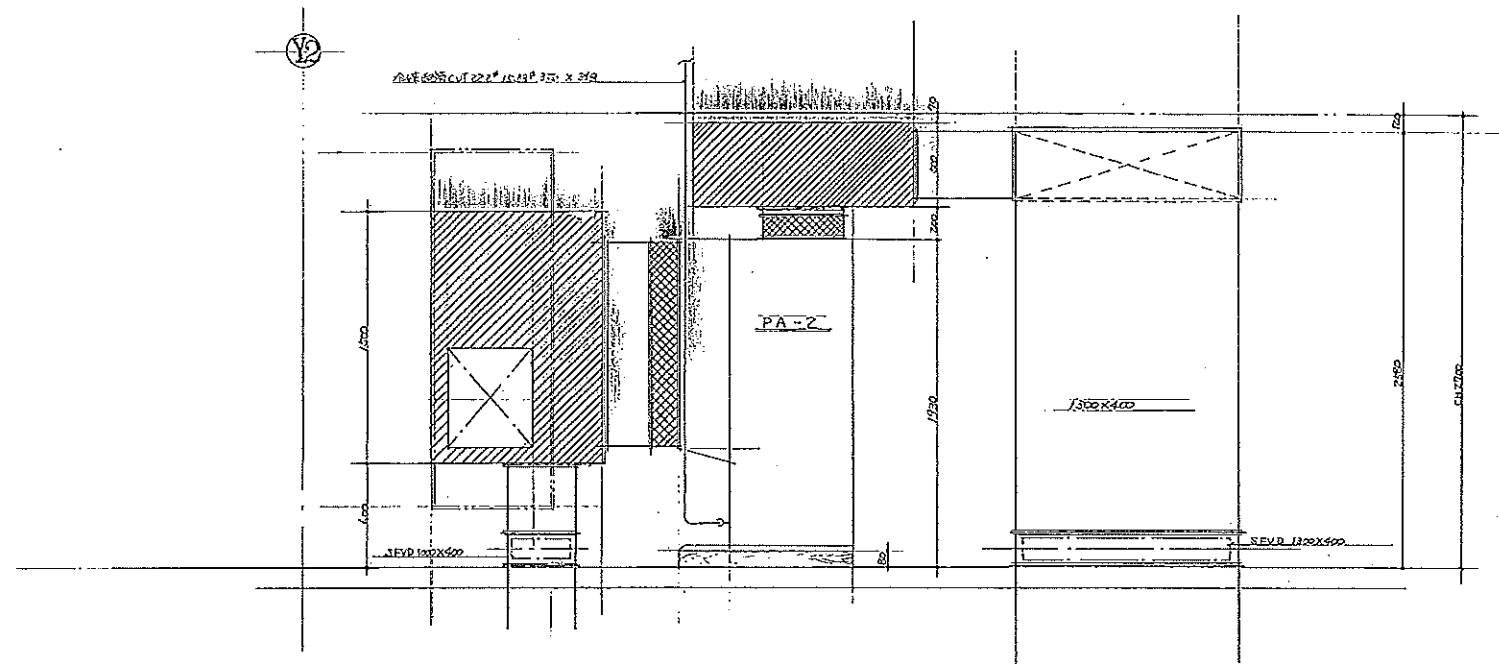

完成図

工事 名称	(仮称) グランドプラザ港井橋工事	図 番	10
図 名	2F西ストックルーム機械室詳細		
尺 寸	1/20	日 付	18.11.14
図 説	年 月 日		
記号	訂正年月日	訂 正 事 由	(有) 高砂熱学工業株式会社

00.0 2.000

Y12

Y11

X2

X3


X1

Y10

X2


完成図

工事名称	(仮称) グランドツツリビル建設工事	図番	13
図面名称	2階計画図 (40%)	作成	高砂熱学工業株式会社
尺法	1/200	校核	
縮尺	1/200	承認	
設計者	高砂熱学工業株式会社	承認者	

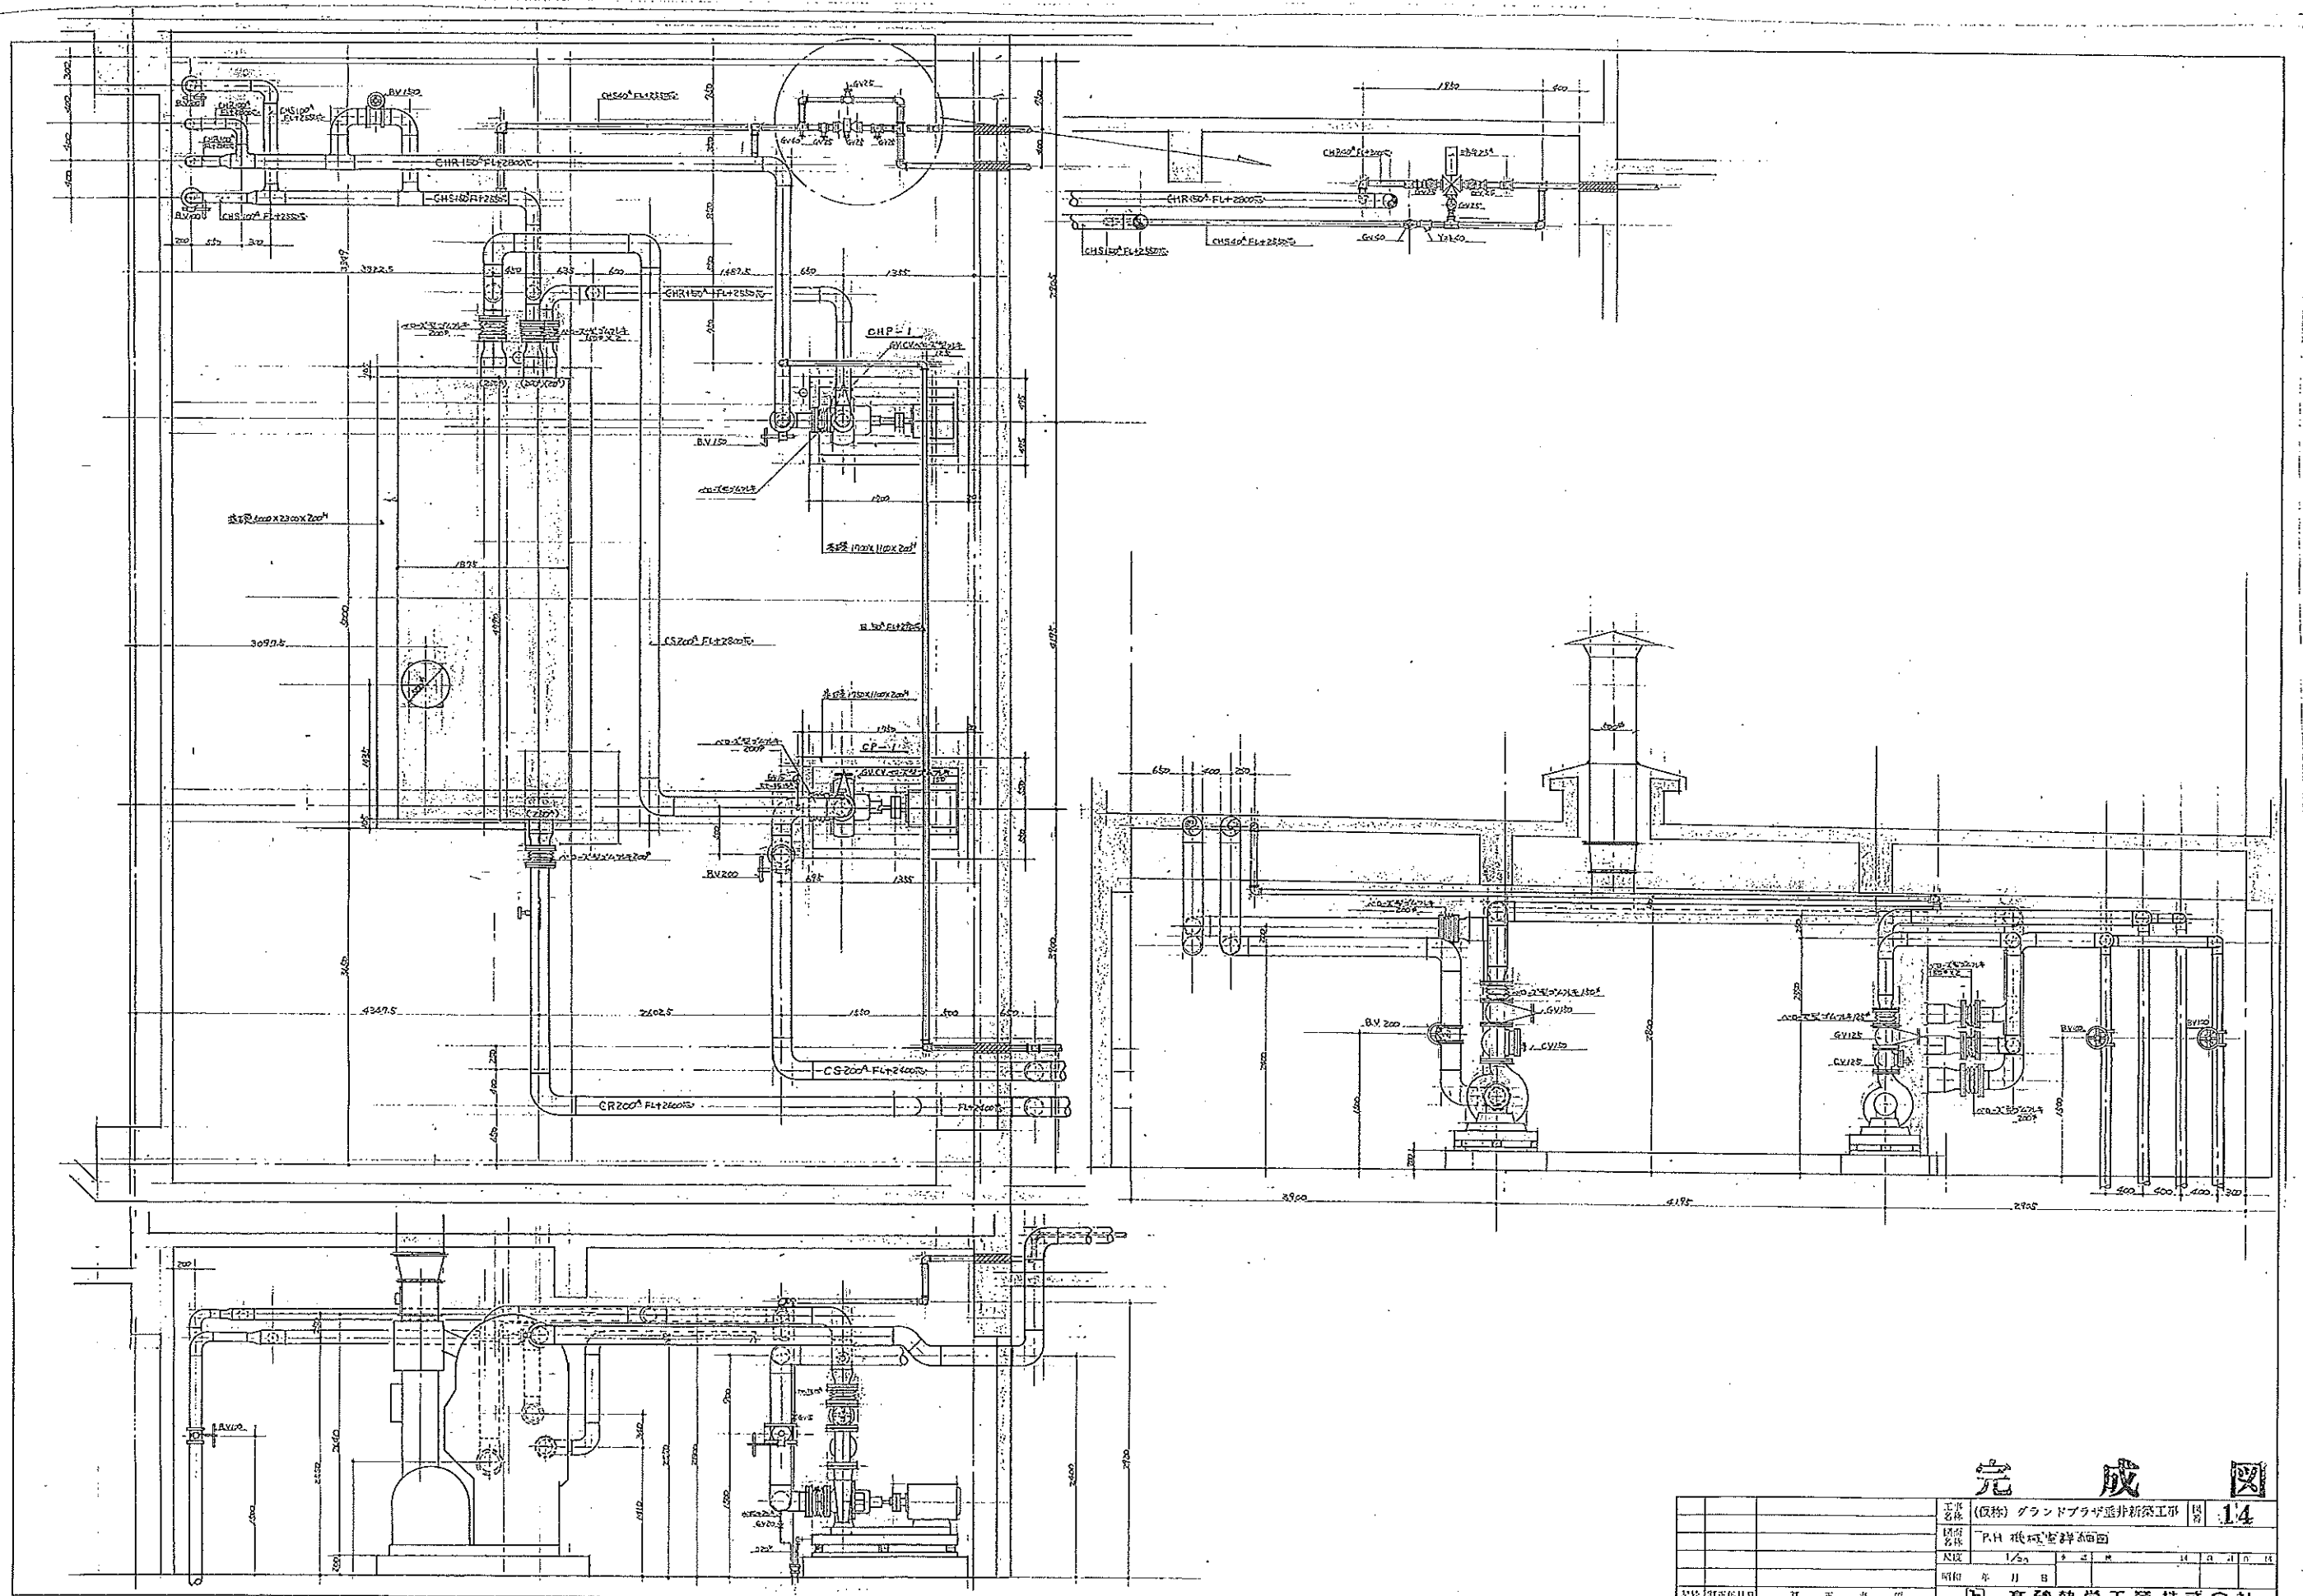


完成図

尺法	1/50	年月日	
昭和	年 月 日		
設計	高砂熱学工業株式会社		

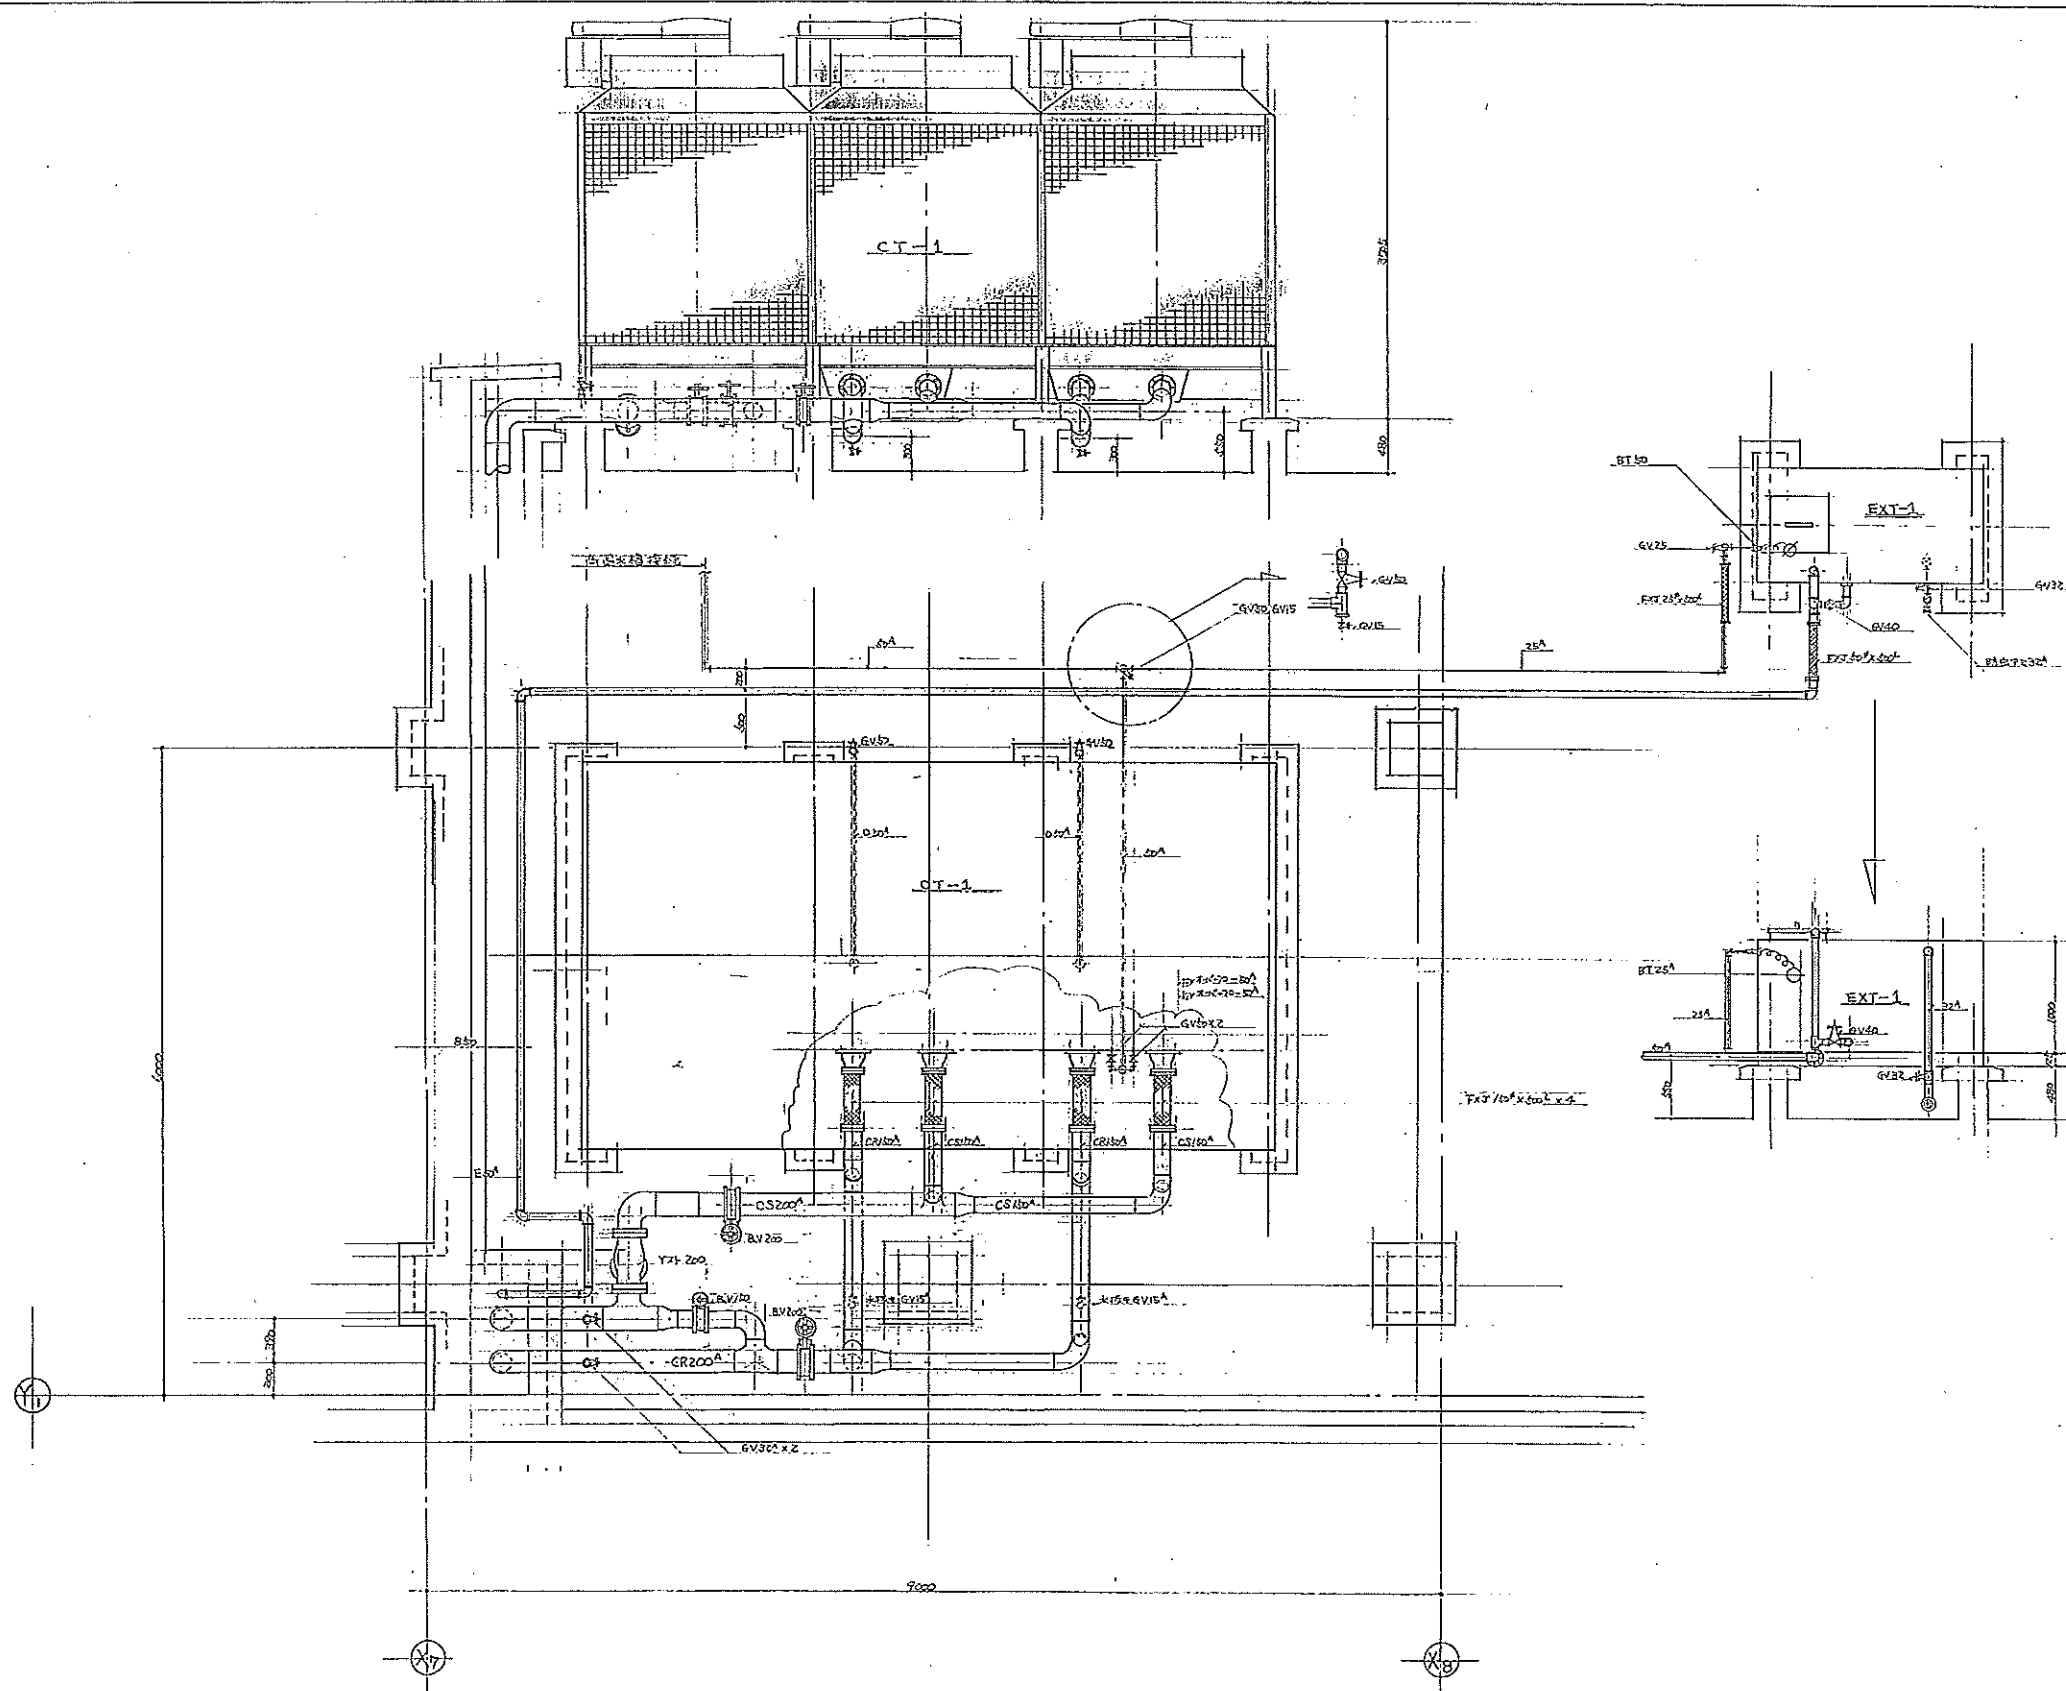

完 成 図


尺 寸	1/30		
縮 小	年 月 日		
記号	訂正事項	(有) 高砂精学工業株式会社	

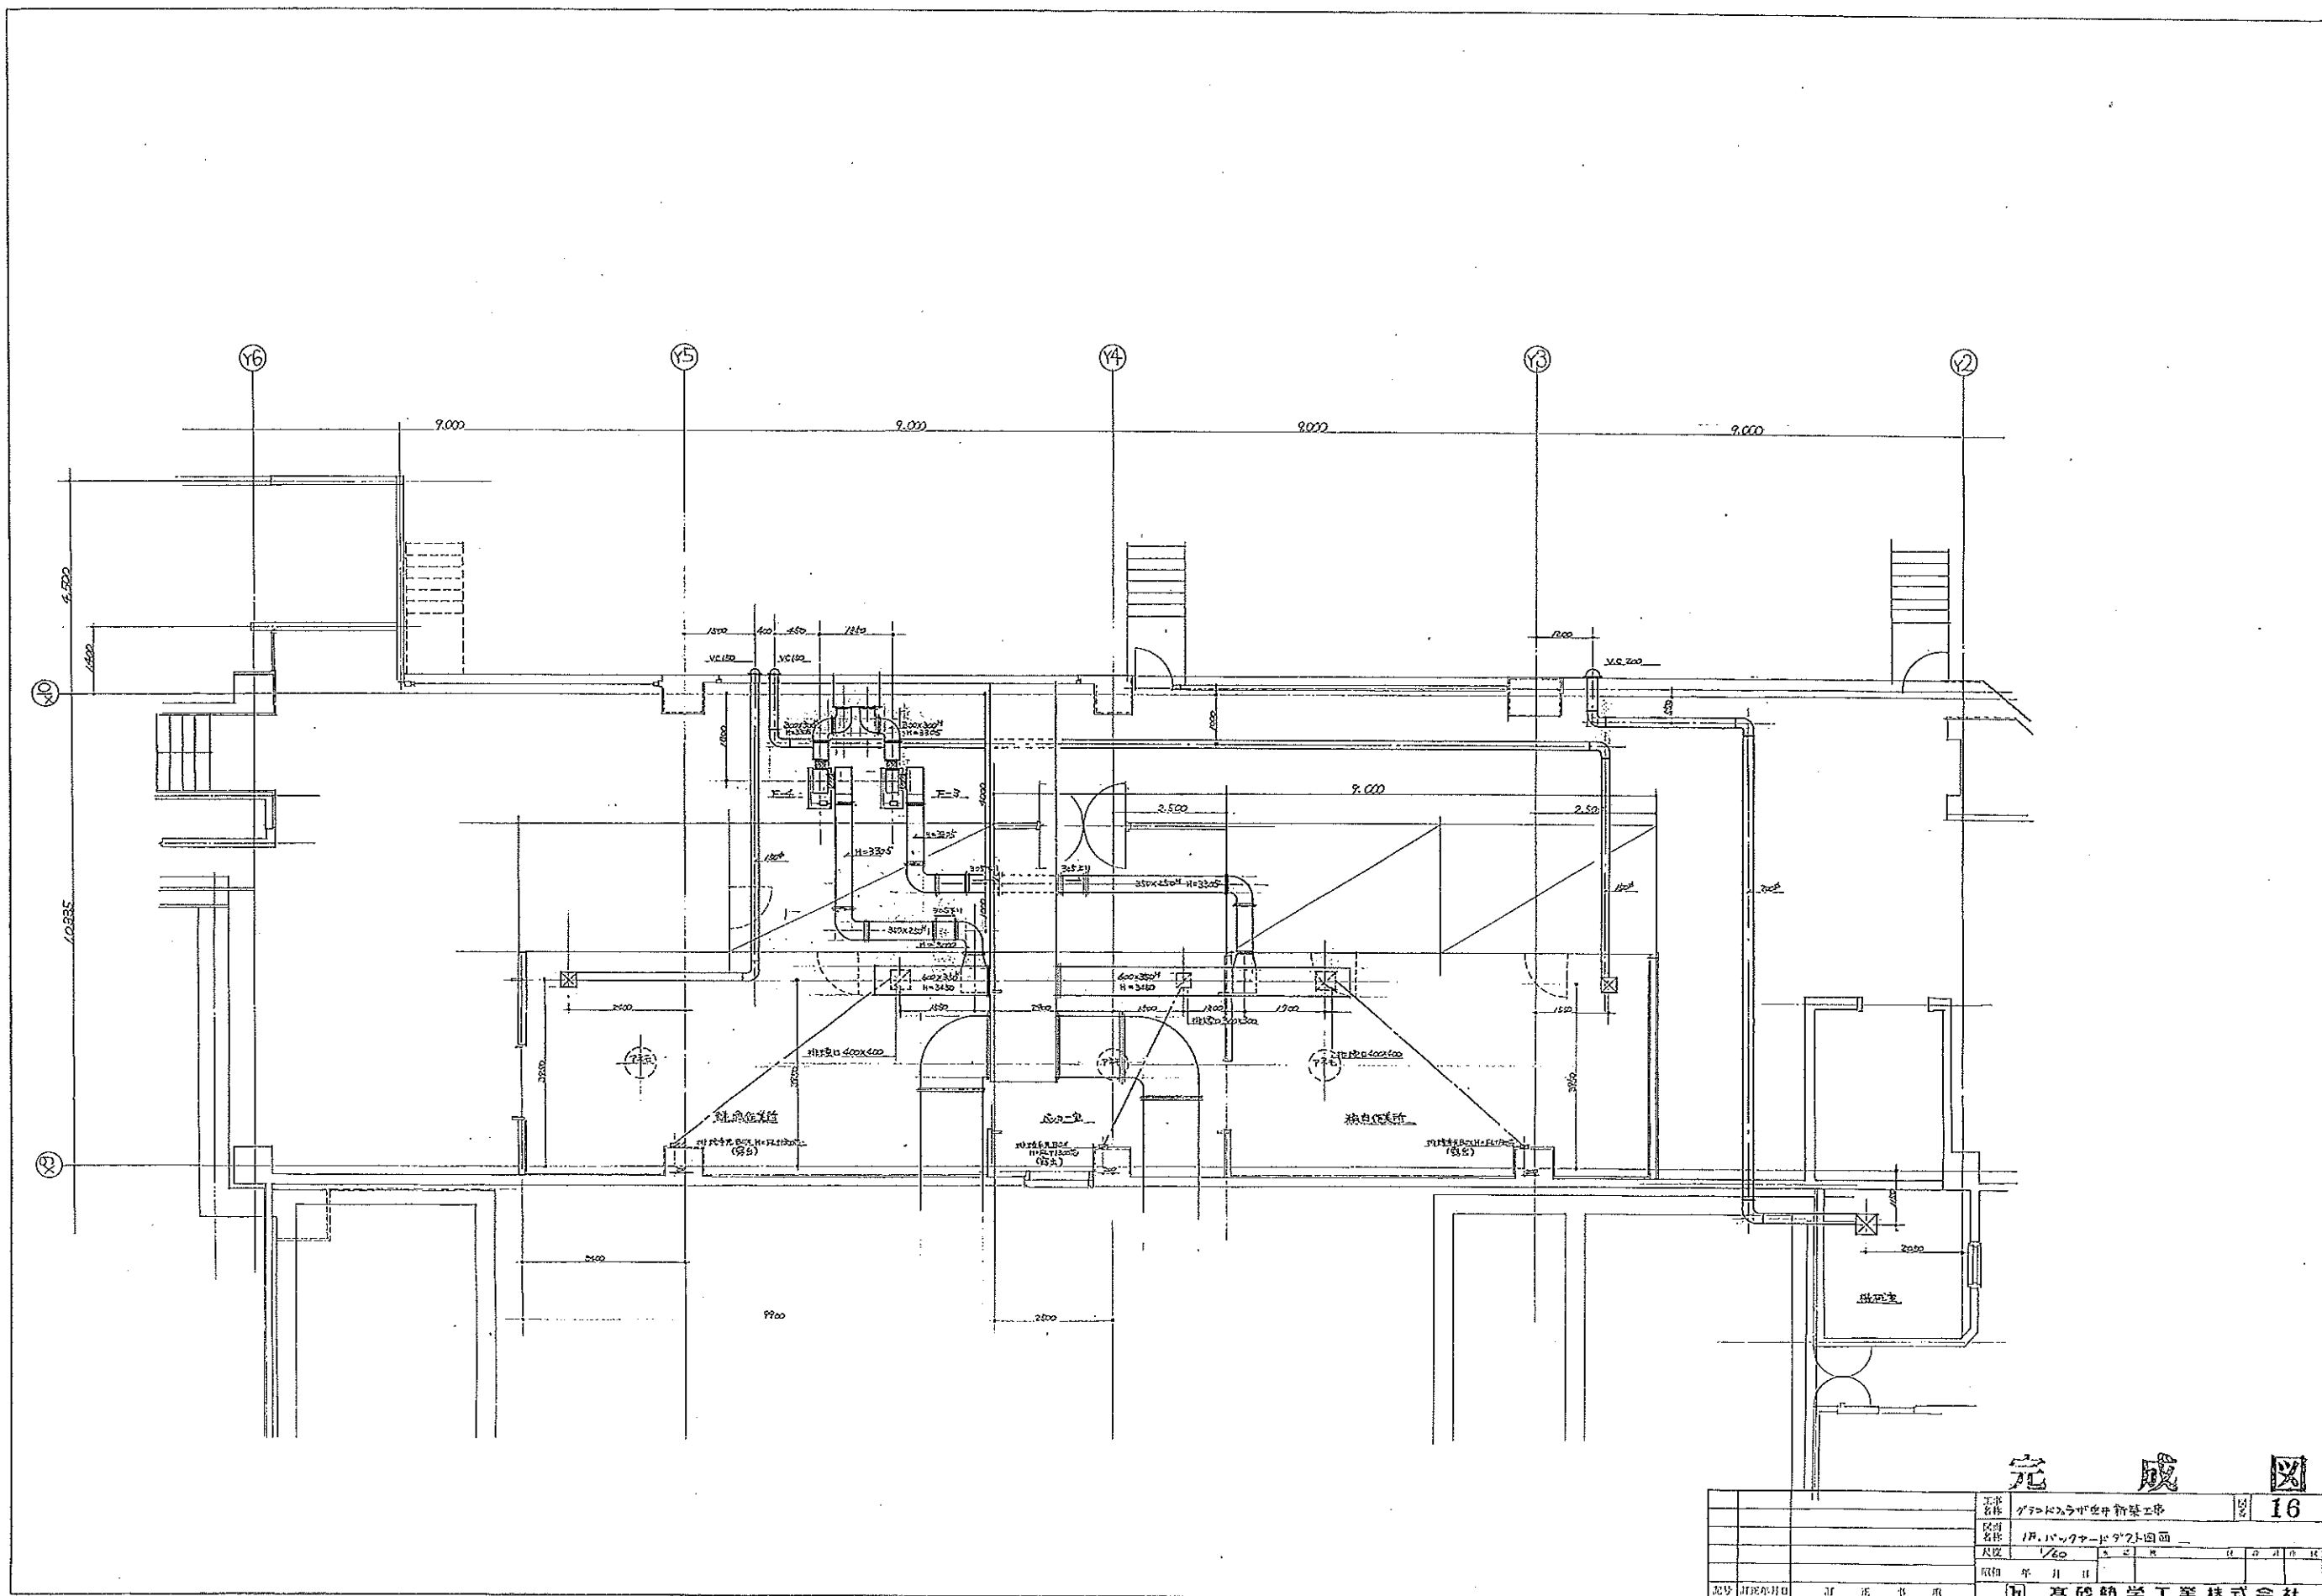


完成図

尺 寸	1/60	年 月 日	
取 得	年 月 日	高砂熱学工業株式会社	


1/60 2/100

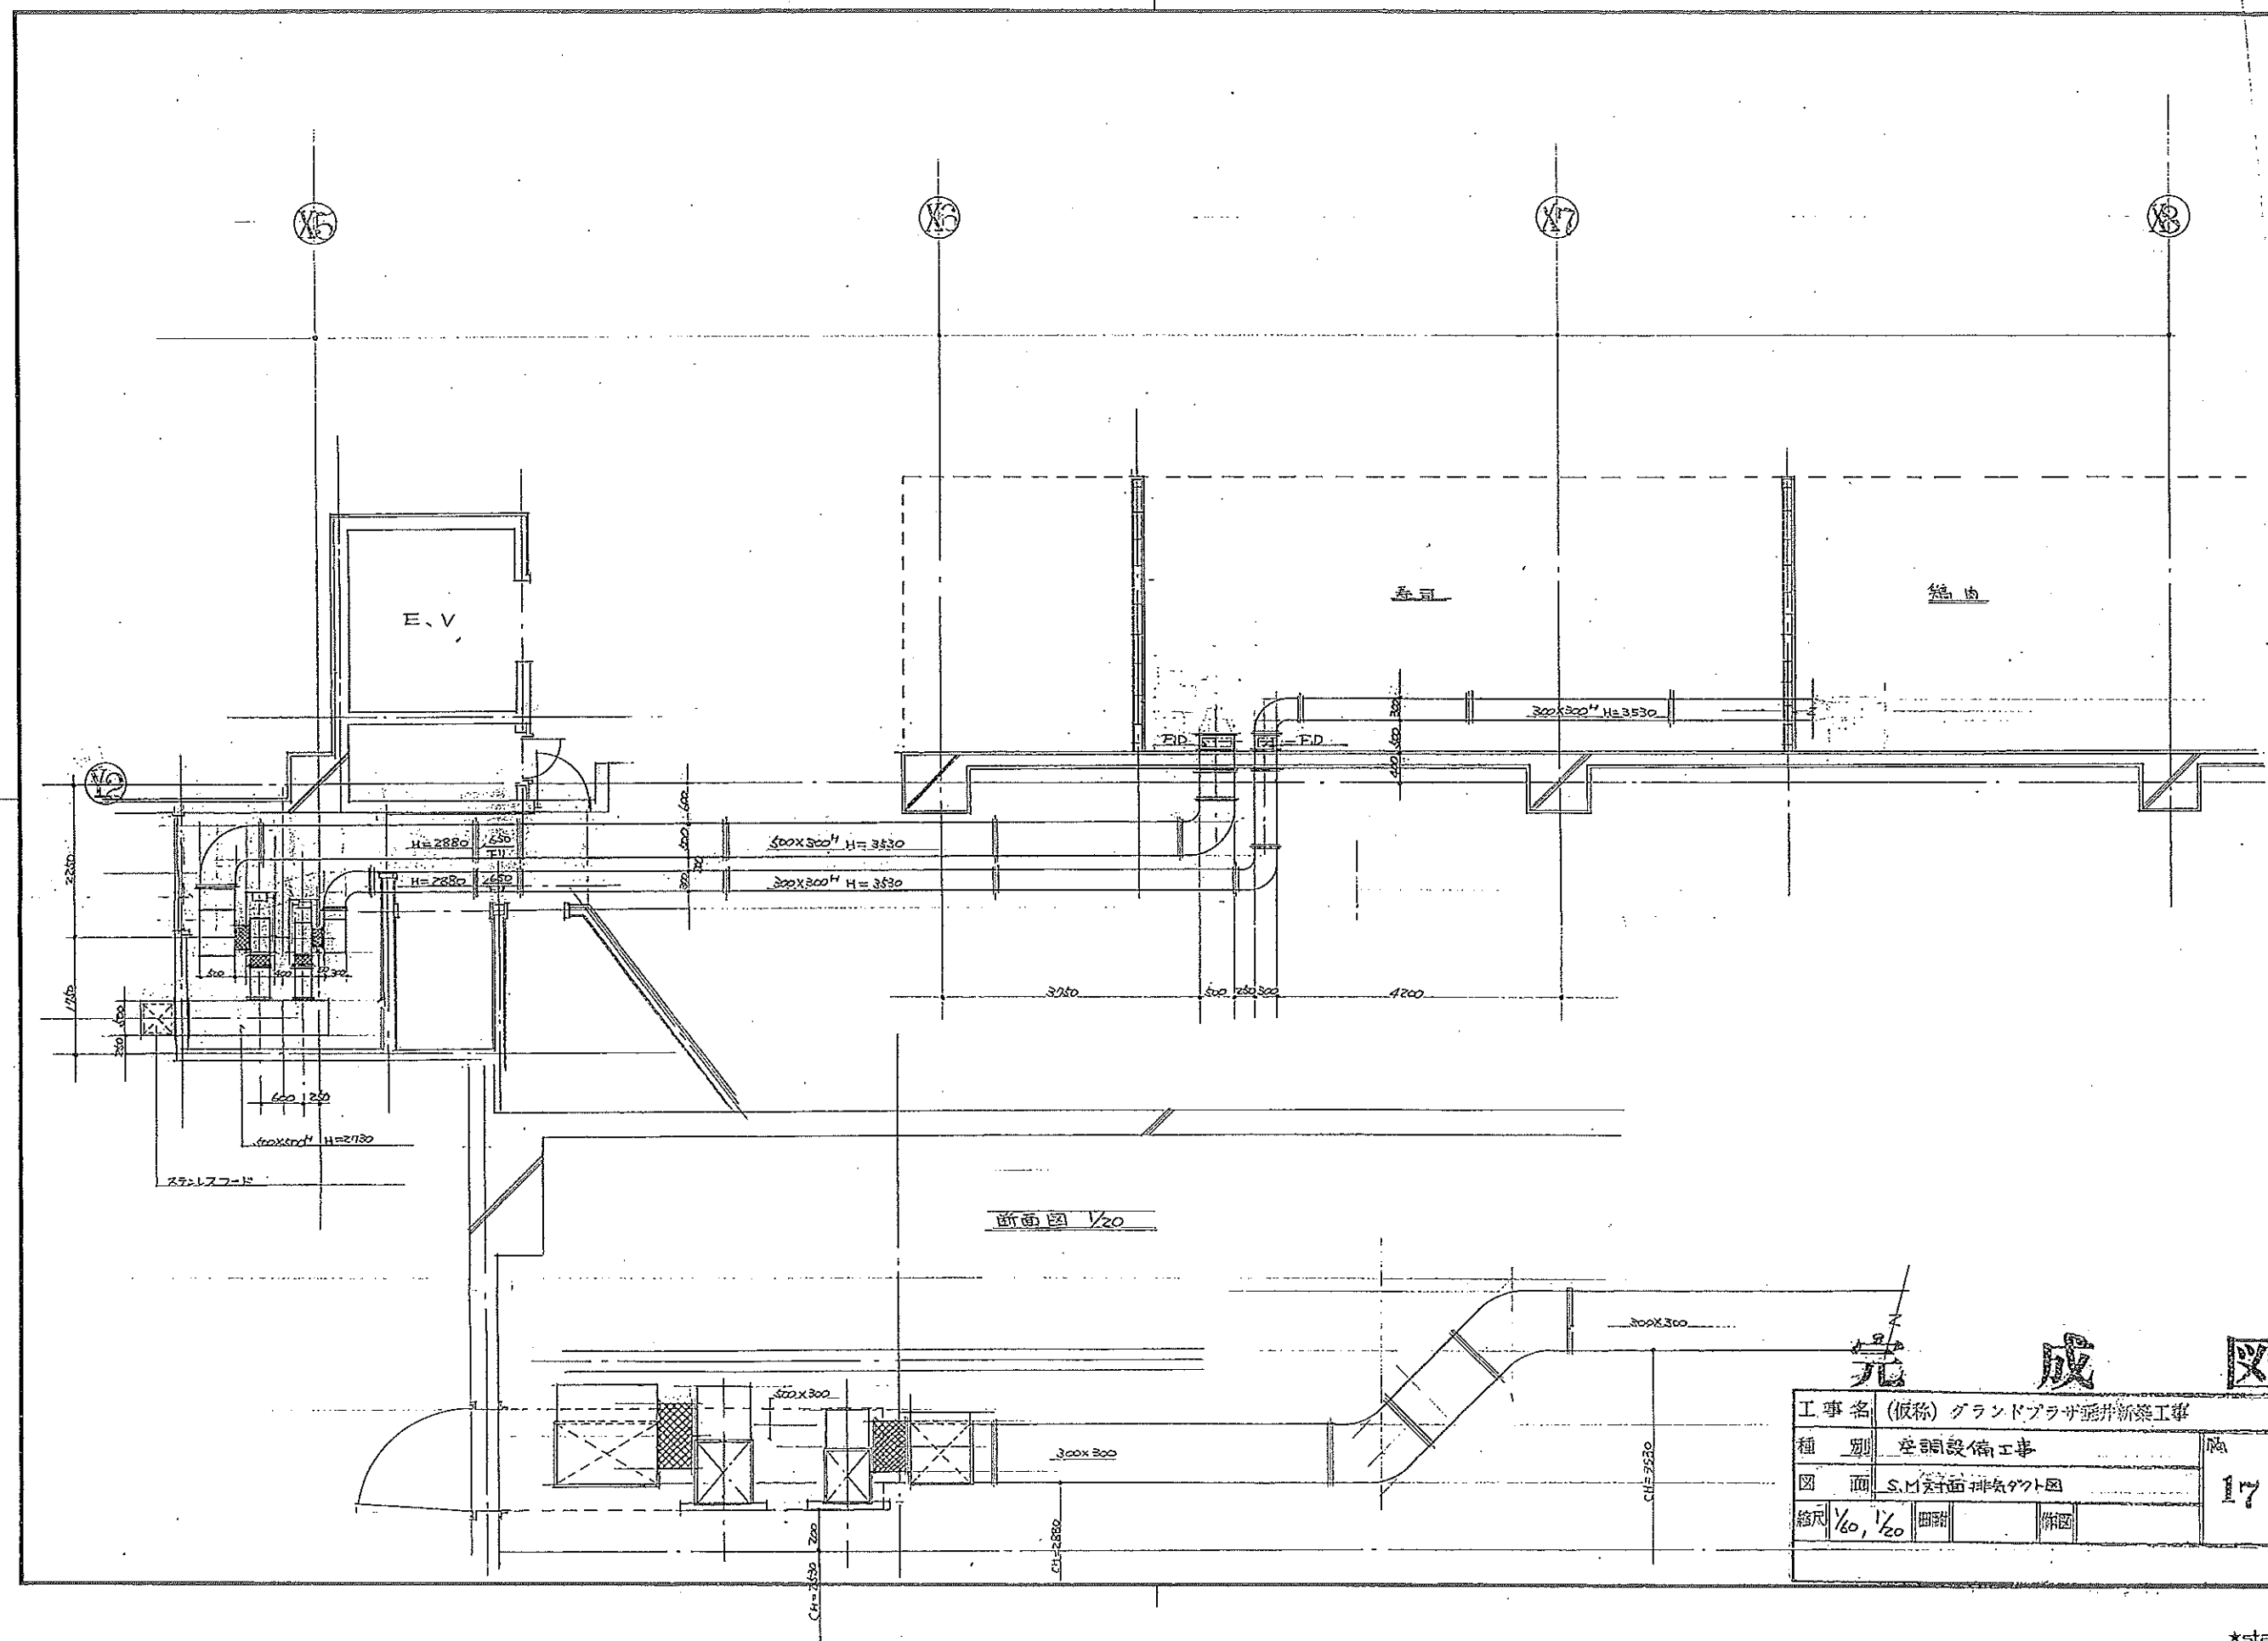

工事名	(仮称) グランドプラザビル新築工事				図 17
種別	空調設備工事				
縮尺	1/60, 1/20	図附		併図	

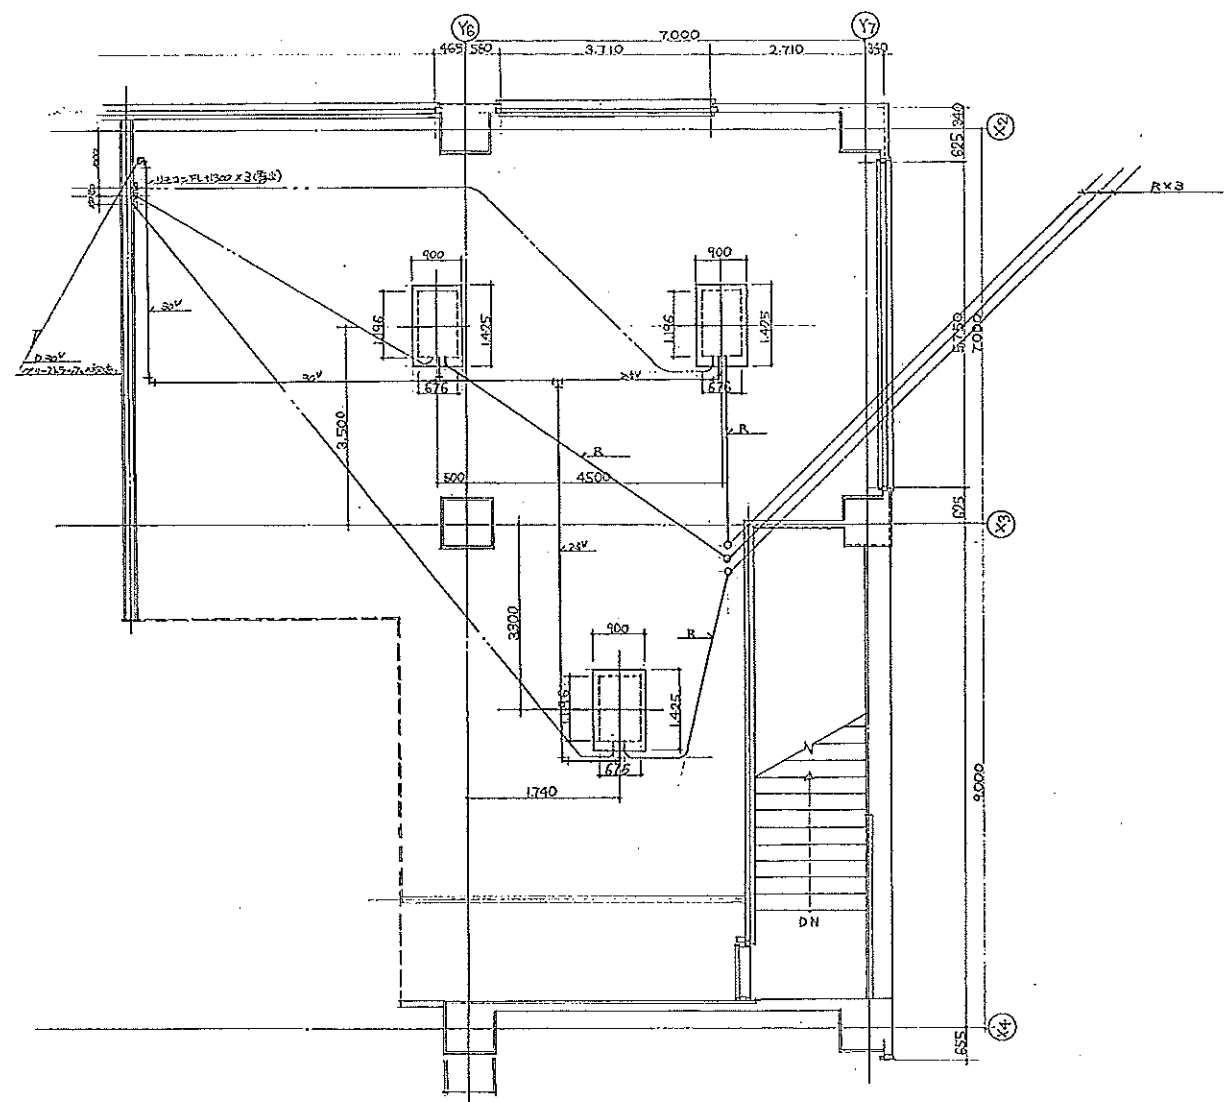


2階 喫茶バー 1/60
PLH-140BK (H)形

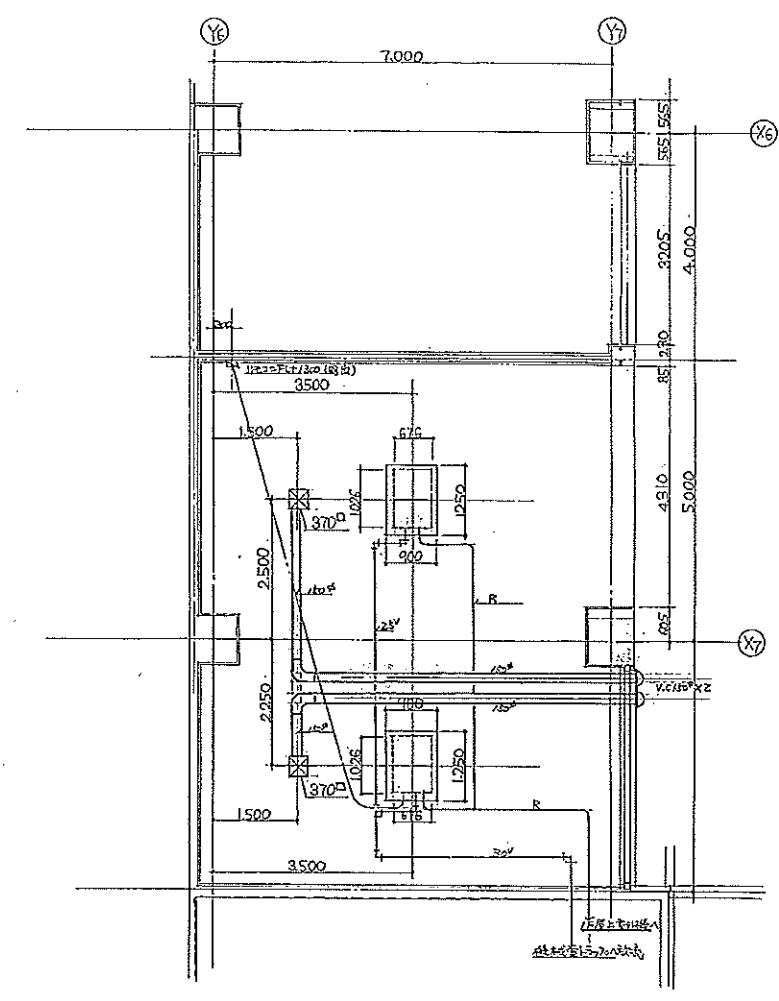

1階 喫茶バー 1/60
PLHX-125BK (H)形


完 成 図

工務	(仮称) グランドプラザ新築工事	図	19
図名	2階 喫茶バー 平面図 (完成図)		
尺度	1/60		
縮小	年月日		
設計	高砂熱学工業株式会社		

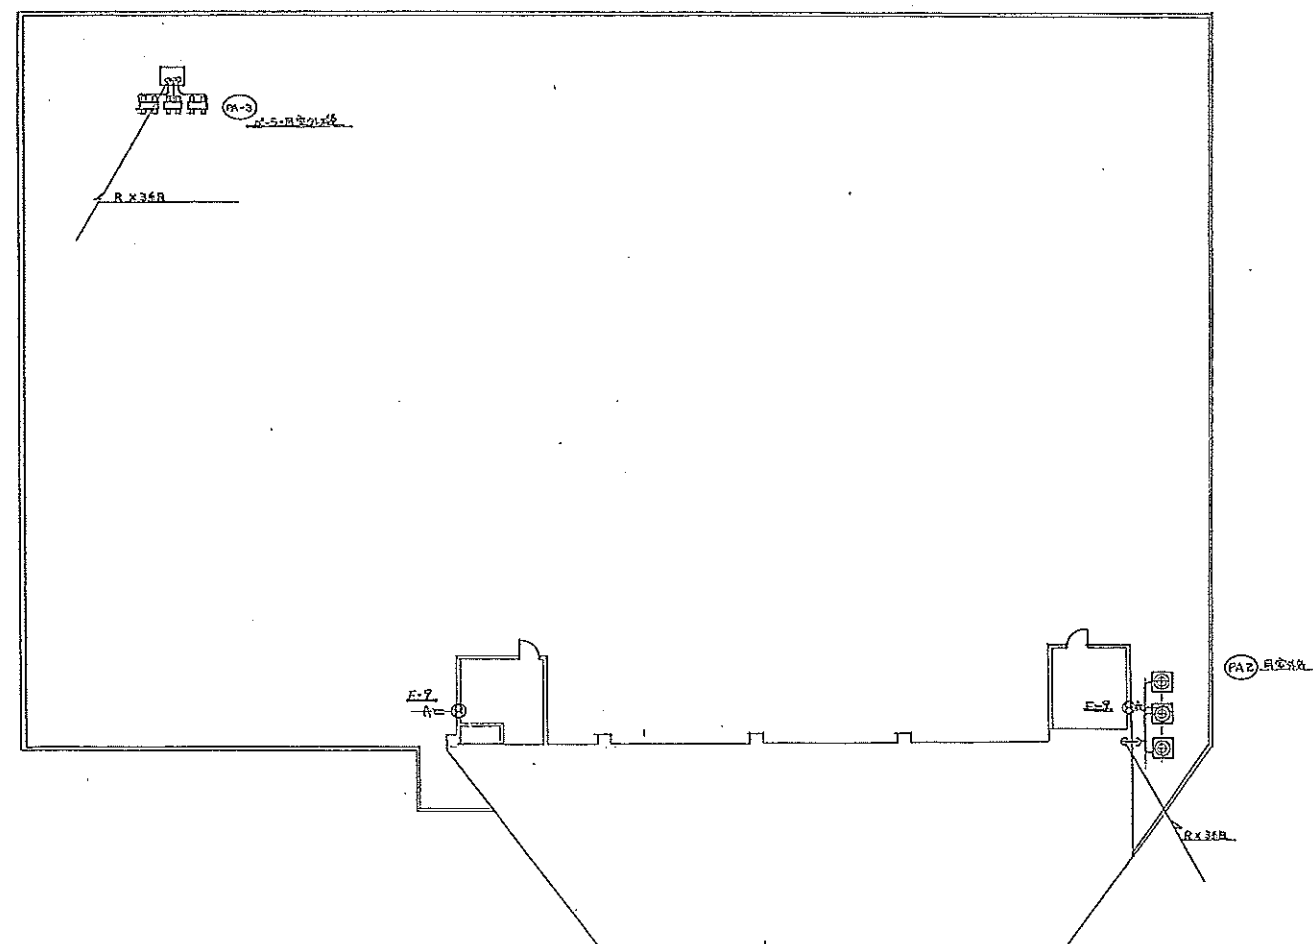


完 成 図

工事 名称	(仮称) グランドプラザ並井新築工事	図 番	20
切取 名称	完成設備、屋上図面		
尺度	1/200	日	月
昭和	年	月	日
起号	訂正年月日	訂	正
		事	項
			高砂熱学工業株式会社

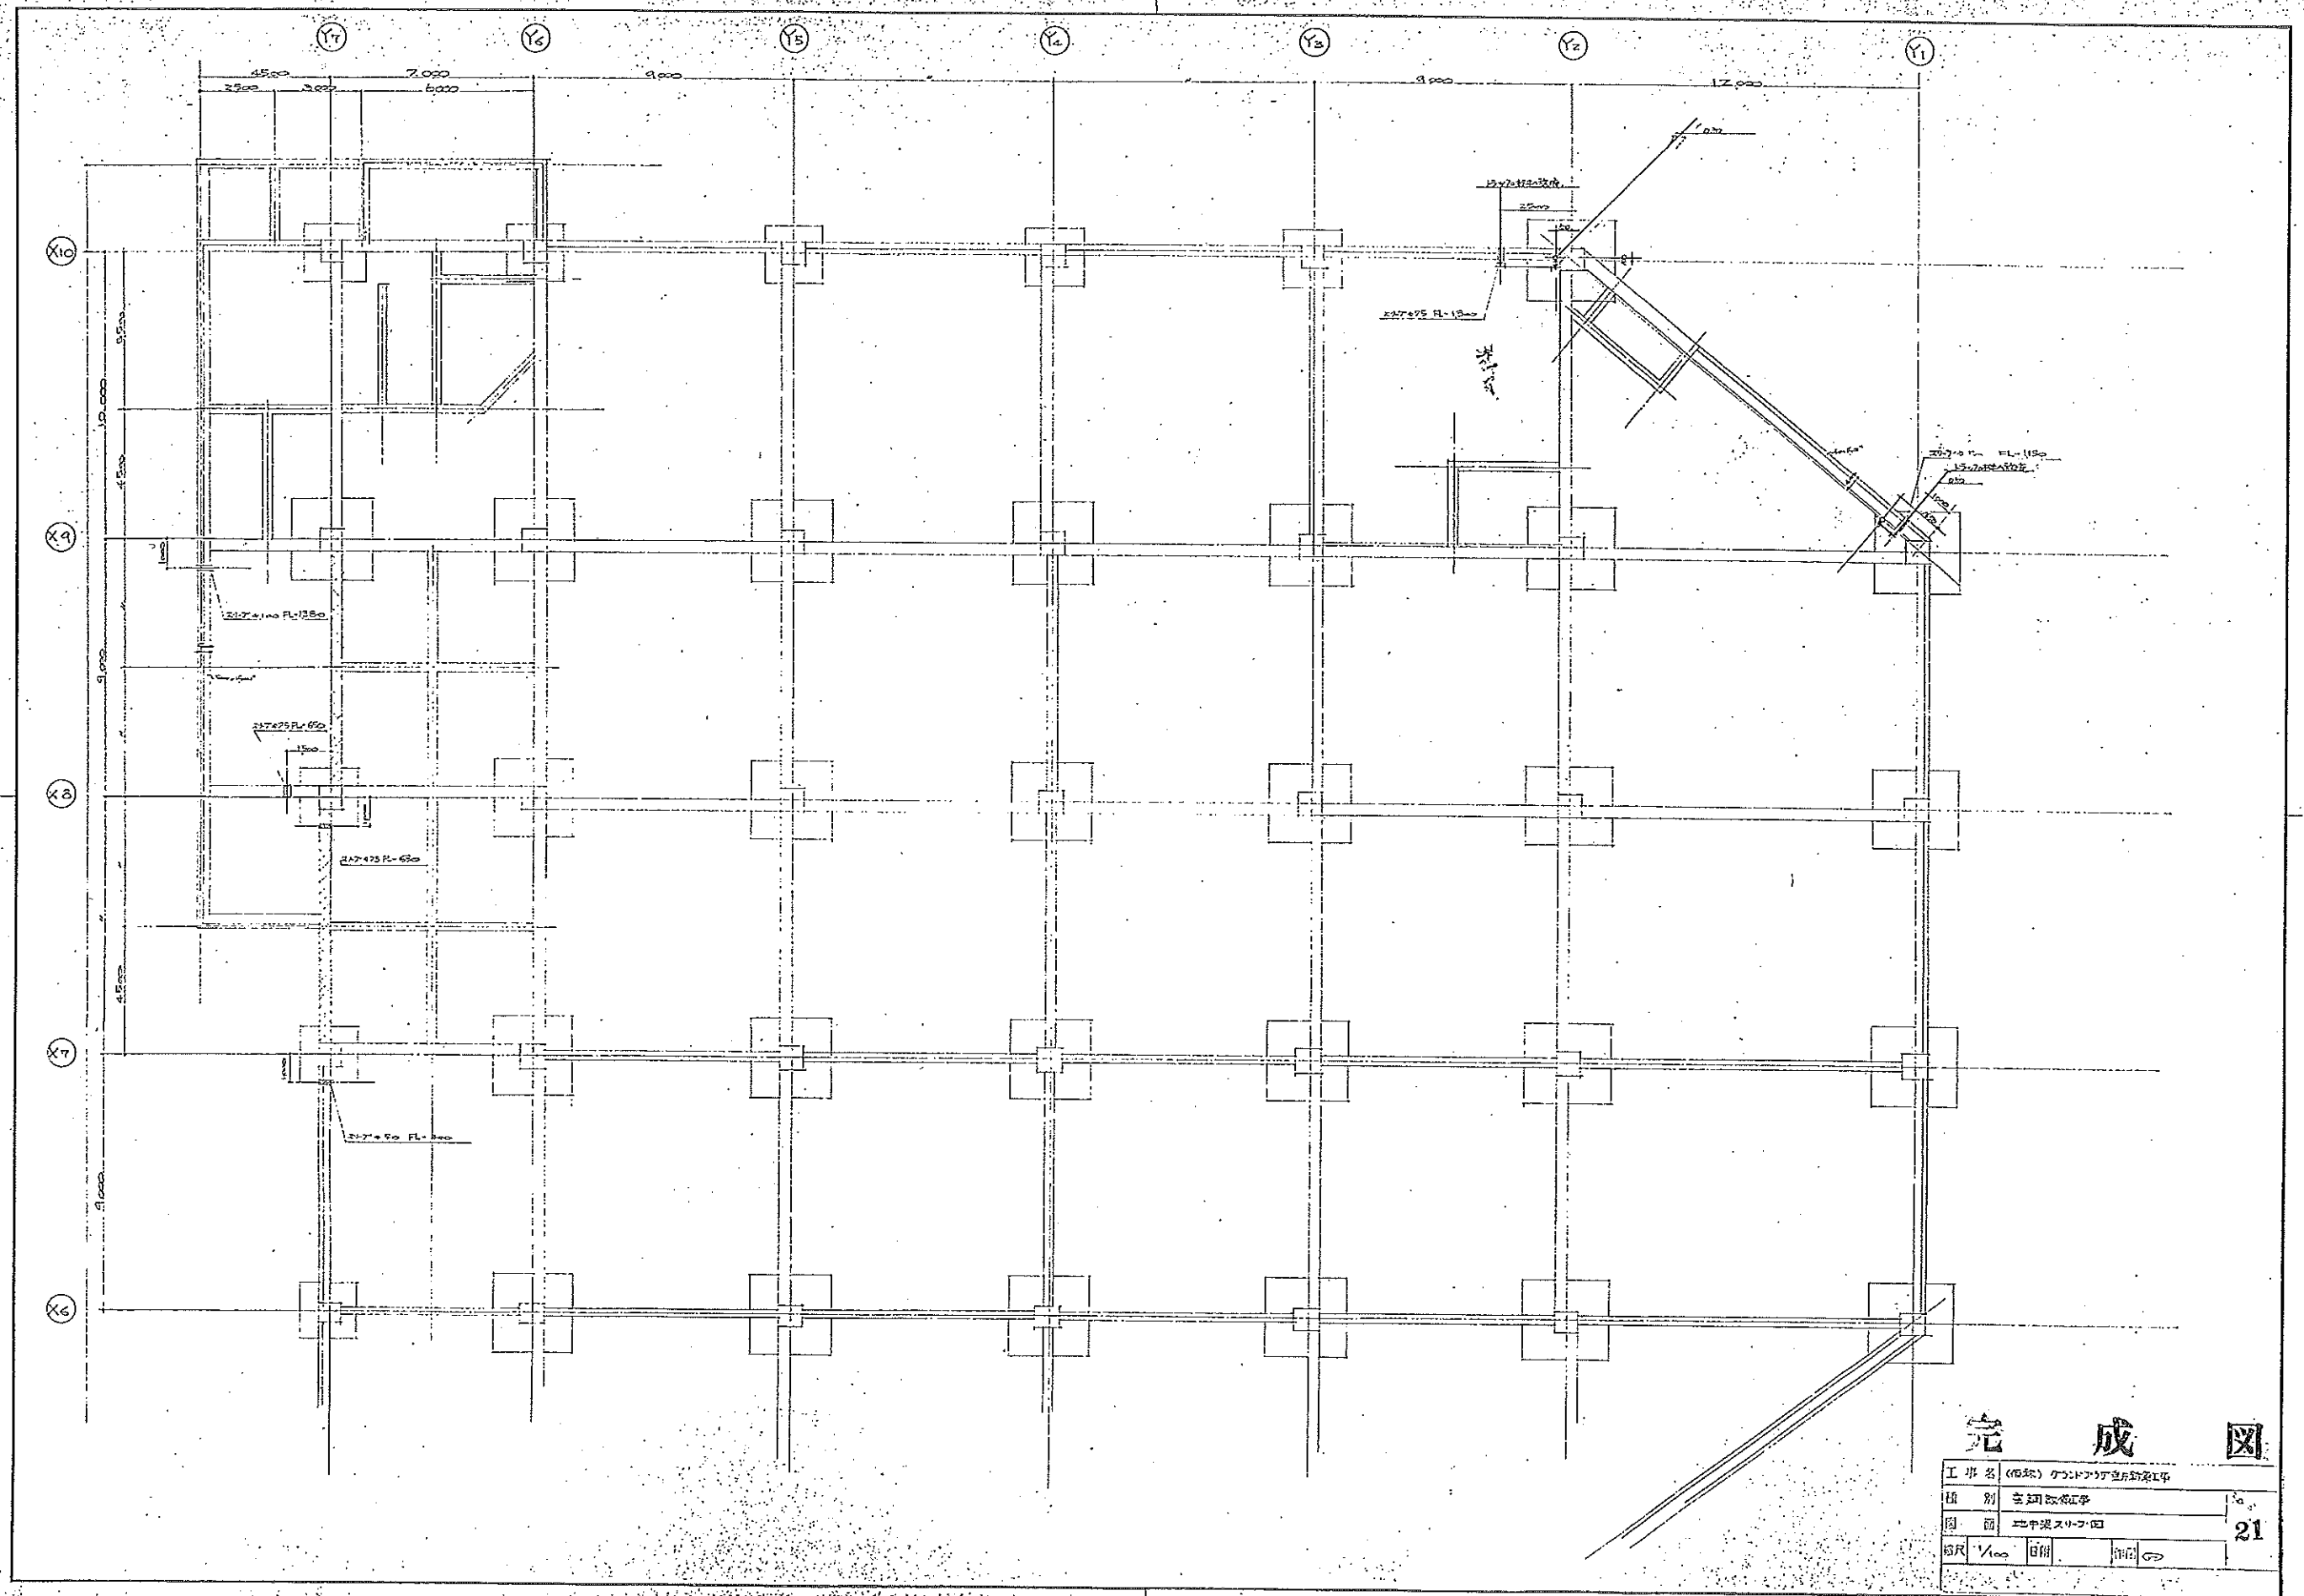


完 成 図

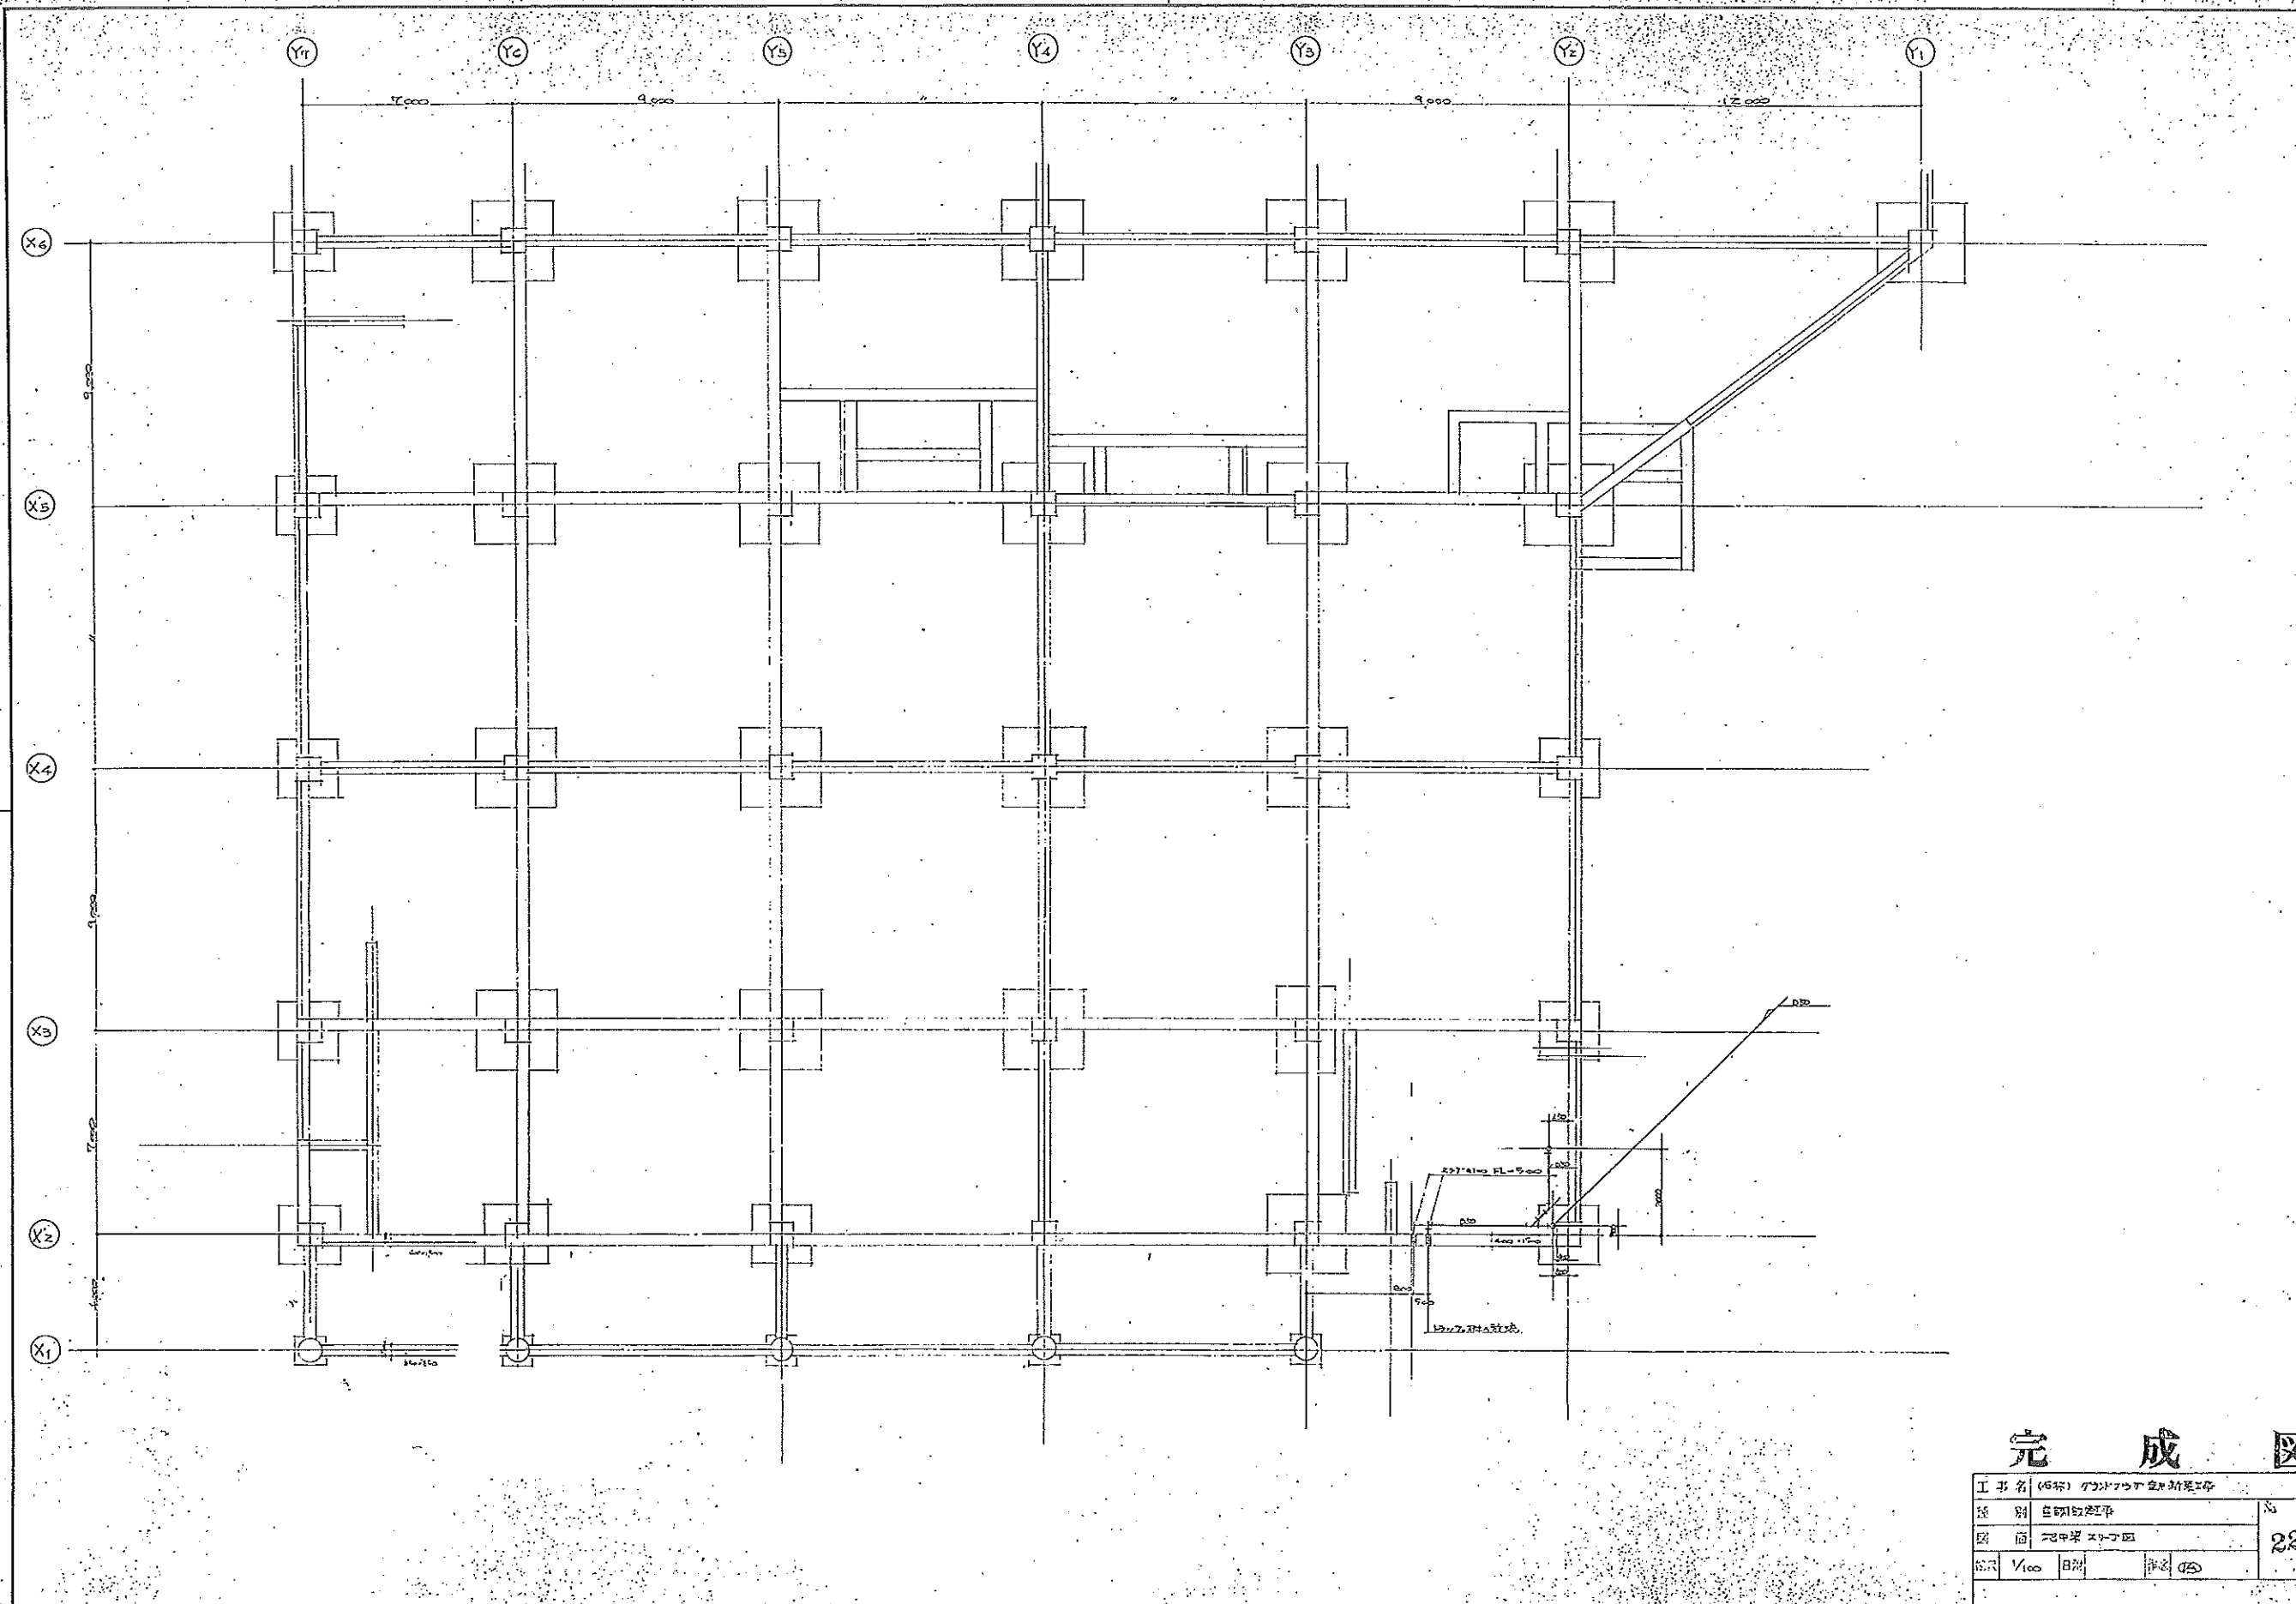

完成図


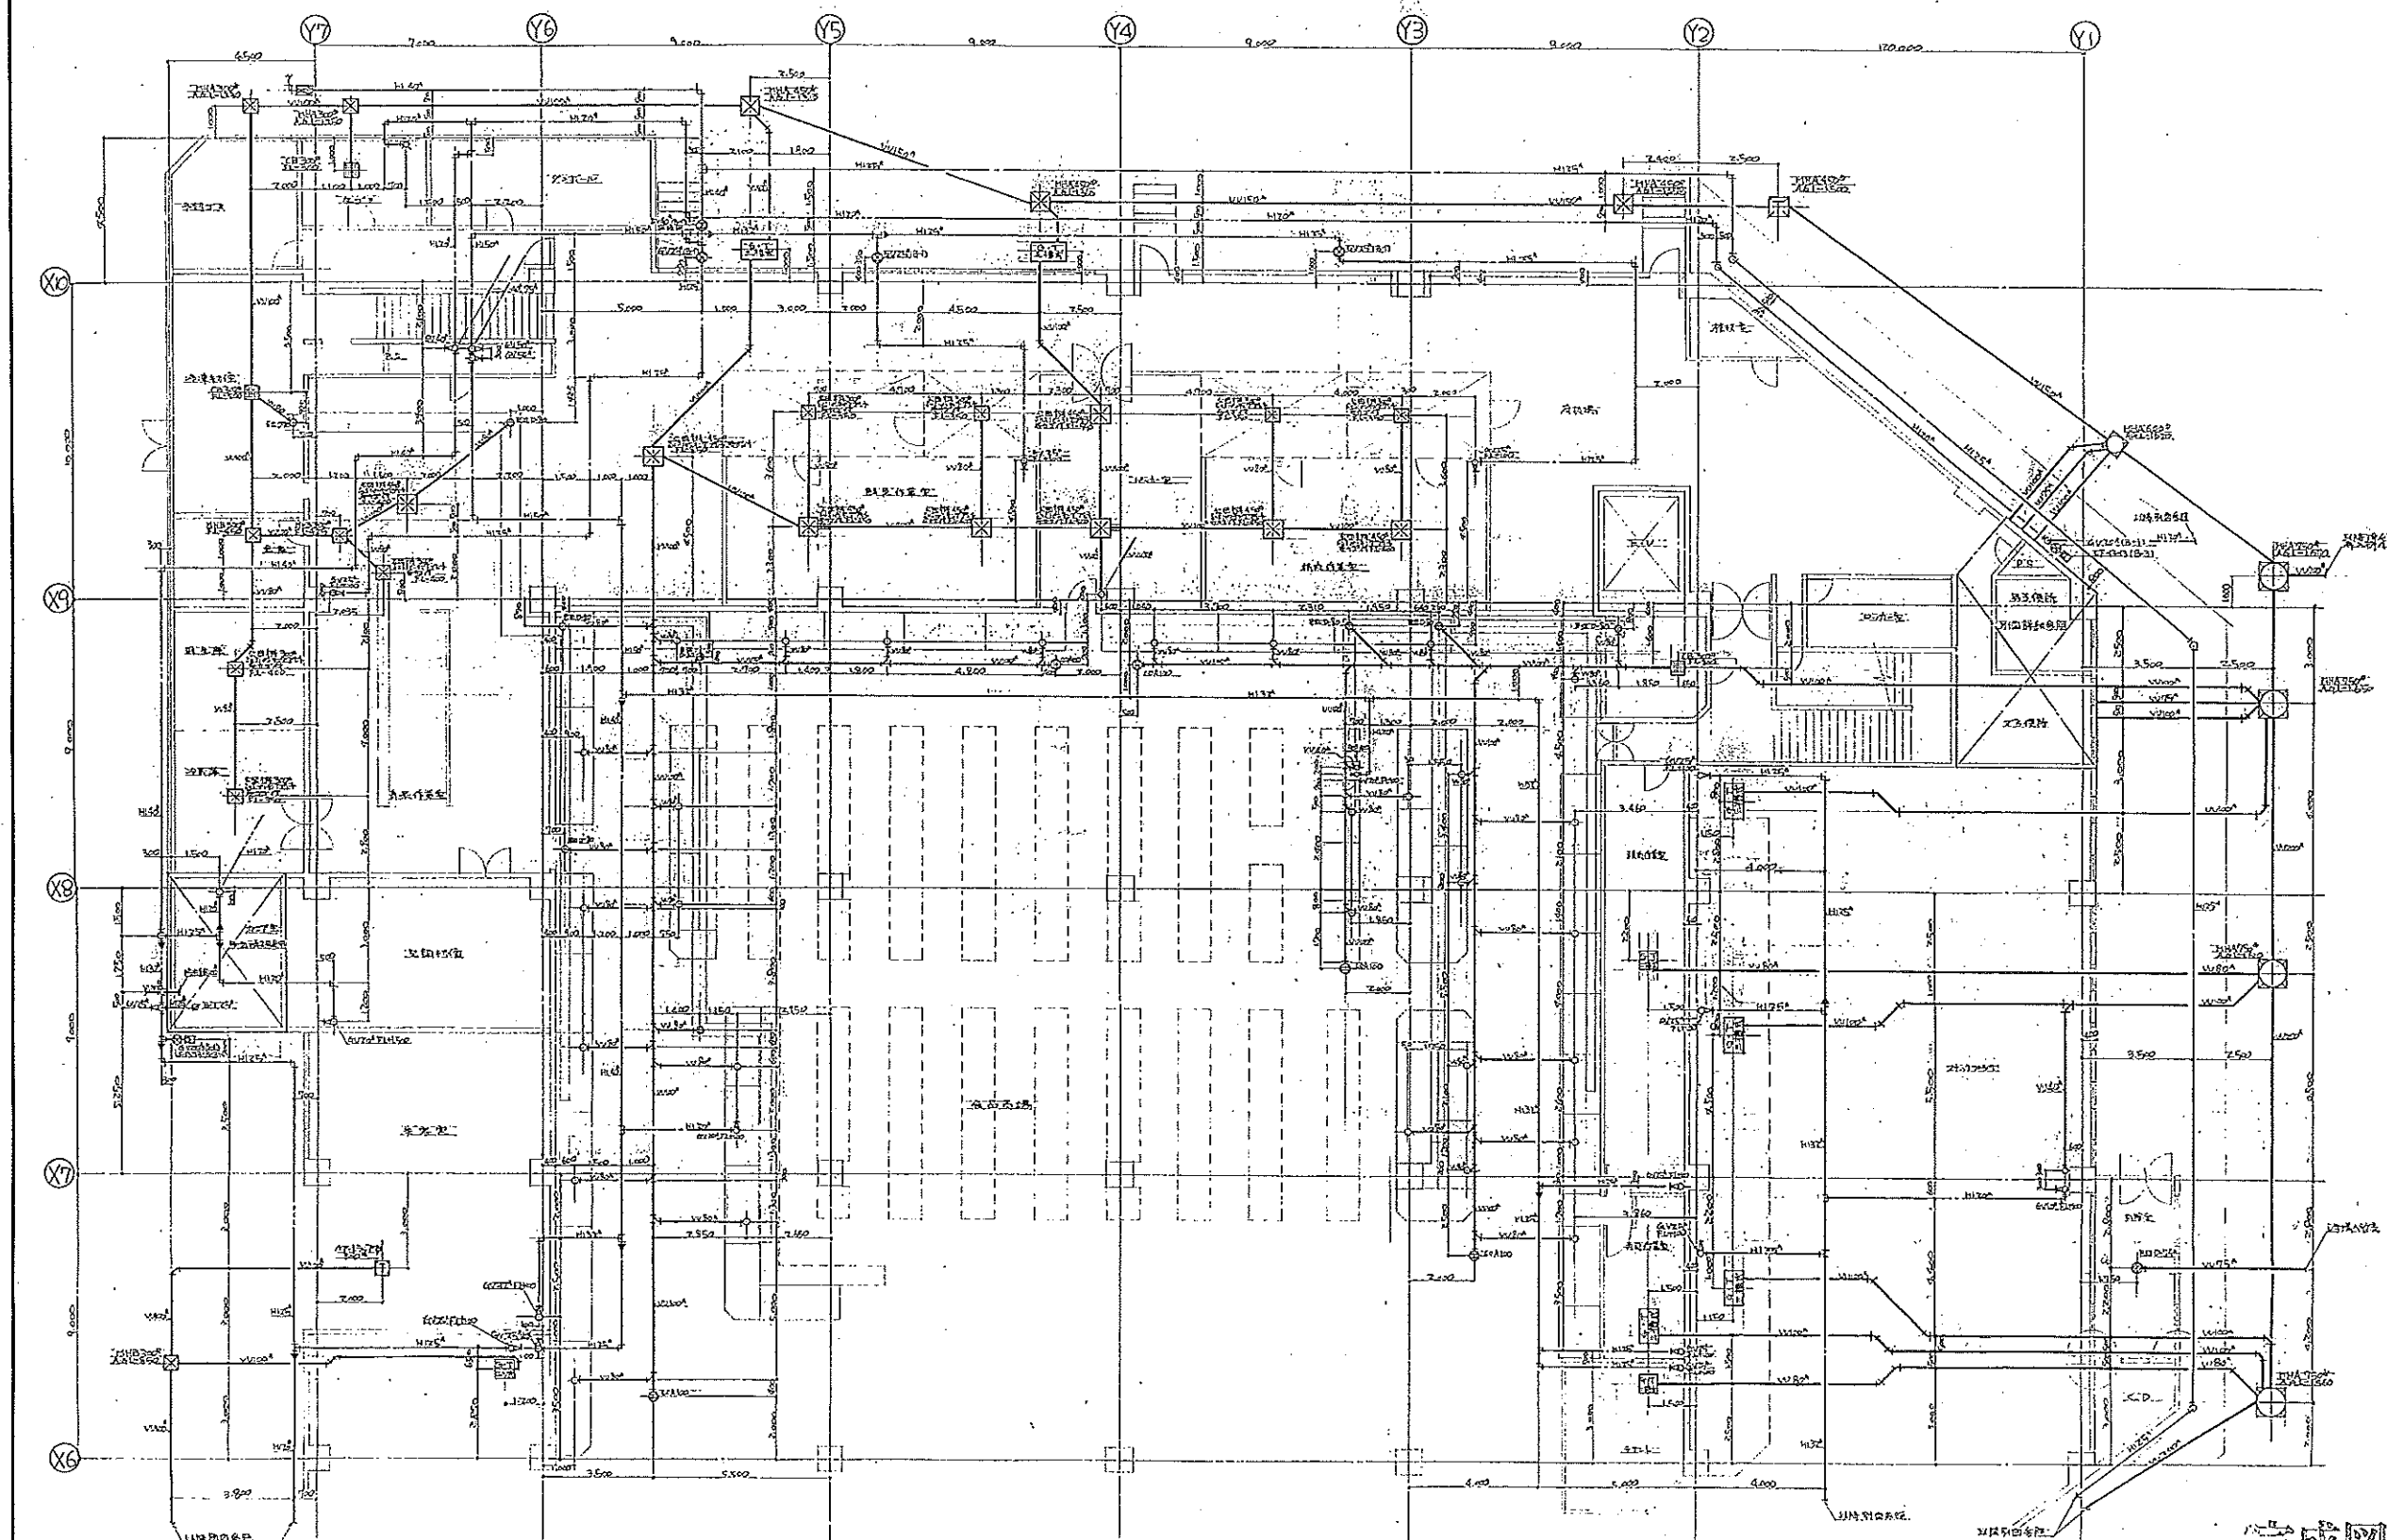


完成図



Y7
Y6
Y5
Y4
Y3
Y2
Y1


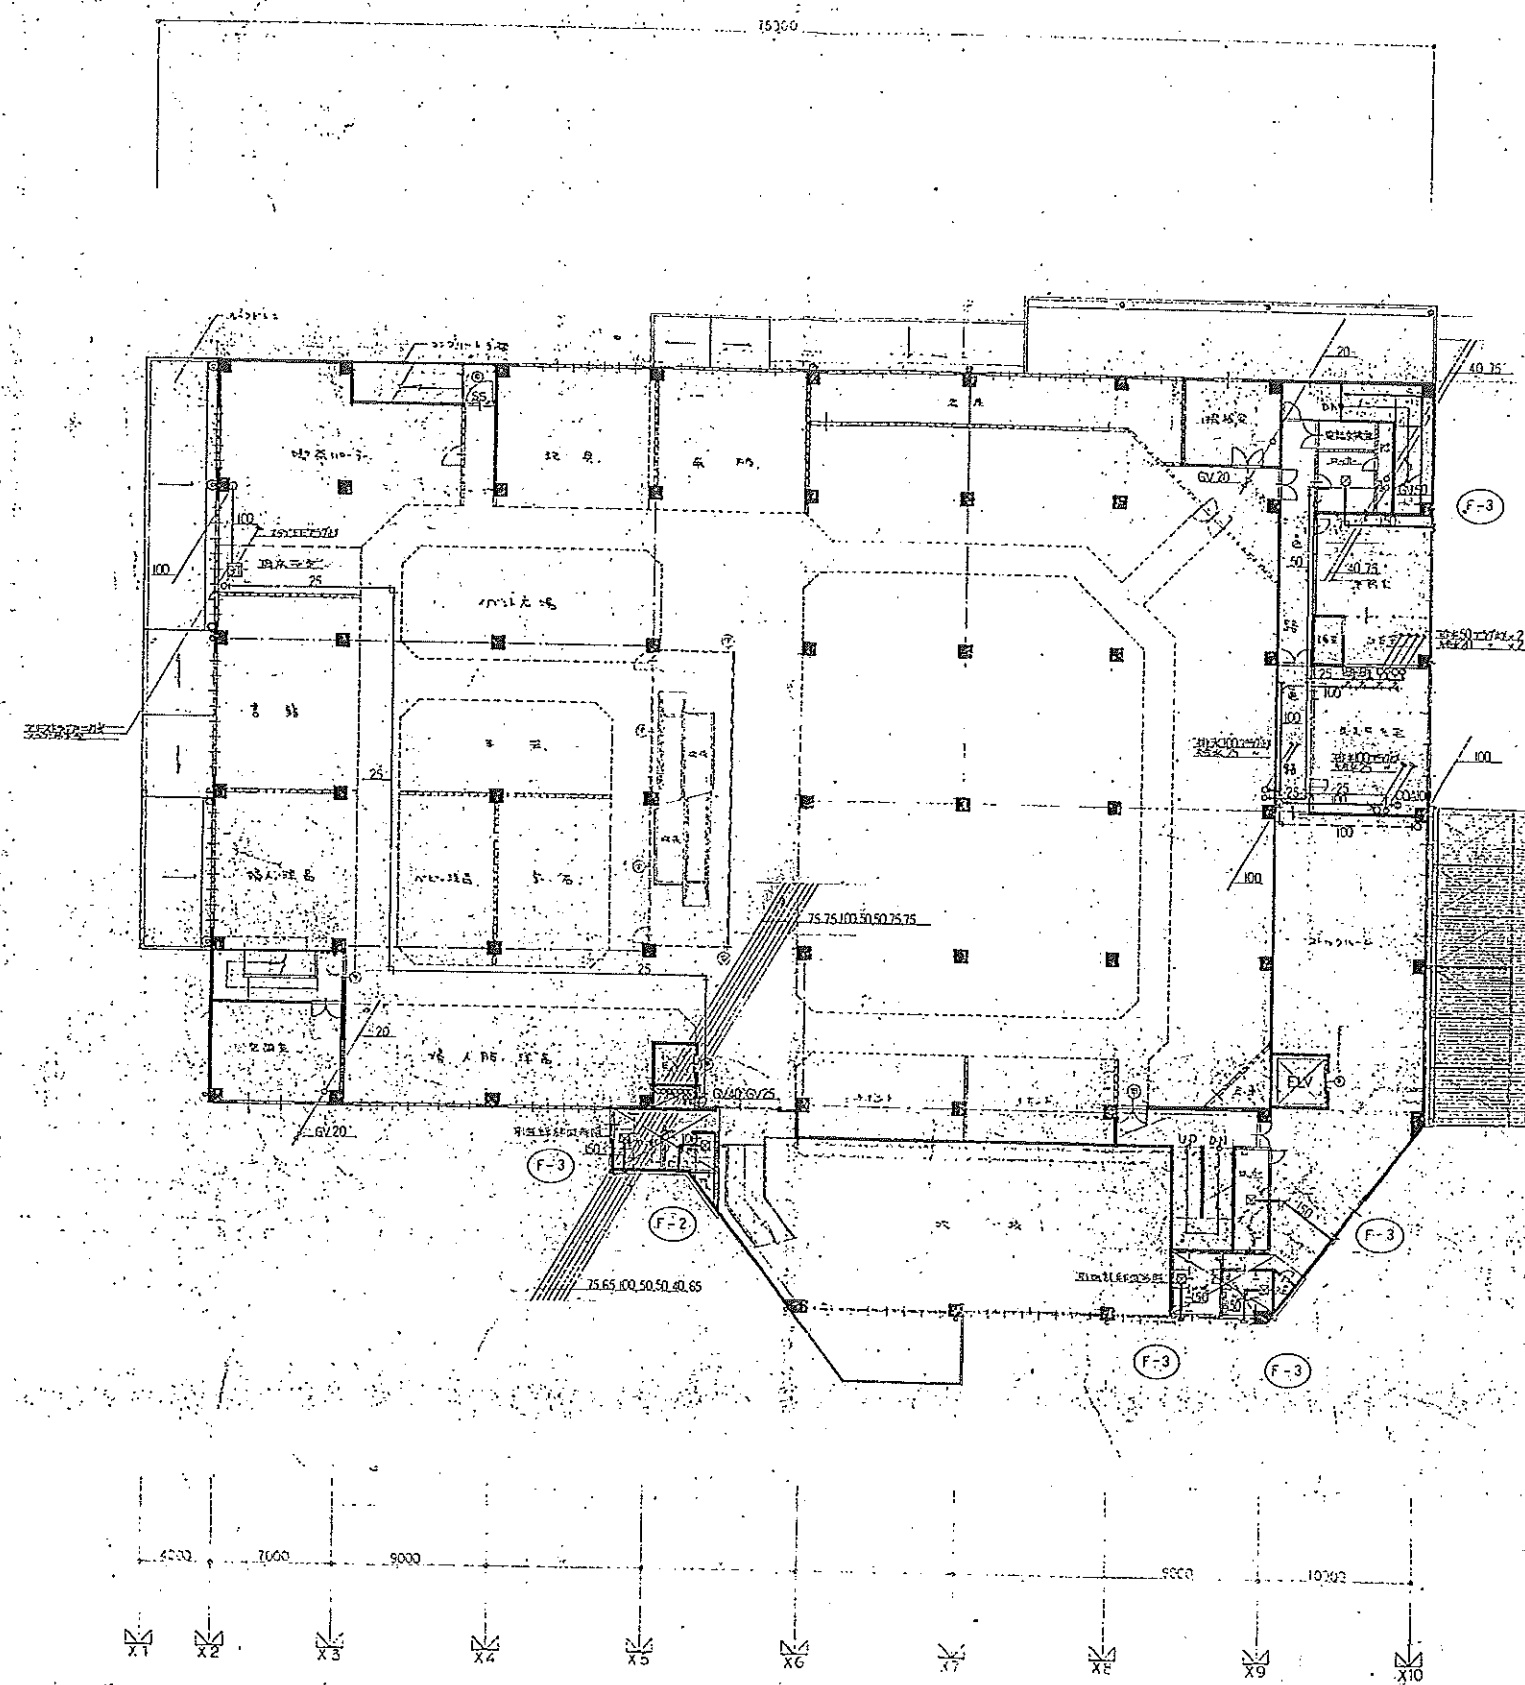

完成図


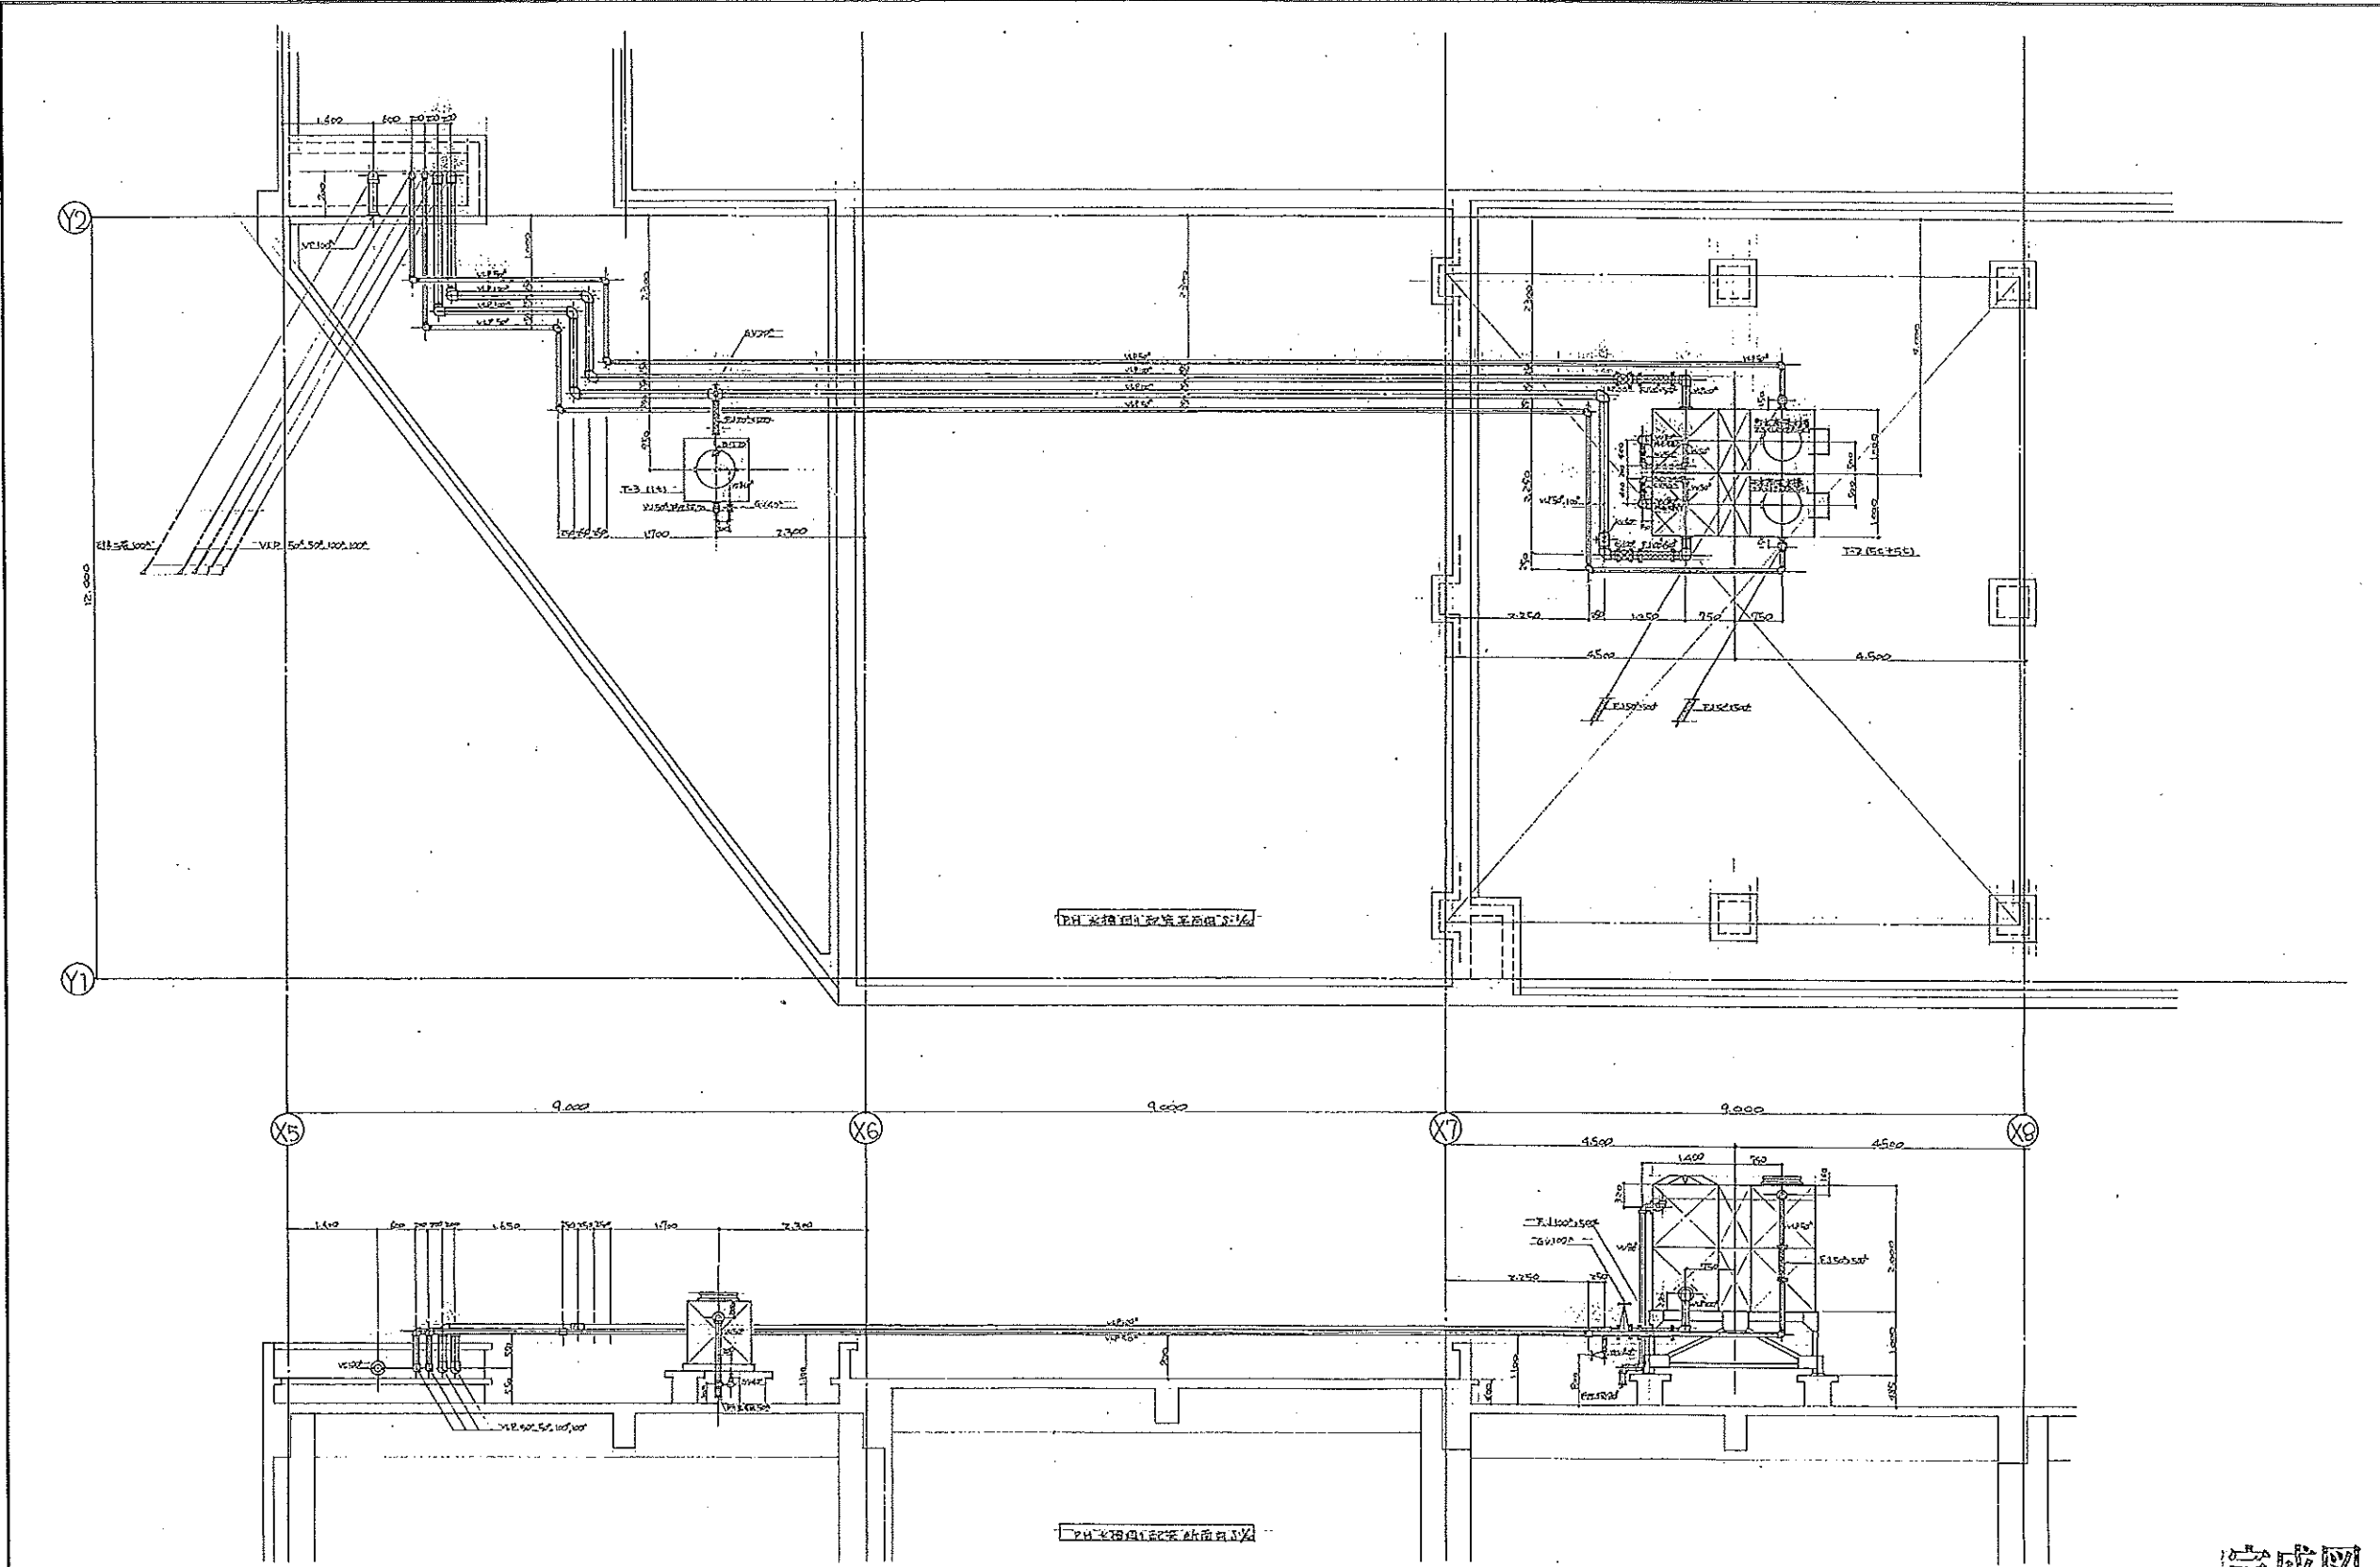


完成図

訂正事項

0 0


工務	足立工業株式会社	1/40	5
設計	足立工業株式会社	1/40	14
監理	足立工業株式会社	1/40	14

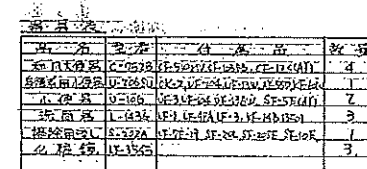


完成圖

[illegible]


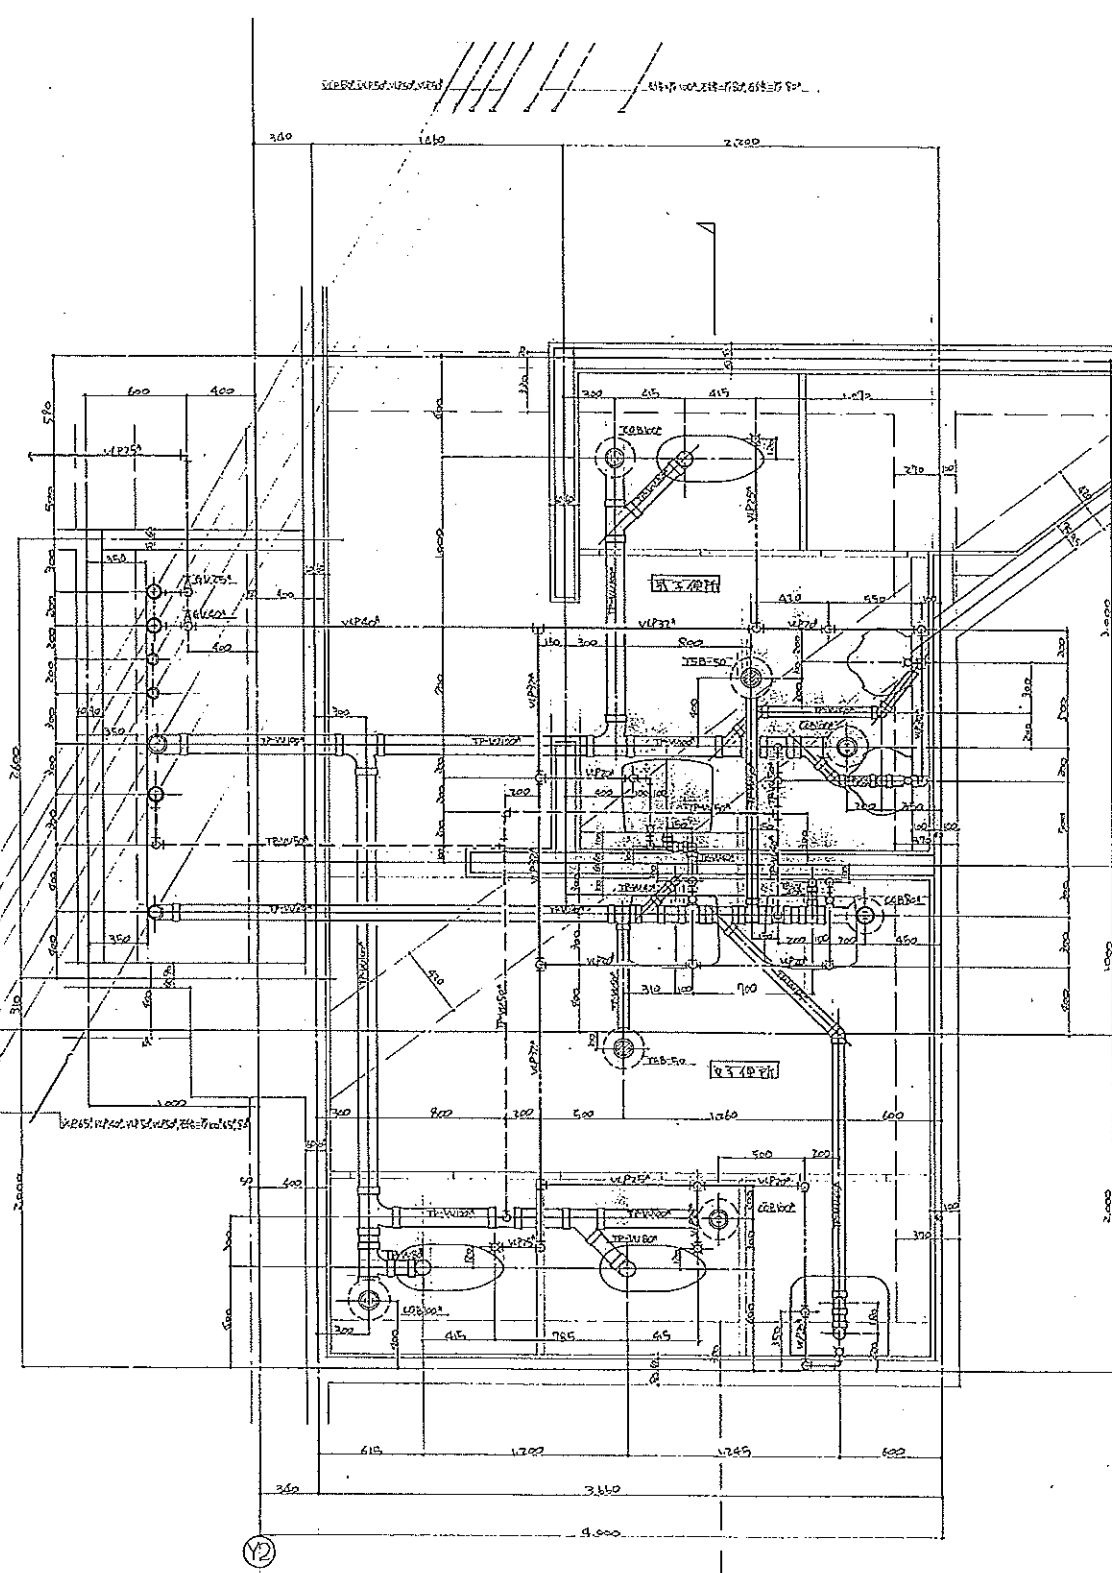


2F 男用便所平面図 1/20

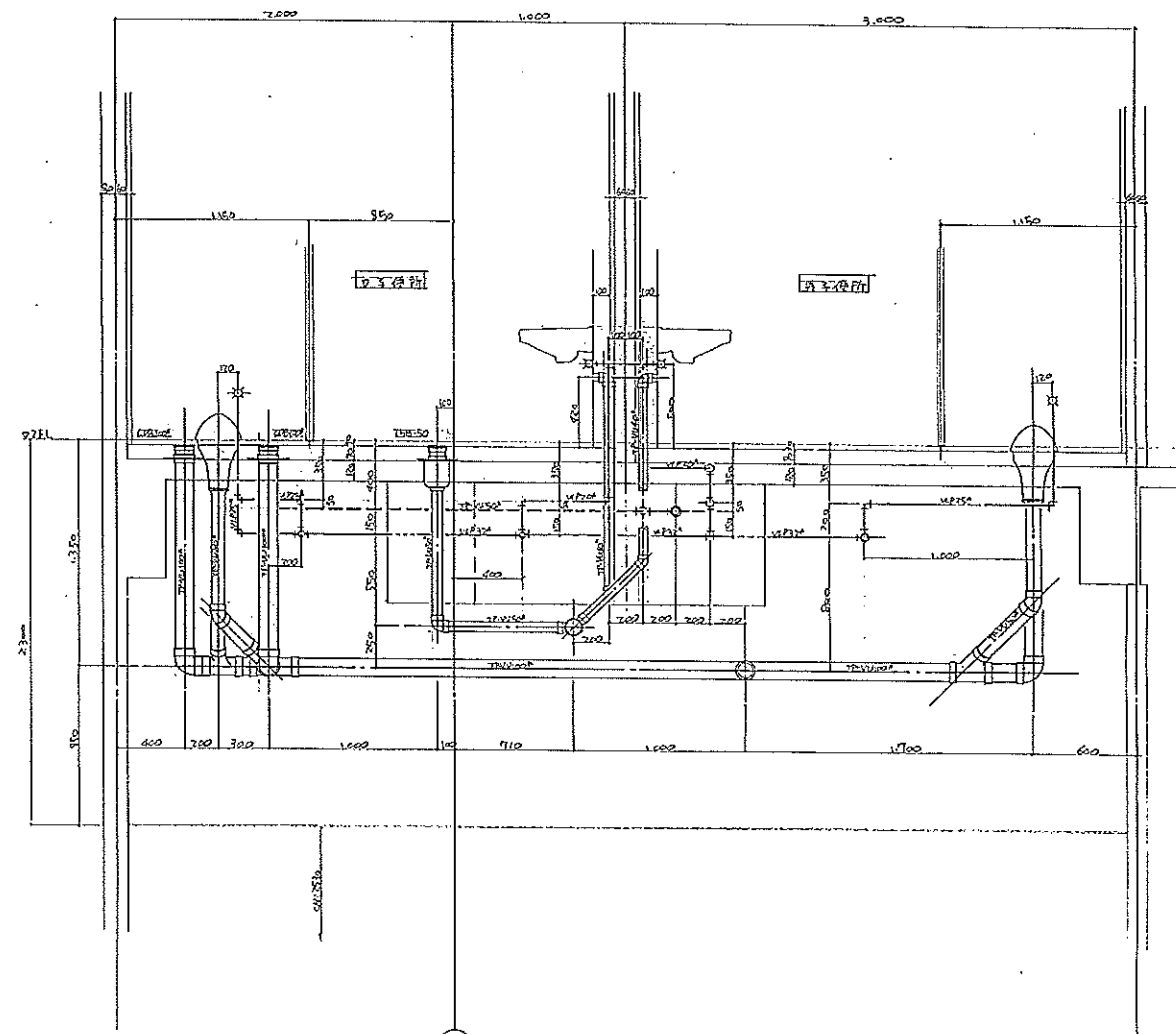

2F 女用便所平面図 1/20


完成図





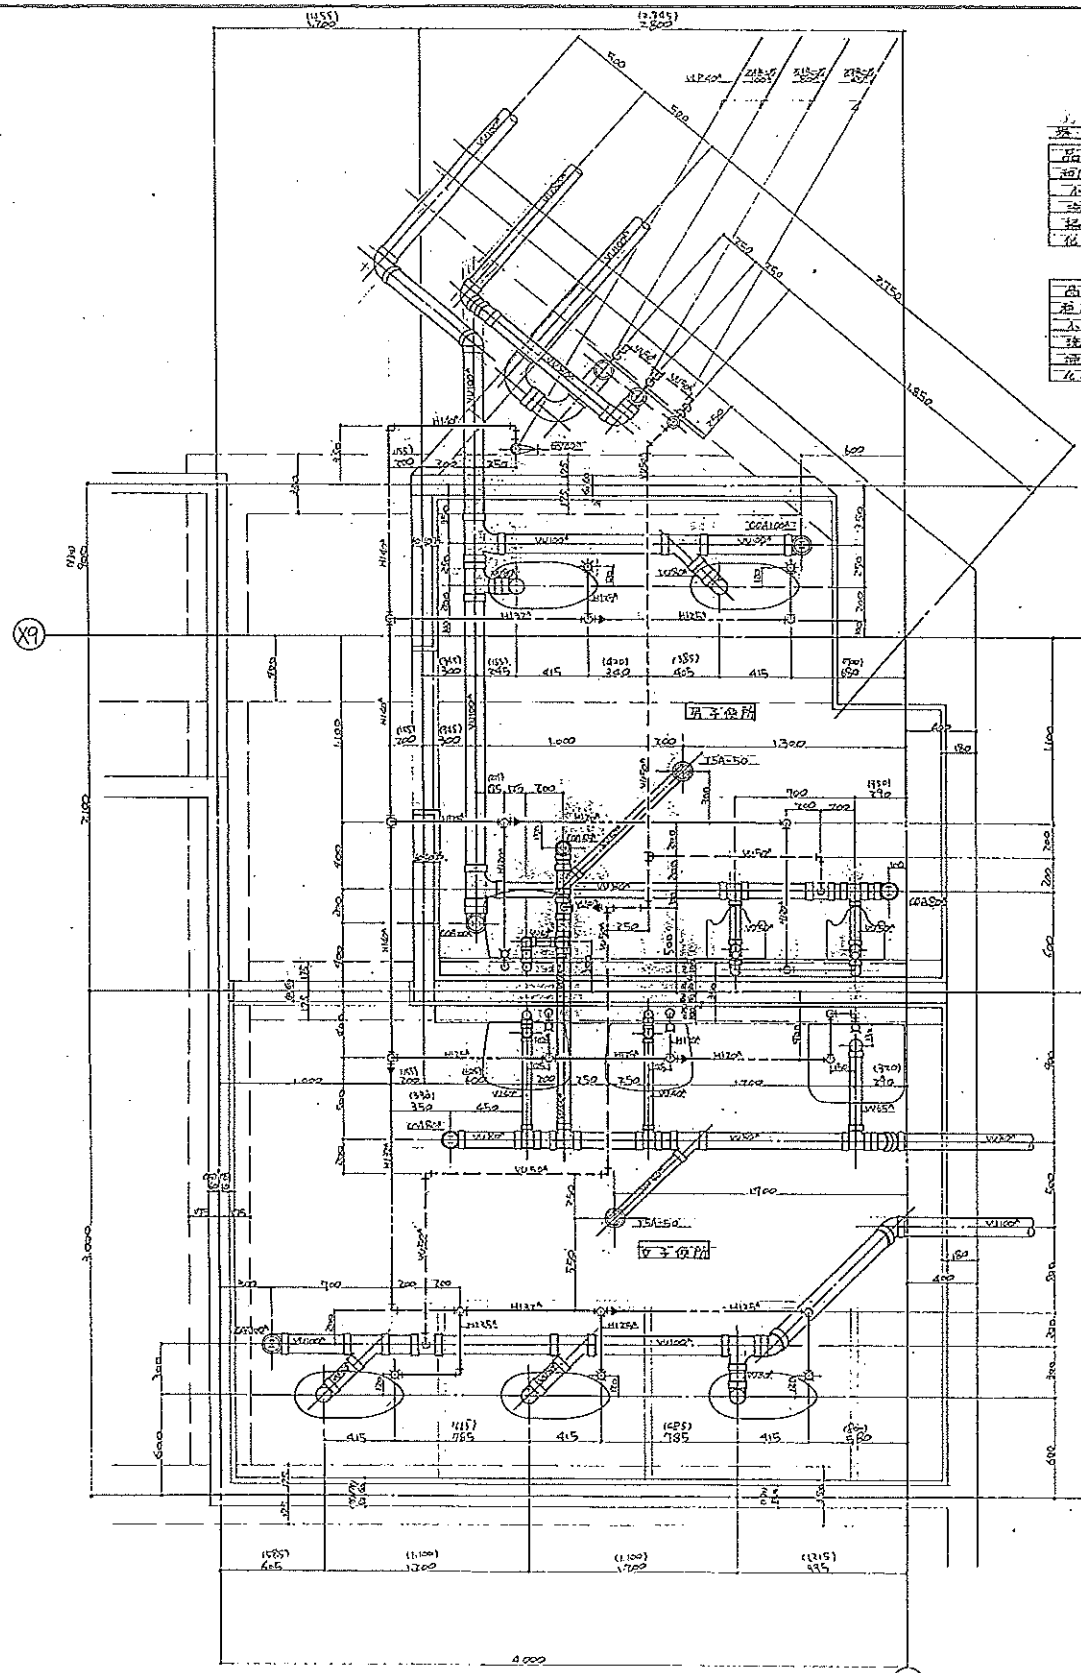


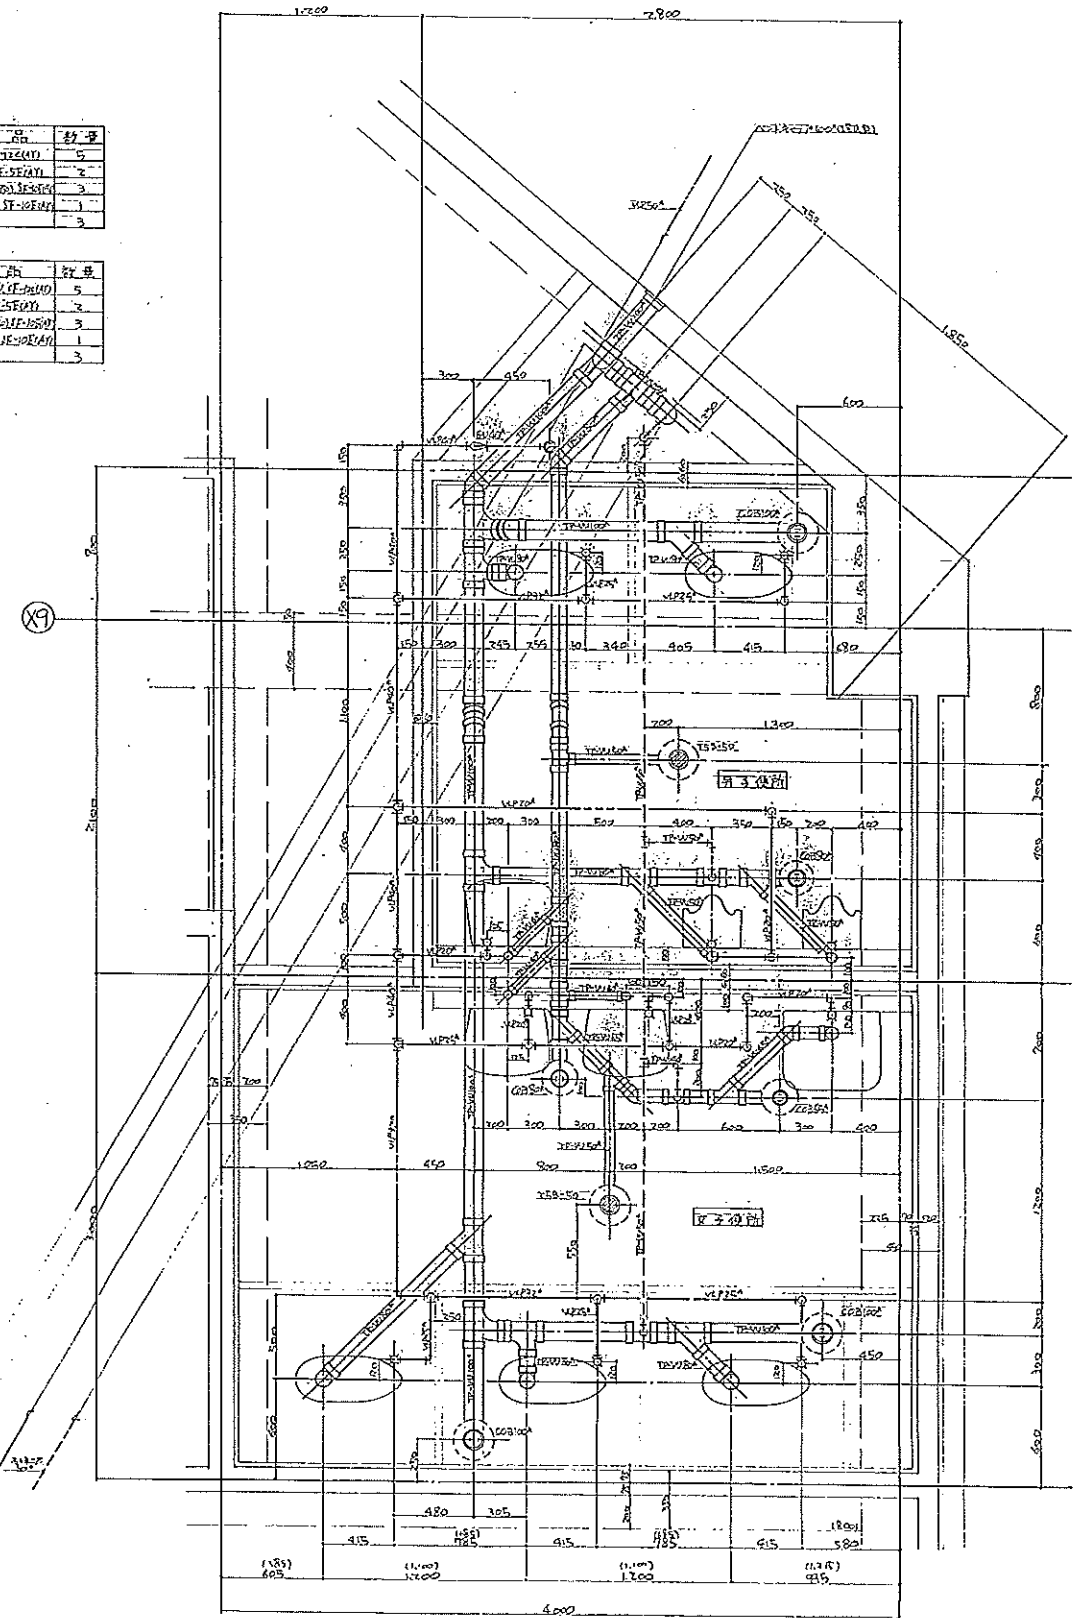


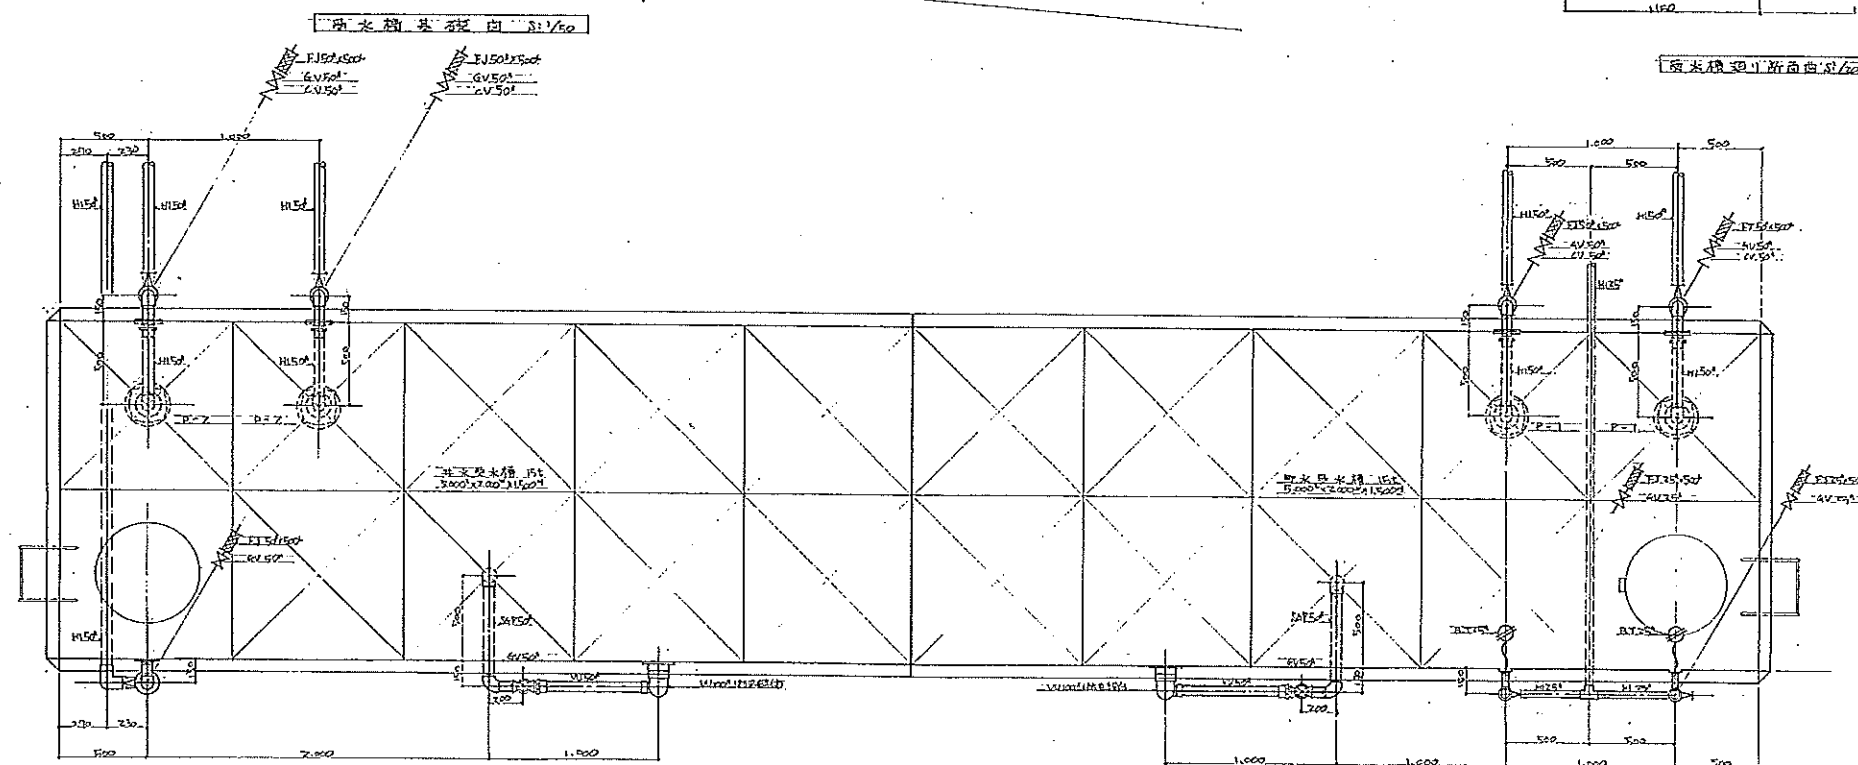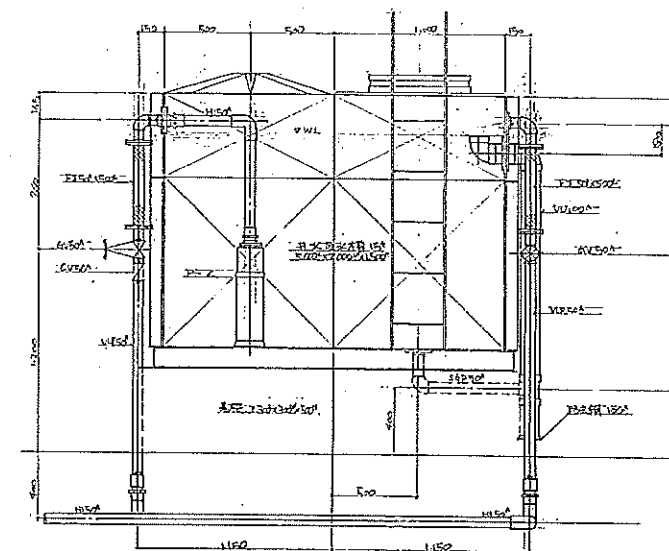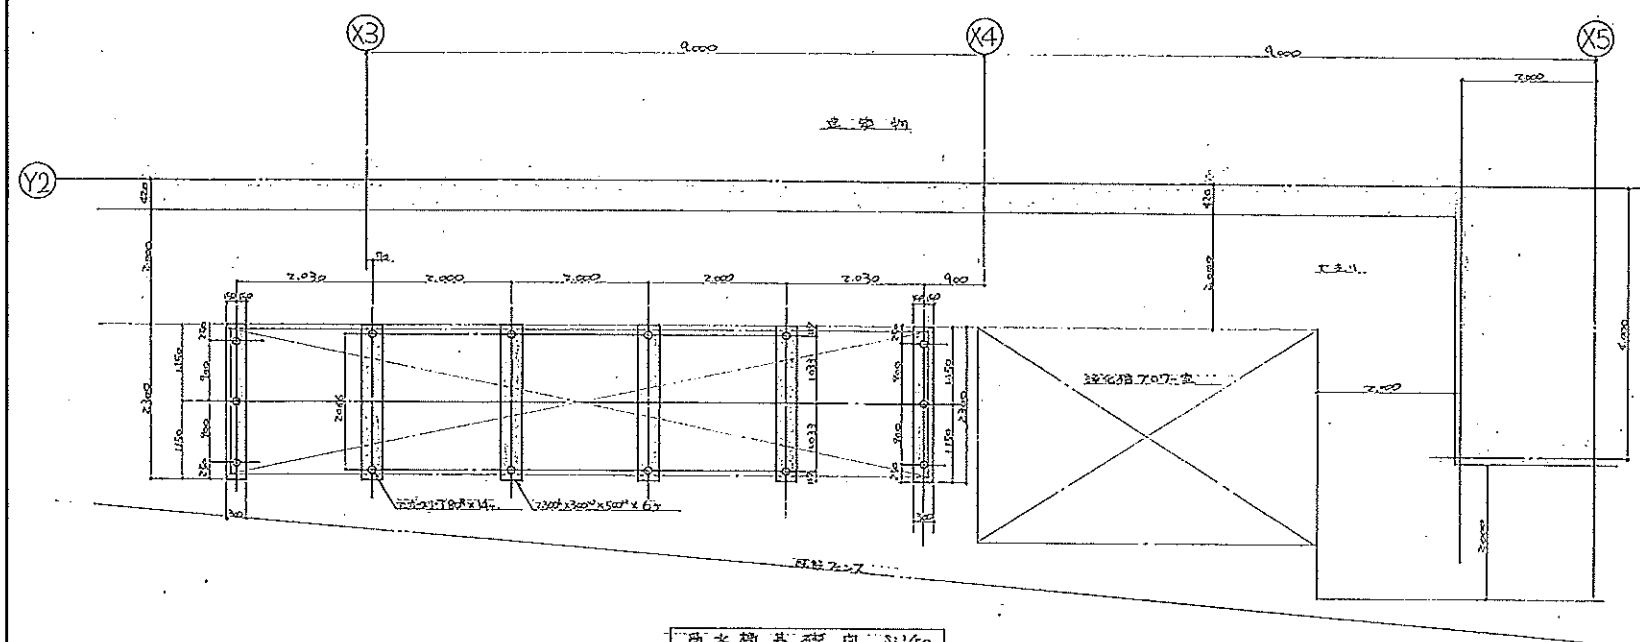

受水橋洞1平面圖 5:1/30


完咸四

訂正事項	日付		(注)	工本費 73,900円(空)新築工事	計価額
			(注) ② ③	安水橋組 詳細図 1/50, 1/100	計価額
				足立工業株式会社	9/14

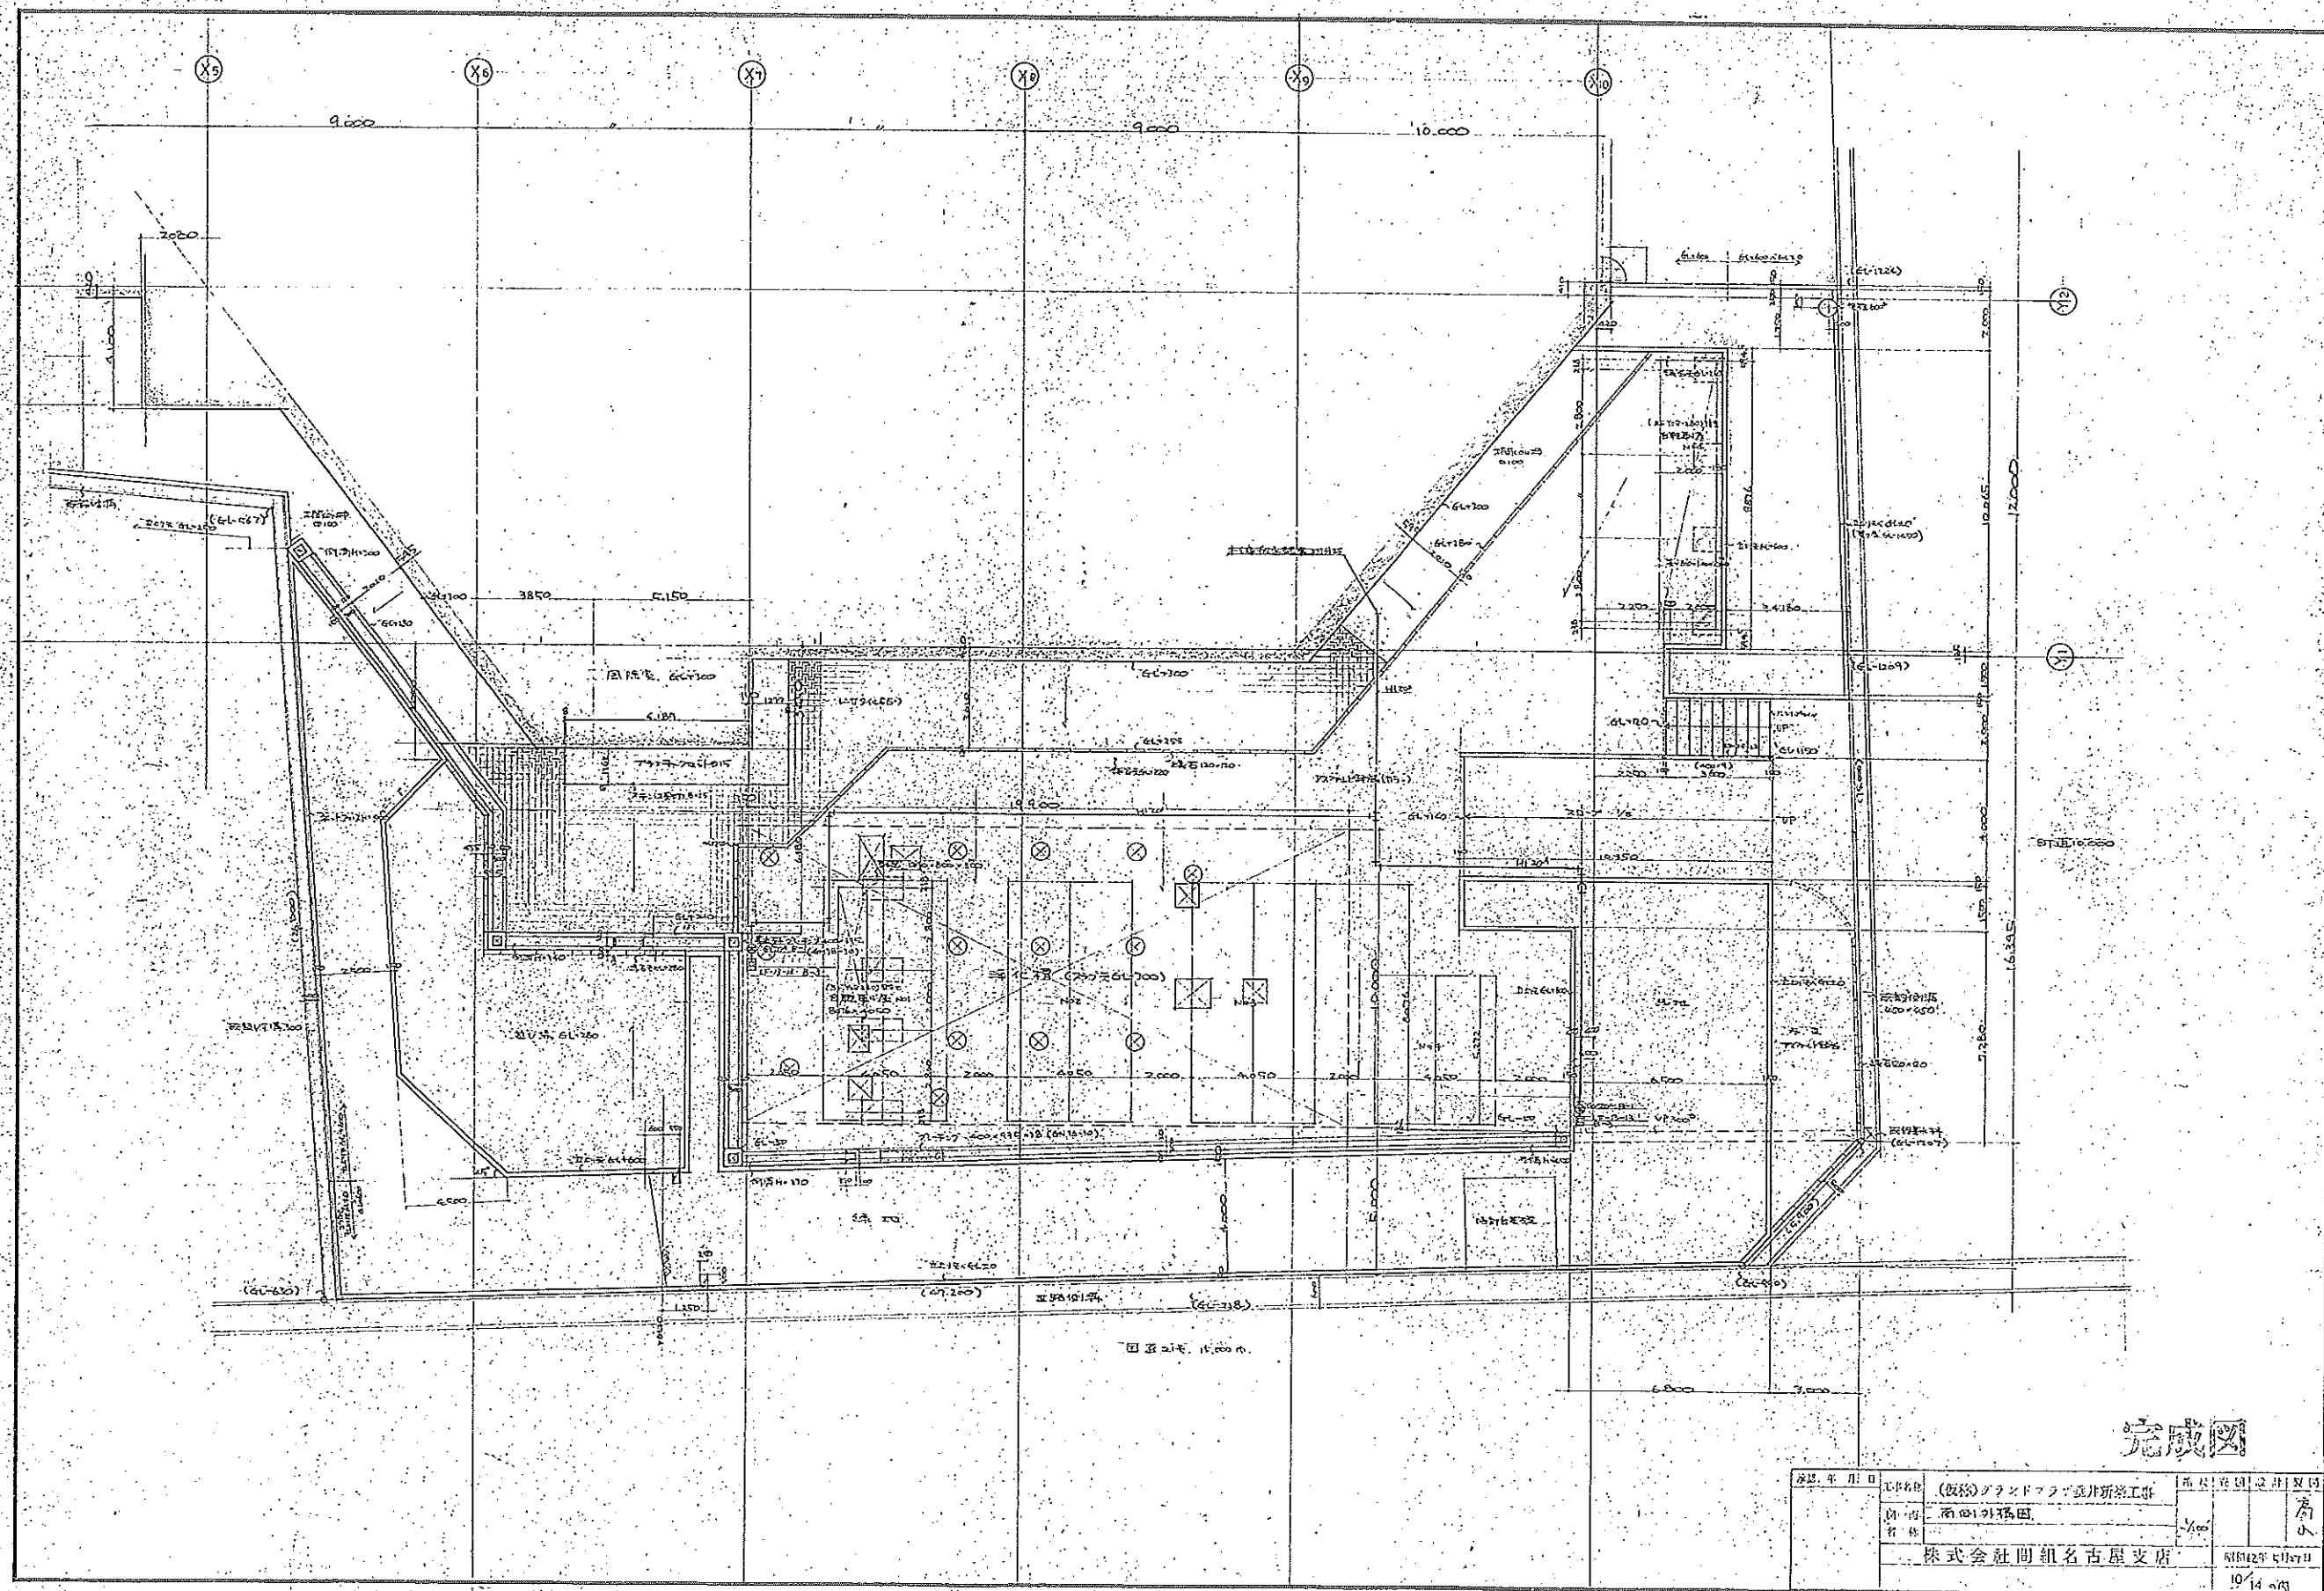

完成図

図名	(仮称)ブランドマフテビル新築工事	図尺	1/100	図番	101

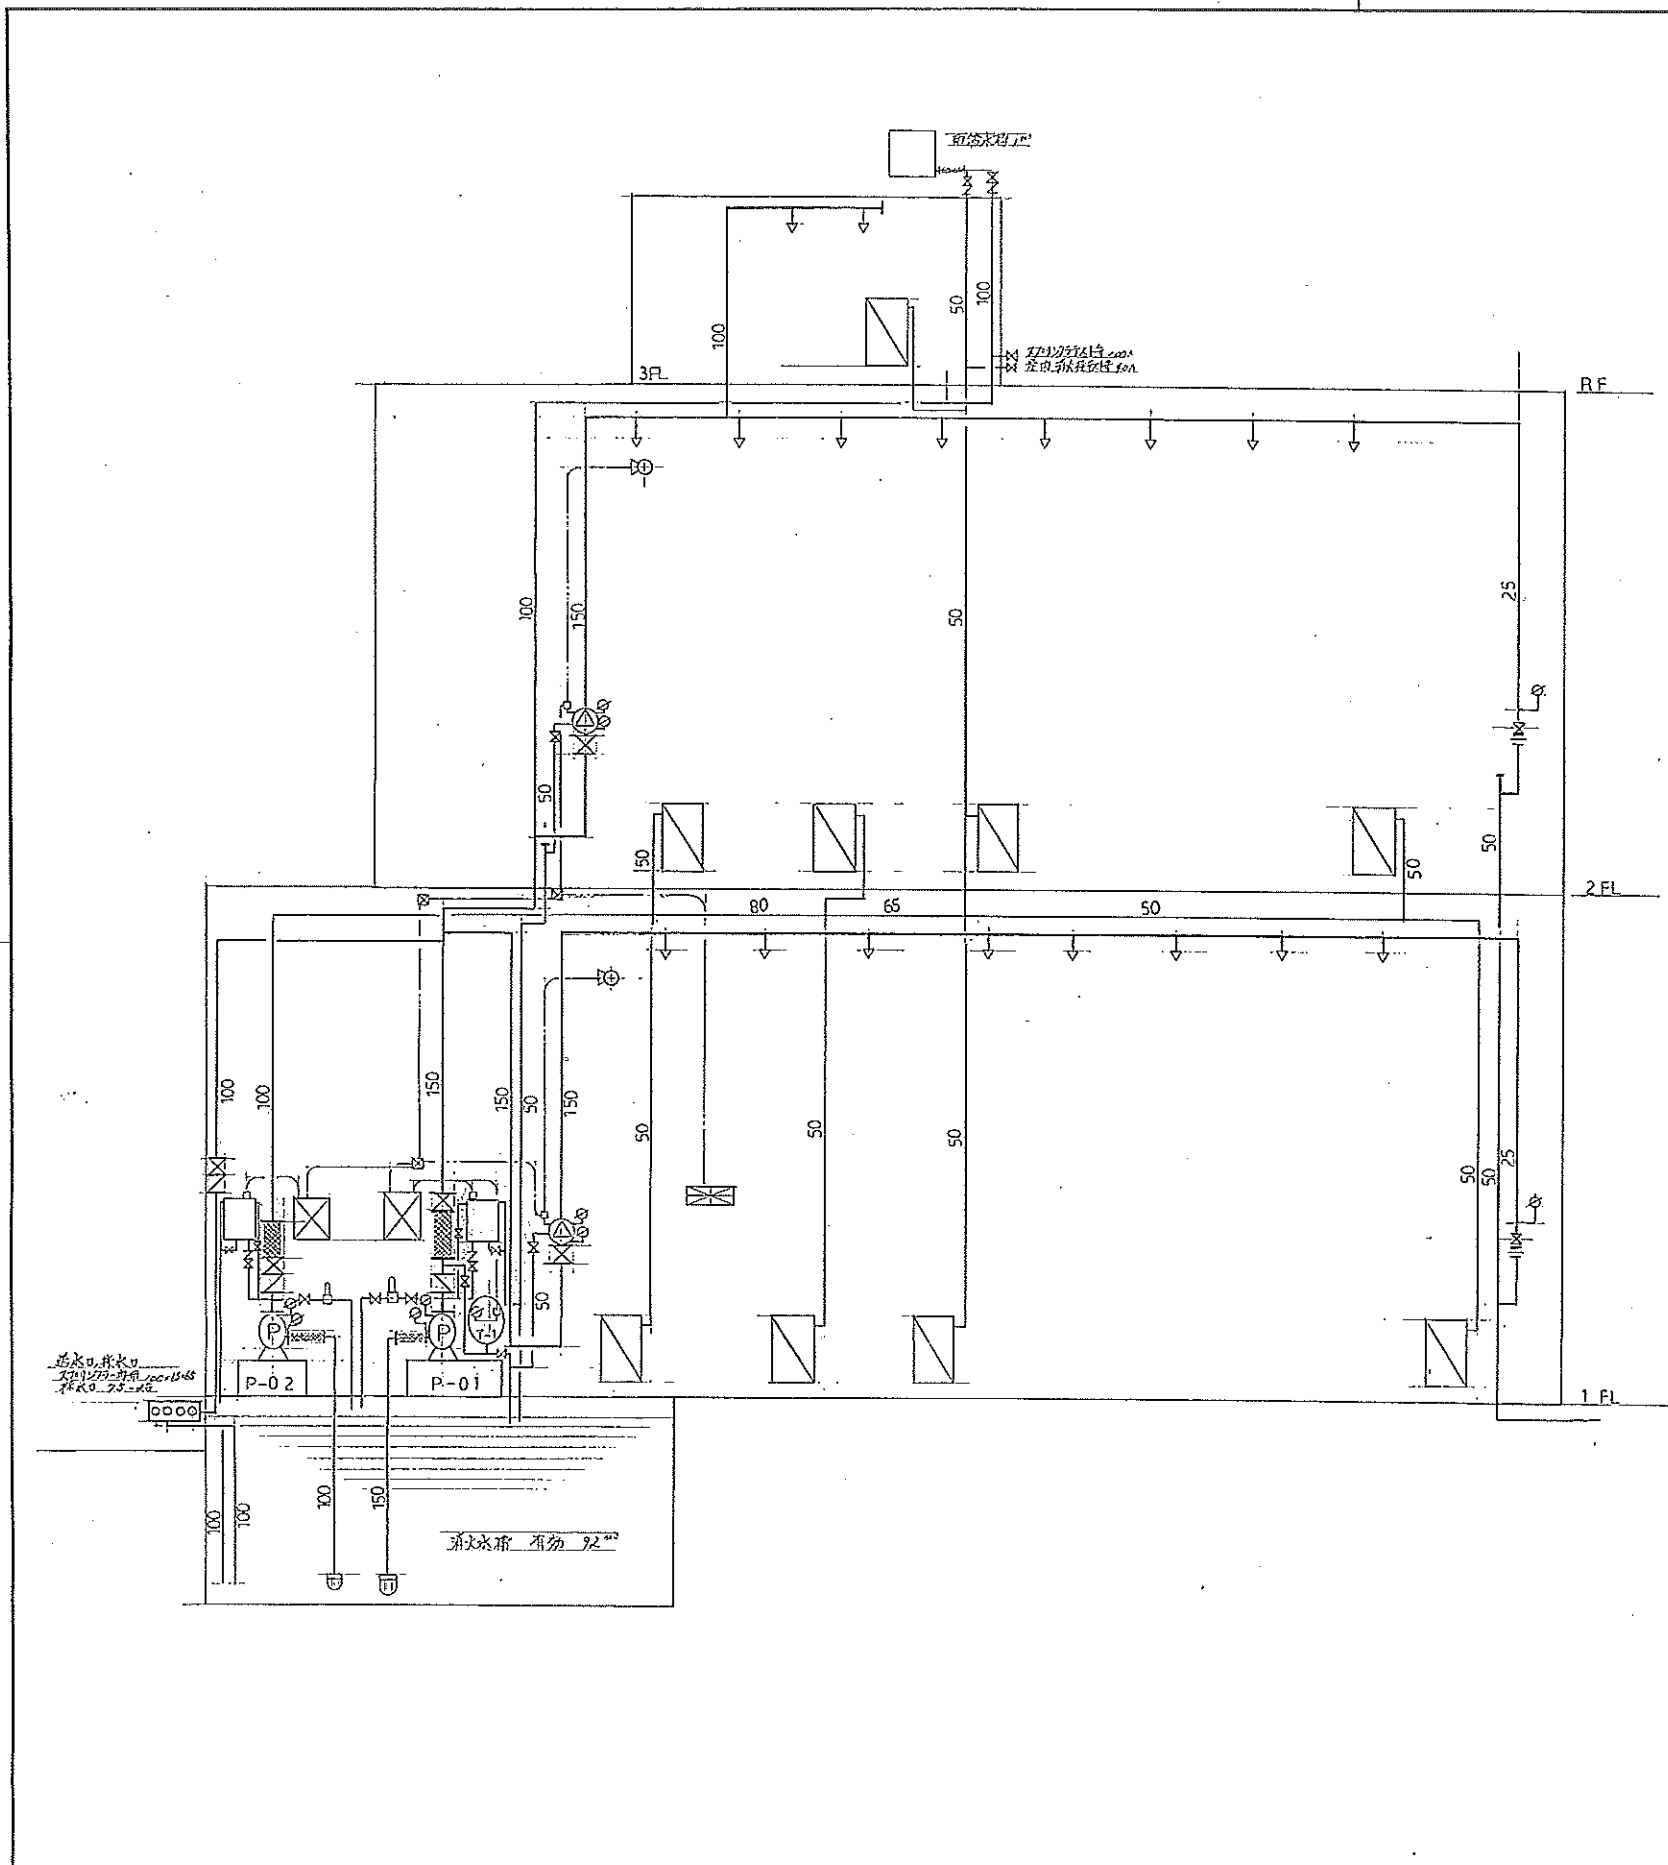

17 例


記号	名称	備考
○	スプリンクラーヘッド	72mm
⊙	アラーム弁	150A
⊗	止回弁	715 10A
∇	遮止弁	715 10A
⊖	圧力計 遮断計	100 ² 25 ²
⊞	フレキシブル継手	50S
⊕	モータースイッチ	100V
⊞	屋外消火栓	40A
⊗	ポンプ駆動機	55 ² 15 ²
⊞	スプリンクラーポンプ	10A
—	消火栓	715-6 345A
—	管	

P-01	スプリンクラーポンプ	150 ² × 270 ² × 61 ² × 55 ²
P-02	屋外消火栓ポンプ	100 ² × 280 ² × 45 ² × 15 ²
T-1	圧力タンク	100L

232729251108

消火設備 系統図

14

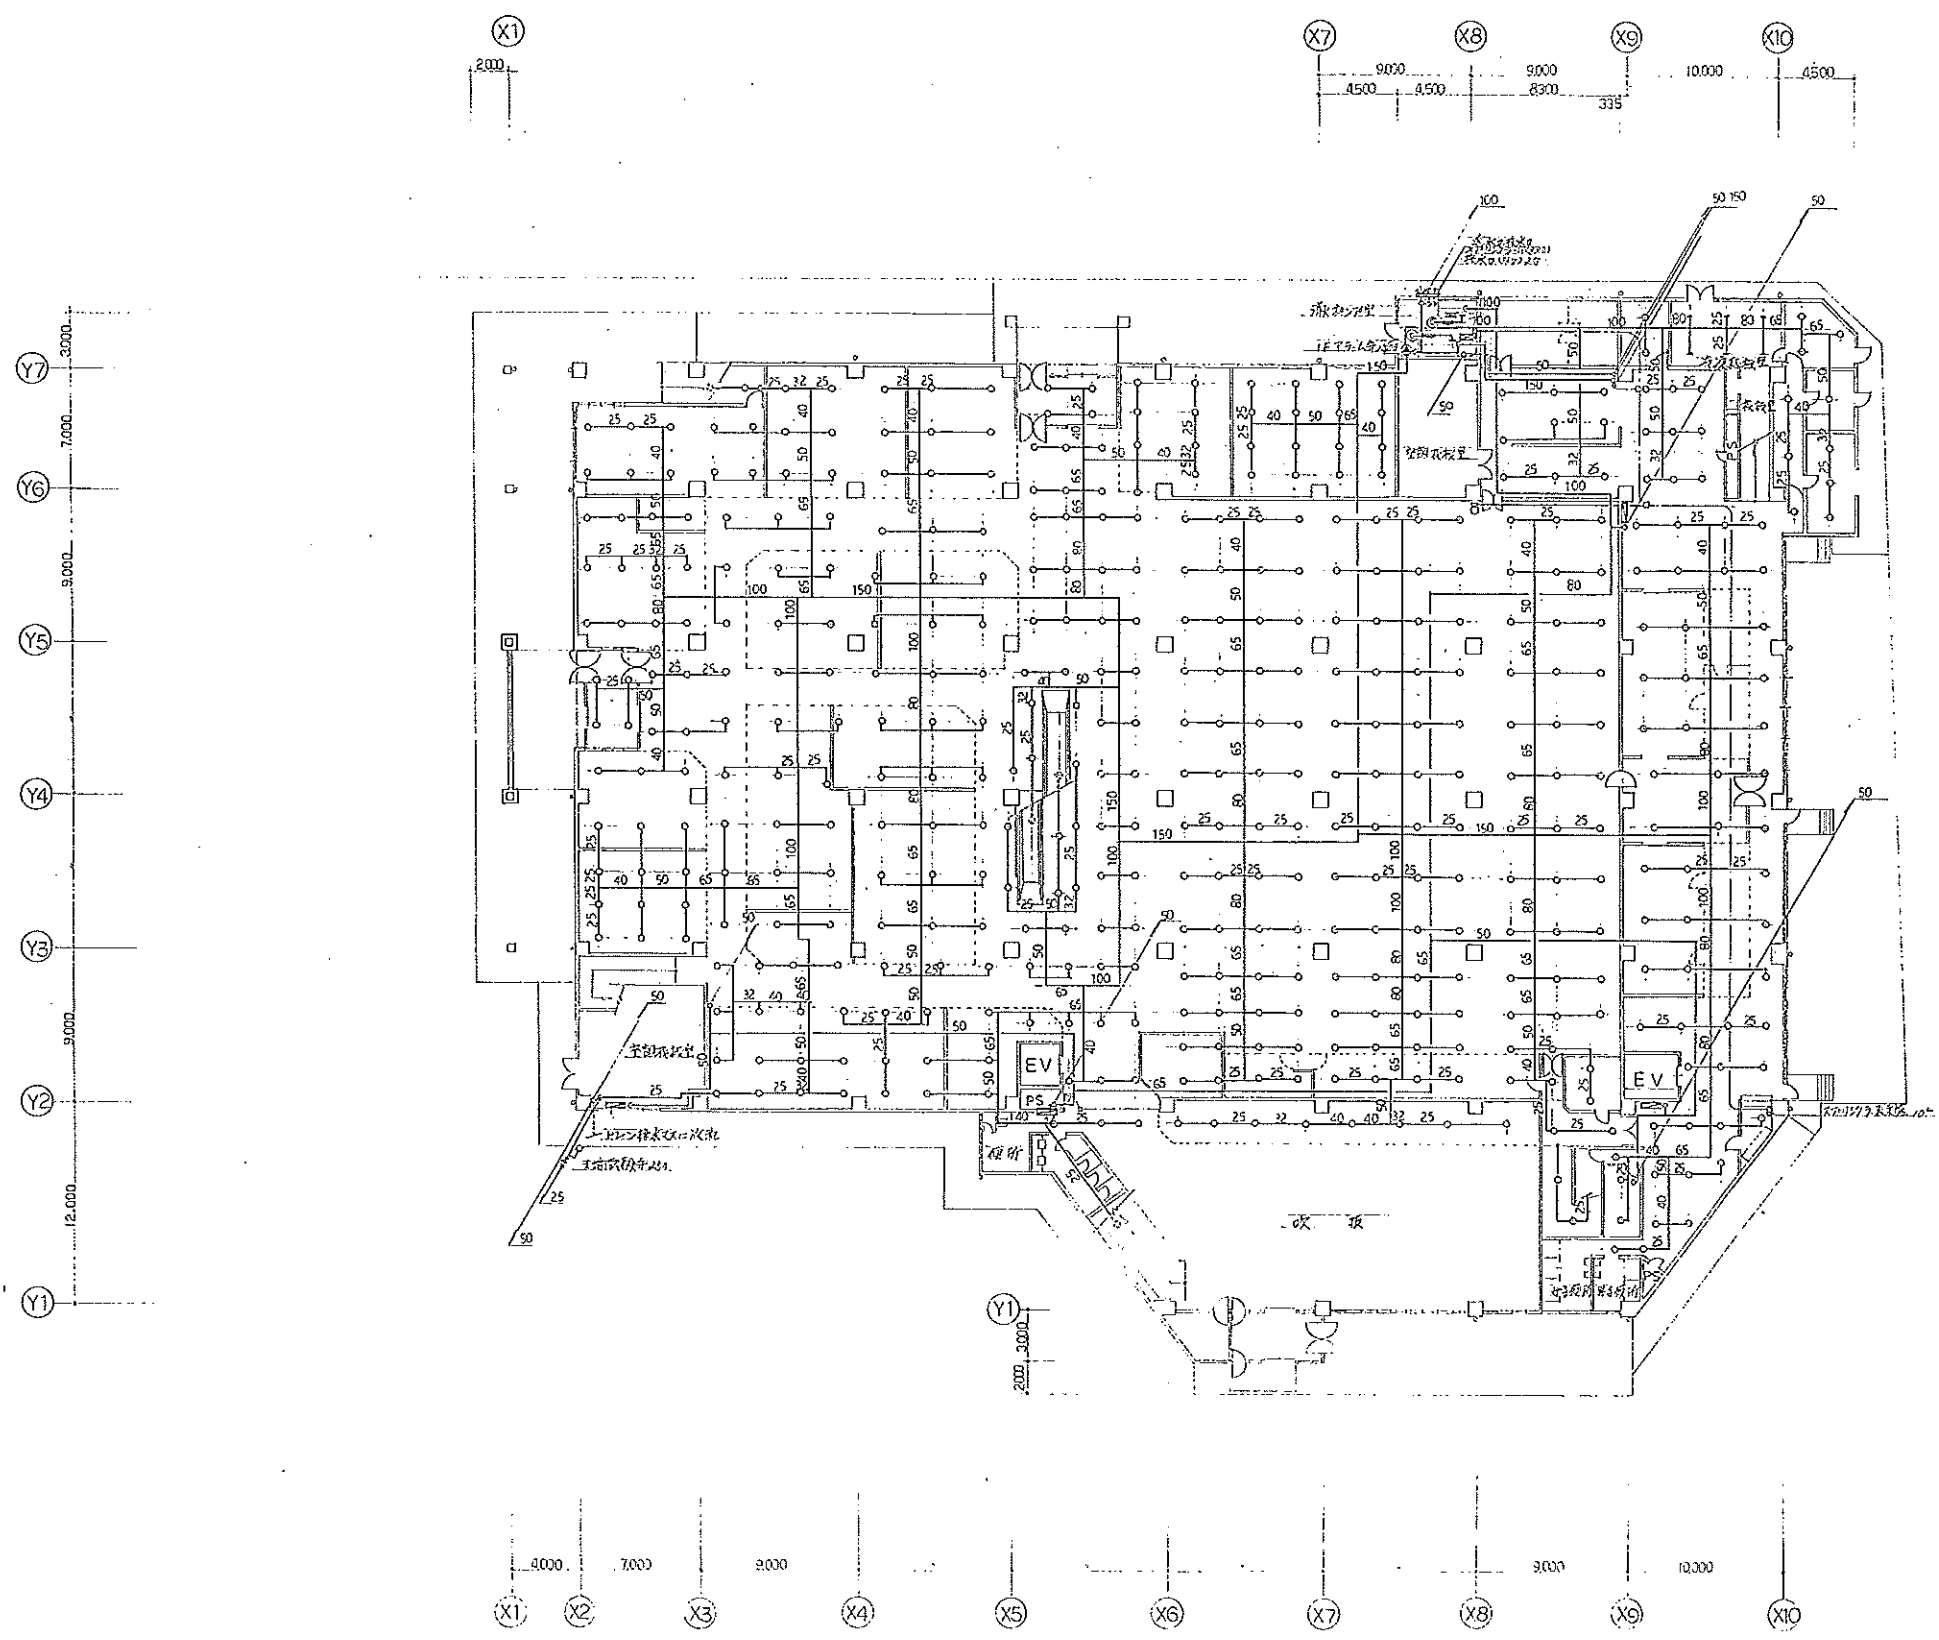


1階消火設備平面図 S=1/200

完成図

1	2	3	100
---	---	---	---	---	---	---	---	---	----	----	-----

Y7
7000
Y6
9000
Y5
9000
Y4
Y3
9000
Y2
12000
Y1

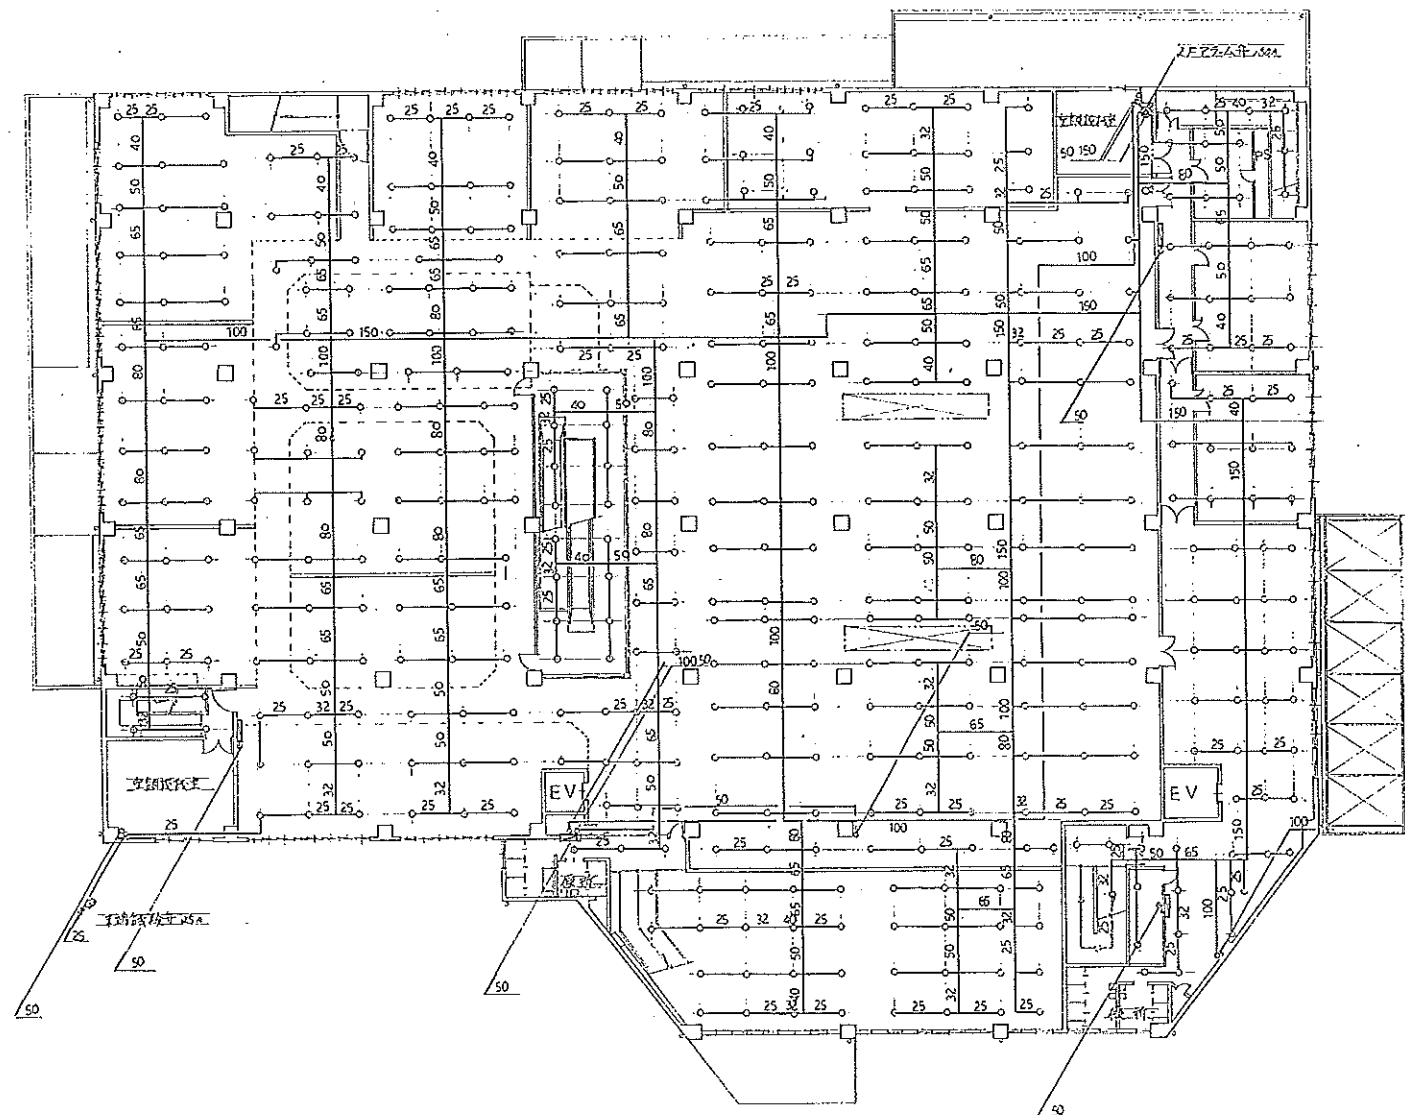


X1 1000 X2 7000 X3 9000 X4 9000 X5 9000 X6 9000 X7 9000 X8 9000 X9 9000 X10 10000

2. 脱消火設備平面図 S=1/200

主 部 材	加木物付新築工事
図 号	消火設備 2階平面図
尺 寸	1/200
日 付	13/14
施 工 者	足立工業株式会社

完成図

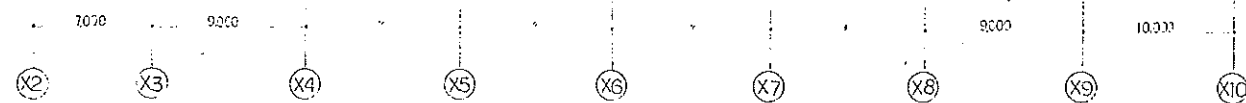

3階消火設備平面図 $S=1/200$






屋上平面図

六、地区

名	立工工業株式會社		
名	浦木技師事務所		
尺	1/200	日	
	設計	下	14
	天	14	14

立工工業株式會社

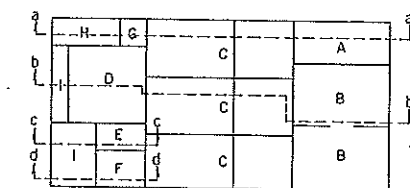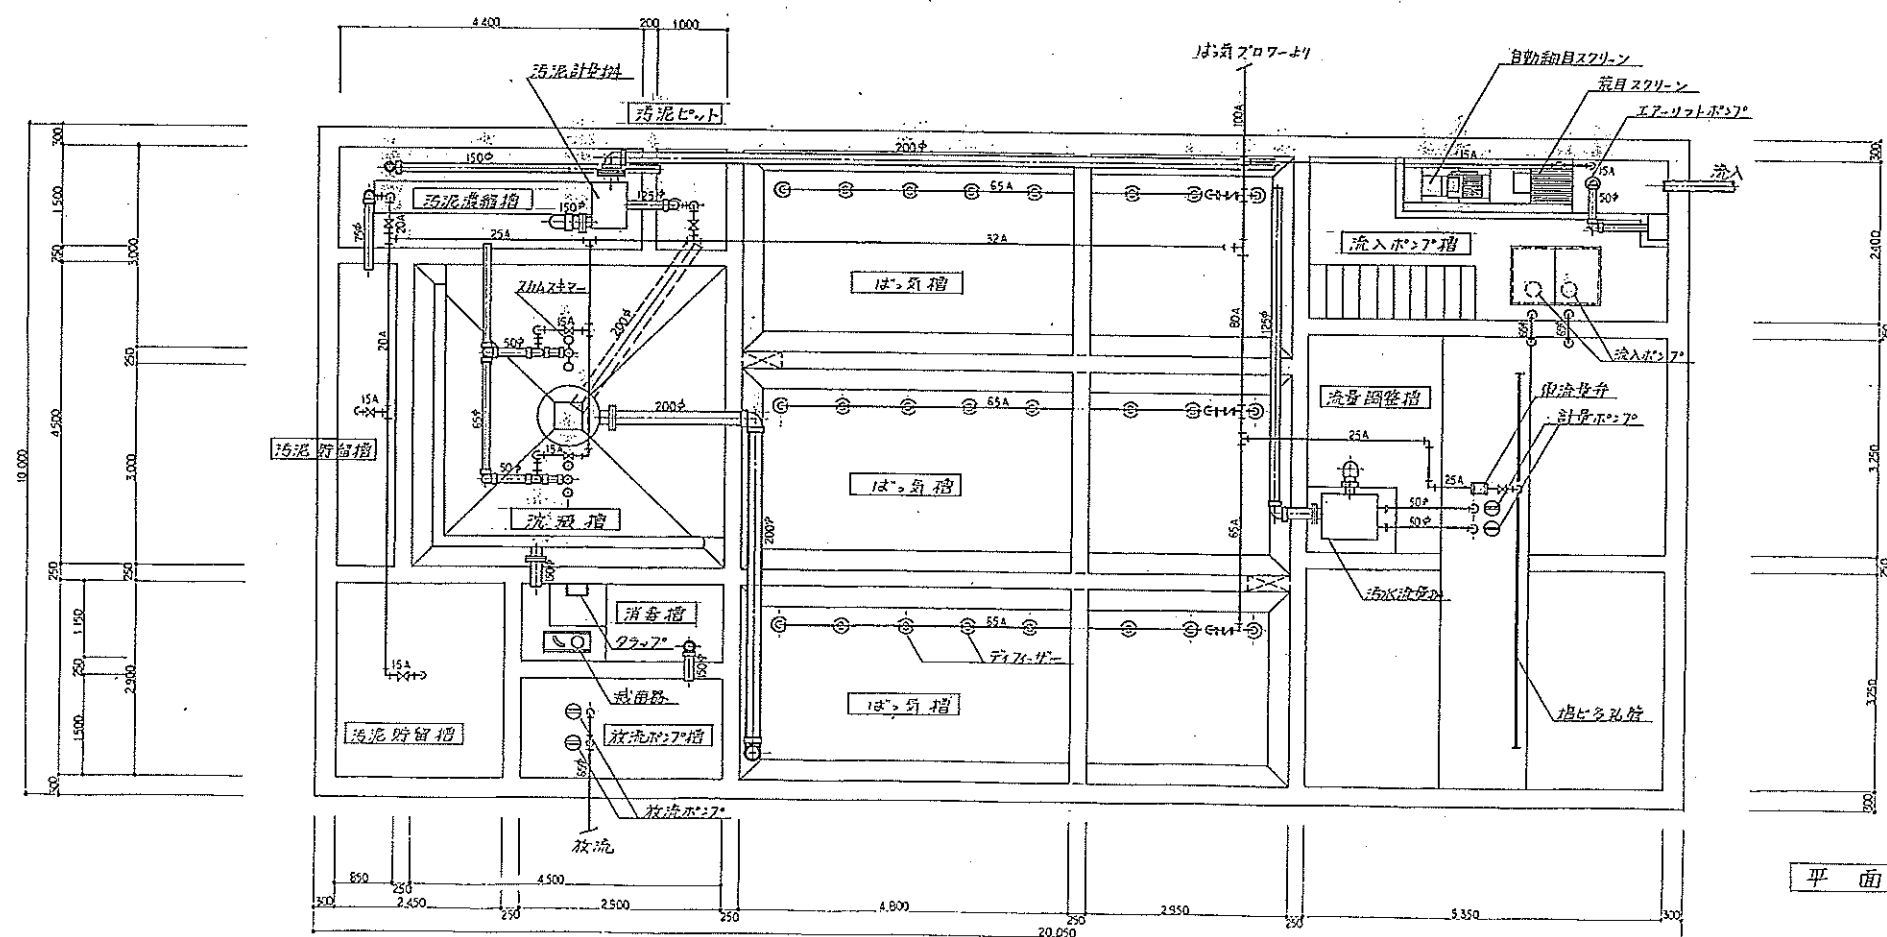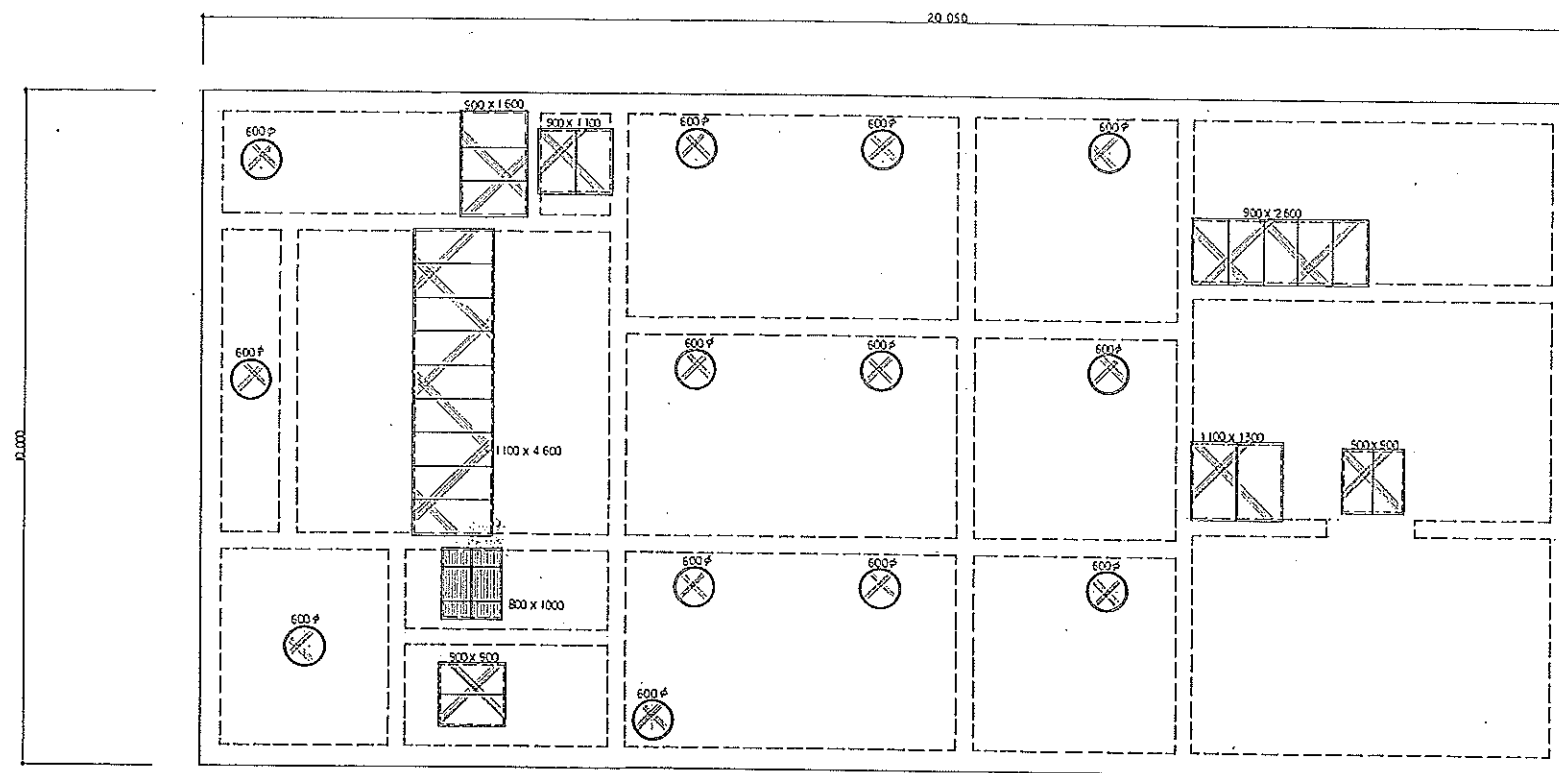

S: $i/50$ とする。
AはSGPを示す。
中は100%以上VU75%以下VPとする。

記号	指 名 称
A	流入ホット指
B	流量調整指
C	位 負 指
D	沉 澱 指
E	消 毒 指
F	放 流 ホット指
G	汚 泥 ホット
H	汚 泥 懸 溜 指
I	汚 泥 貯 留 指